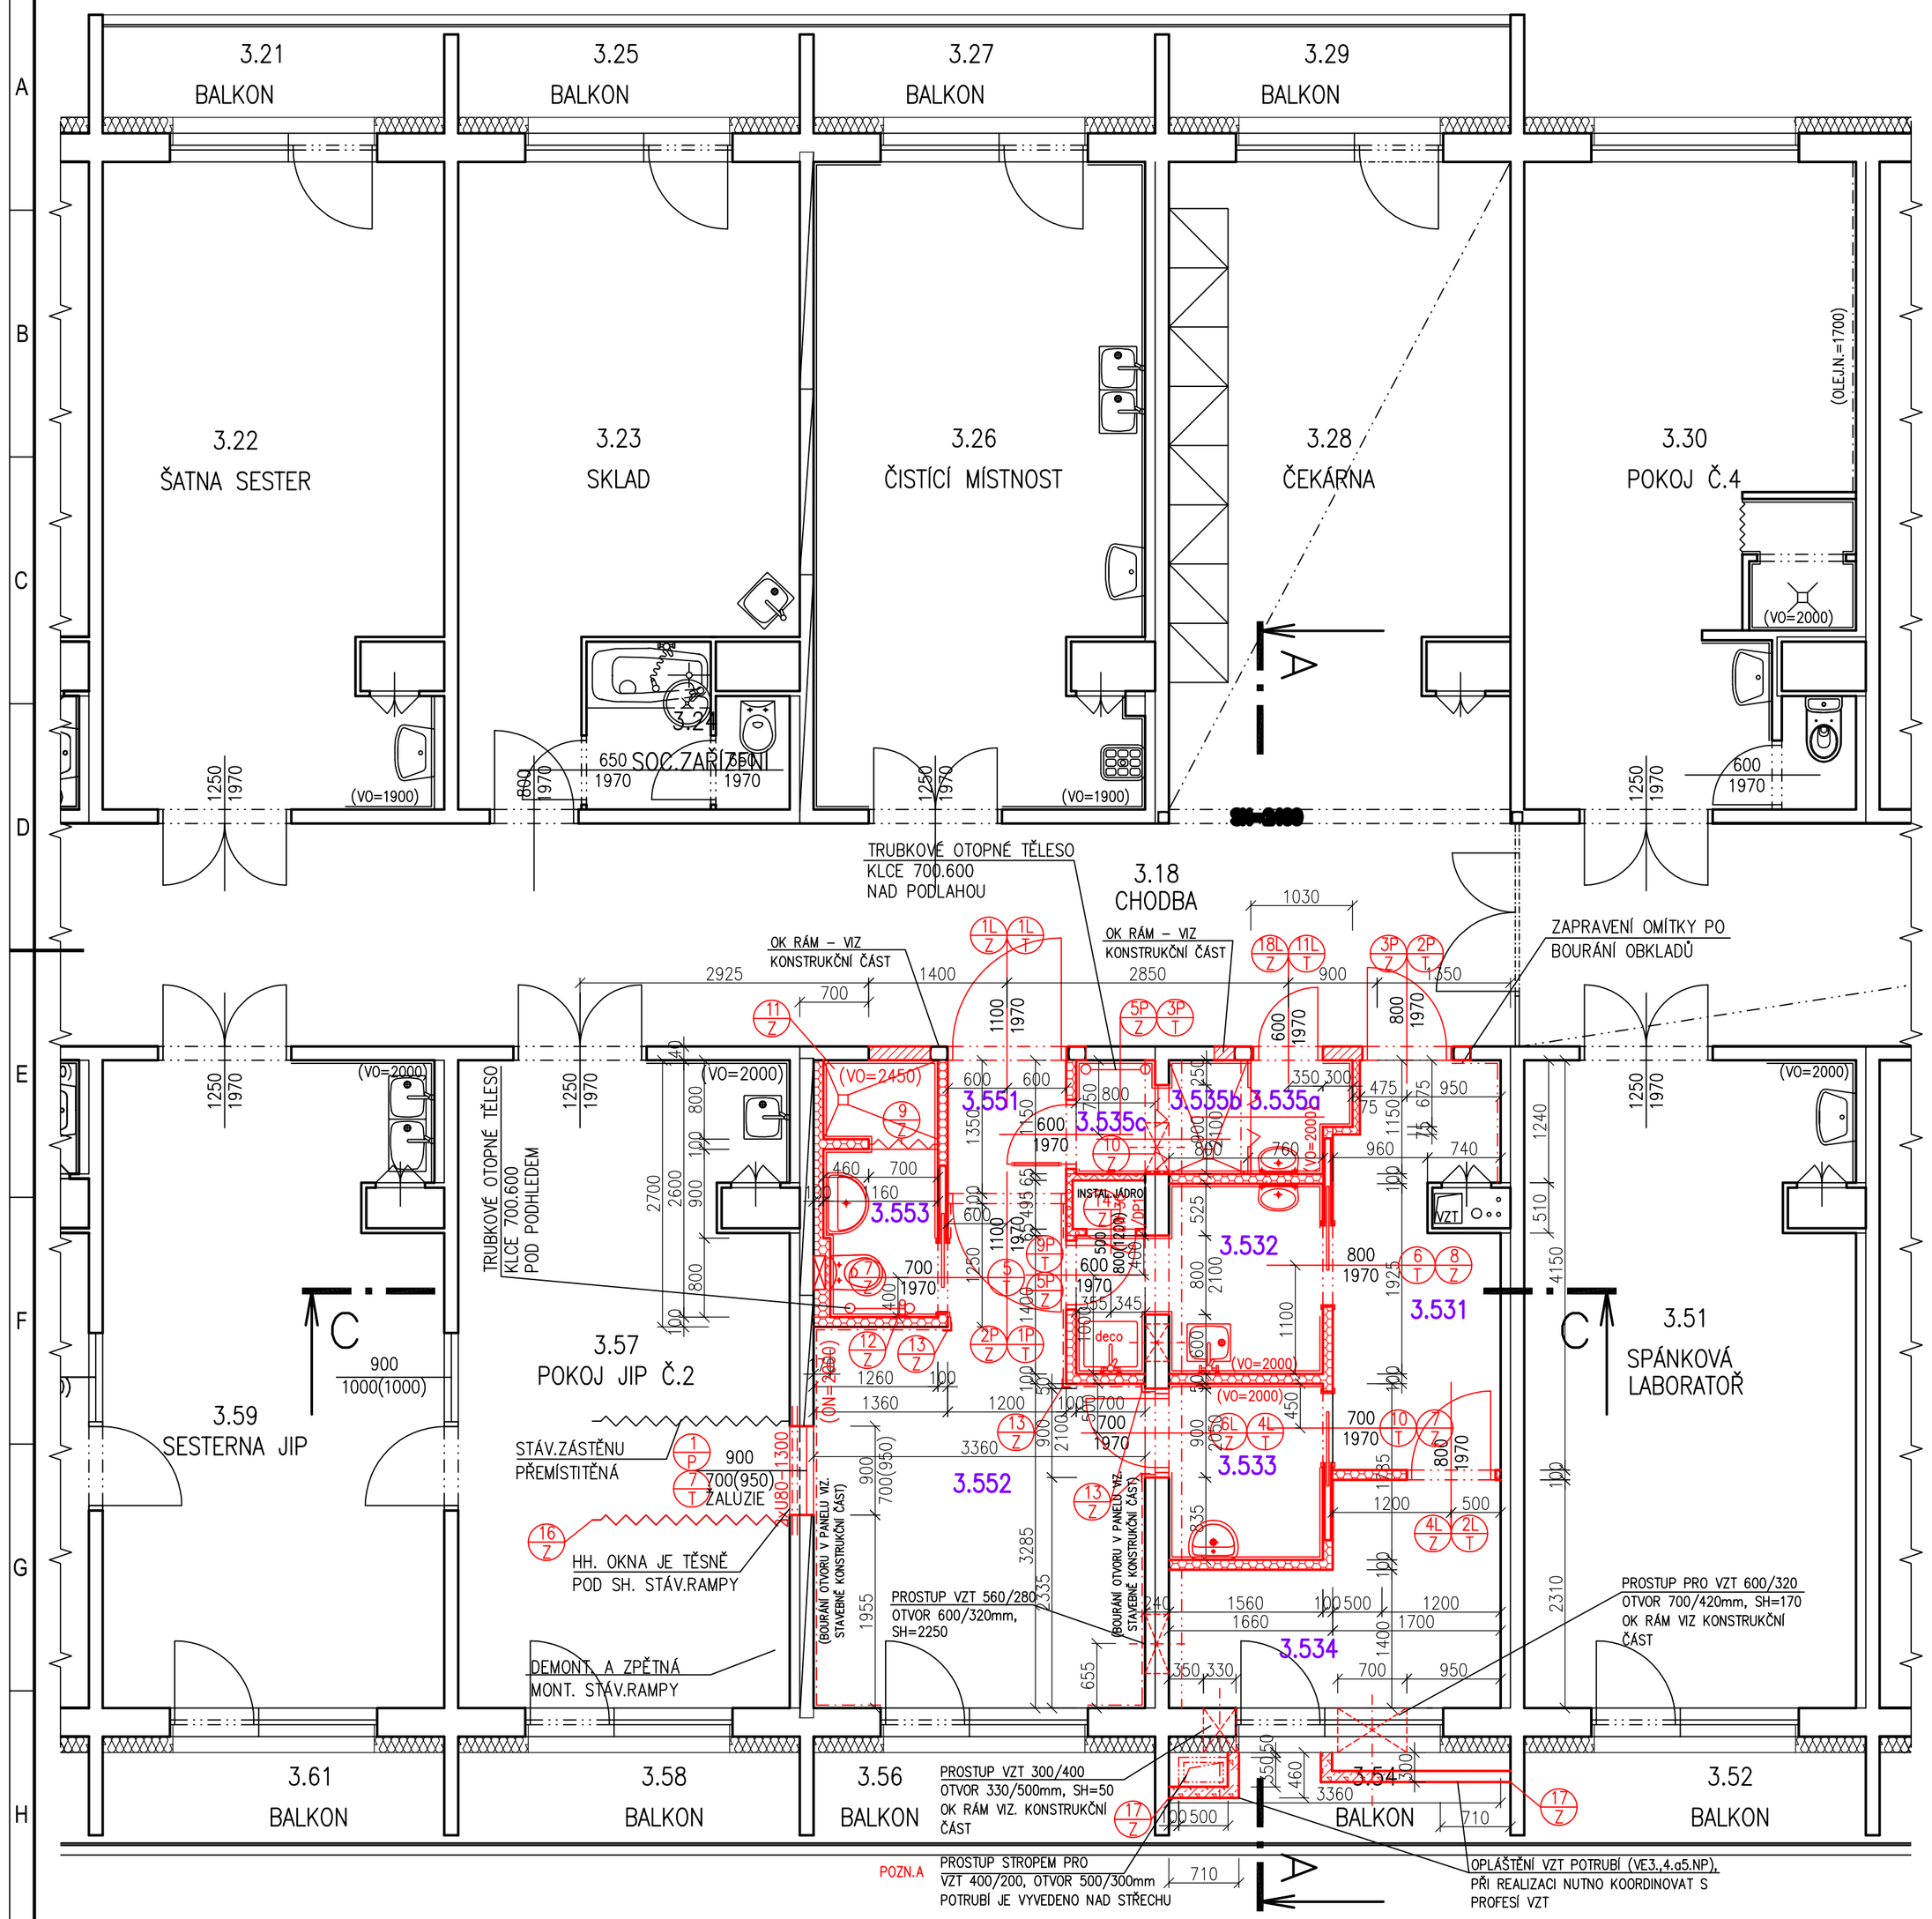


## LEGENDA NOVÝCH MÍSTNOSTÍ 3.NP:

| OZNAČ. MÍSTN. | NÁZEV MÍSTNOSTI | PLOCHA | DRUH PODLAHY | | ÚPRAVA STĚN | ÚPRAVA STROPU | SH.PODHL. | POZNÁMKA |
|---|---|---|---|---|---|---|---|---|
| 3.18 | CHODBA | 48,62 | DLAŽBA UMĚLÝ MRAMOR – STÁVAJÍCÍ | | VC OMÍTKA STÁV – OPRAVA V MÍSTĚ STAVEB.ÚPRAV, NOVÝ INTER.NÁTĚR100% | VC OMÍTKA + PODHL.FEAL –STÁVAJÍCÍ PODHLED DEMONTOVAT+ INT.NÁTĚR(NAD PODHL.),NOVÝ PODHLED KAZETOVÝ MINERÁLN 600/600MM, ZÁVĚS SY, | +2,450 | DOPLNIT OCHRANNÉ PRVKY V MÍSTĚ STAVEB.ÚPRAV, DO PODHLEDU OSADIT MŘÍŽKY PRO ODVĚTRÁNÍ MP |
| 3.531 | CHODBA | 6,68 | PVC V PÁSECH + PVC SOKL S FABIONEM V=100mm | A | VC OMÍTKA STÁV NOVÝ INTER. OTĚRUVZDORNÝ, OMYVATELNÝ NÁTĚR 100% | VC OMÍTKA STÁV + INT.NÁTĚR(NAD PODHL.), PODHLED KAZETOVÝ MINERÁLN 600/600MM, ZÁVĚS SY, | +2,400 | |
| 3.532 | ČISTÍCÍ MÍSTNOST | 4,08 | KERAMICKÁ DLAŽBA + KER.SOKL S POŽLÁBKEM V=100mm (MOKRÉ PROSTŘ.) | C | VC OMÍTKA STÁV NOVÝ INTER. OTĚRUVZDORNÝ, OMYVATELNÝ NÁTĚR 100%, KERAMICKÝ OBKLAD(VO=2000) | VC OMÍTKA STÁV + INT.NÁTĚR(NAD PODHL.), PODHLED KAZETOVÝ MINERÁLN 600/600MM, ZÁVĚS SY, | +2,400 | |
| 3.533 | SKLAD ČISTÝ MATERIÁL | 2,81 | PVC V PÁSECH + PVC SOKL S FABIONEM V=100mm | A | VC OMÍTKA STÁV + NOVÝ INT.NÁTĚR NOVÝ INTER. OTĚRUVZDORNÝ, OMYVATELNÝ NÁTĚR 100%, KERAMICKÝ OBKLAD(VO=2000) | VC OMÍTKA STÁV + INT.NÁTĚR(NAD PODHL.), PODHLED KAZETOVÝ MINERÁLN 600/600MM, ZÁVĚS SY, | +2,400 | |
| 3.534 | STROJOVNA VZT | 6,25 | KERAMICKÁ DLAŽBA + KER.SOKL S POŽLÁBKEM V=100mm (MOKRÉ PROSTŘ.) | C | VC OMÍTKA STÁV + NOVÝ INT.NÁTĚR NOVÝ INTER. OTĚRUVZDORNÝ, OMYVATELNÝ NÁTĚR 100% | VC OMÍTKA STÁV NOVÝ INTER. OTĚRUVZDORNÝ, OMYVATELNÝ NÁTĚR 100% | | |
| 3.535a | ŠATNA "ČISTÁ"– ZAM. | 1,05 | KERAMICKÁ DLAŽBA + KER.SOKL S POŽLÁBKEM V=100mm (MOKRÉ PROSTŘ.) | C | VC OMÍTKA STÁV + NOVÝ INT.NÁTĚR NOVÝ INTER. OTĚRUVZDORNÝ, OMYVATELNÝ NÁTĚR 100%, KERAMICKÝ OBKLAD(VO=2000) | VC OMÍTKA STÁV + INT.NÁTĚR(NAD PODHL.),+ SDK PODHLED | +2,400 | |
| 3.535b | SPRCHA–ZAM. | 0,92 | KERAMICKÁ DLAŽBA + KER.SOKL S POŽLÁBKEM V=100mm (MOKRÉ PROSTŘ.) | C | VC OMÍTKA STÁV + NOVÝ INT.NÁTĚR NOVÝ INTER. OTĚRUVZDORNÝ, OMYVATELNÝ NÁTĚR 100%, KERAMICKÝ OBKLAD(VO=2000) | VC OMÍTKA STÁV + INT.NÁTĚR(NAD PODHL.),+ SDK PODHLED | +2,400 | NOVÉ PŘÍČKY BUDOU PROVEDENY DO STROPU |
| 3.535c | ŠATNA "ŠPINAVÁ"– ZAM. | 0,92 | KERAMICKÁ DLAŽBA + KER.SOKL S POŽLÁBKEM V=100mm (MOKRÉ PROSTŘ.) | C | VC OMÍTKA STÁV + NOVÝ INT.NÁTĚR NOVÝ INTER. OTĚRUVZDORNÝ, OMYVATELNÝ NÁTĚR 100%, KERAMICKÝ OBKLAD(VO=2000) | VC OMÍTKA STÁV + INT.NÁTĚR(NAD PODHL.),+ SDK PODHLED | +2,400 | |
| 3.551 | PŘEDSÍŇ | 1,63 | PVC V PÁSECH + PVC SOKL S FABIONEM V=100mm | A | VC OMÍTKA STÁV + NOVÝ INT.NÁTĚR NOVÝ INTER. OTĚRUVZDORNÝ, OMYVATELNÝ NÁTĚR 100%, OLEJOVÝ NÁTĚR DO V=2000 | VC OMÍTKA STÁV + INT.NÁTĚR(NAD PODHL.), PODHLED KAZETOVÝ MINERÁLN 600/600MM, ZÁVĚS SY, | +2,400 | |
| 3.552 | POKOJ JIP č.3 | 14,02 | PVC V PÁSECH + PVC SOKL S FABIONEM V=100mm, ELEKTRICKY VODIVÁ ÚPRAVA (Rv. ≤ 5*10^4 Ω) | B | VC OMÍTKA STÁV + NOVÝ INT.NÁTĚR NOVÝ INTER. OTĚRUVZDORNÝ, OMYVATELNÝ NÁTĚR 100% | VC OMÍTKA STÁV NOVÝ INTER. OTĚRUVZDORNÝ, OMYVATELNÝ NÁTĚR 100% | | |
| 3.553 | SOCIÁLNÍ ZAŘÍZENÍ | 3,28 | KERAMICKÁ DLAŽBA + KER.SOKL S POŽLÁBKEM V=100mm (MOKRÉ PROSTŘ.) | C | VC OMÍTKA STÁV + NOVÝ INT.NÁTĚR NOVÝ INTER. OTĚRUVZDORNÝ, OMYVATELNÝ NÁTĚR 100%, KERAMICKÝ OBKLAD(VO=2450) | VC OMÍTKA STÁV + INT.NÁTĚR(NAD PODHL.), PODHLED KAZETOVÝ MINERÁLN 600/600MM, ZÁVĚS SY, | +2,400 | |
| 3.57 | POKOJ JIP č.2 | 21,66 | PVC ANTISTATICKÁ– STÁVAJÍCÍ | | VC OMÍTKA STÁV NOVÝ INTER. OTĚRUVZDORNÝ, OMYVATELNÝ NÁTĚR 100% | VC OMÍTKA STÁV NOVÝ INTER. OTĚRUVZDORNÝ, OMYVATELNÝ NÁTĚR 100% | | DEMONTÁŽ A ZPĚTNÁ MONTÁŽ STÁV.RAMPY |

SV=2630 mm

- STÁVAJÍCÍ PODLAHOVÁ KRYTINA (PVC) V DOTČENÝCH MÍSTNOSTECH BUDE ODSTRANĚNA, BETONOVÁ MAZANINA BUDE PŘEBROUŠENA, VYSPRAVENA A VYROVNÁNA SAMONIVELAČNÍ VYROVNÁVACÍ STĚRKOU.
- ÚPRAVA STÁVAJÍCÍCH STĚN CHODBY V MÍSTĚ STAVEBNÍCH ÚPRAV – DOPLNĚNÍ OMÍTKY, NÁTĚRU STĚN A OLEJOVÝ NÁTĚR(DO VÝŠKY STÁVAJÍCÍHO.
- OMÍTKY NA STÁVAJÍCÍM ZDIVU OPATŘIT NOVÝM INTERÉROVÝM NÁTĚREM.
- SDK PŘÍČKY – SPÁRY PŘETMELIT, PŘEBROUSIT, NAPENETROVAT A OPATŘIT POVRCHOVOU ÚPRAVOU – INTER.NÁTĚR,KERAMICKÝ OBKLAD A POD.
- V "MOKRÉM PROVOZU" POUŽÍT NA SDK VODOVZDORNÉ SÁDROKARTONOVÉ DESKY.
- PŘELIVOVOU HRANU VE PRŠE PROVÉST SYSTÉMOVÝMI TVAROVKAMI KERAM.DLAŽBY.
- V m.č. 3.552 A 3.553 JE NAVRŽEN RASTROVÝ PODHLED SE ZVÝŠENÝMI NÁROKY NA HYGIENU OMYVATELNÝ.

## POZNÁMKY:

1) ZÁSADY PRO PROVÁDĚNÍ A STATICKÉ ZAJIŠTĚNÍ PROSTUPŮ V PANELOVÝCH STĚNÁCH JE POPSÁN V KONSTRUKČNÍ ČÁSTI.
2) V MÍSTĚ PŘIPEVNĚNÍ ZÁŘIZOVACÍCH PŘEDMĚTŮ NA SDK PŘÍČKY JE NUTNO DO KONSTRUKCE VLOŽIT VYZTUŽOVACÍ PROFILY.
3 V NOVÝCH PODHLEDECH NAD KTERÝMI VEDE ROZVOD MEDIPLYNŮ BUDOU OSAZENY VĚTRACÍ MŘÍŽKY (SOUČÁST DODÁVKY PODHLEDU).
4) STÁVAJÍCÍ KONSTRUKCE A POVRCHOVÉ KRYTINY PO DOBU STAVBY CHRÁNIT PROTI MECHANICKÉMU NEBO JINÉMU POŠKOZENÍ (DVEŘE, PODLKRYTINY, MOBILNÍ VYBAVENÍ, APOD.)
5) PODLAHY – PŘECHOD MEZI PVC A KERAM.DLAŽBOU ŘEŠIT V MÍSTĚ DVEŘÍ SYSTÉMOVÝMI PŘACHODOVÝMI LIŠTAMI.
6) OCELOVÉ NOSNÍKY(VIZ KONSTRUKČNÍ ČÁST) BUDOU OPATŘENY OBKLADEM Z POŽÁRNÍHO SÁDROKATRUNU S ODOLNOSTÍ DLE POŽADAVKŮ PBŘS (viz TZ 898–55647–113/01).

## POZNÁMKY:

POZOR !!

1) PŘI PROVÁDĚNÍ STAVBY DBÁT VŠECH BEZPEČNOSTNÍCH PŘEDPISŮ, ZVLÁŠTĚ VŠAK "NAŘÍZENÍ VLÁDY 591/2000sb.", "NAŘÍZENÍ VLÁDY 362/2005sb", "NAŘÍZENÍ VLÁDY 101/2005sb". "ZÁKON č.309/2006sb"–ŘEŠÍ POŽADAVEK PŘÍTOMNOSTI KOORDINÁTORA BEZPEČNOSTI PRÁCE NA STAVBĚ A POVINNOST INVESTORA OZNÁMIT V PŘEDSTIHU ZAHÁJENÍ STAVEBNÍCH PRACÍ. V PŘÍPADĚ JINÝCH SKUTEČNOSTÍ NEŽ JSOU PŘEDPOKLADY V PROJEKTOVÉM ŘEŠENÍ, JE NUTNO PŘIZVAT ZPRACOVATELE PROJEKTU A VYBRANÉHO KOORDINÁTORA BEZPEČNOSTI PRÁCE K POSOUZENÍ TĚCHTO ZMĚN.
2) PŘED ZAPOČETÍM VÝKOPOVÝCH PRACÍ JE INVESTOR POVINEN NECHAT VYTÝČIT A BAREVNĚ OZNAČIT VEŠKERÉ INŽENÝRSKÉ SÍTĚ, KTERÉ SE NACHÁZEJÍ V PROSTORU STAVENIŠTĚ.
3) VEŠKERÉ NOVÉ ROZMĚRY JE NUTNO UPŘESNIT NA STAVBĚ.
4) V DOTČENÝCH MÍSTNOSTECH BUDE ODSTRANĚNA NÁŠLAPNÁ VRSTVA PODLAHY.
5) POSTUP PŘI BOURÁNÍ A PODCHYCOVÁNÍ NOVÝCH OTVORŮ V PANELOVÝCH STĚNÁCH JE ŘEŠENO V 898–55647–112 STAVEBNĚ KONSTRUKČNÍ ČÁST.
6) PO OSAZENÍ OK RÁMŮ DO OBVODOVÉHO ZDIVA A VZT POTRUBÍ OTVORY JE NUTNO DOZDÍT.

POZN.A: POZOR POTRUBÍ VZT PROCHÁZÍ PODLAHOU BALKONŮ I VE 4. A 5.NP. V MÍSTĚ STAVEBNÍ ÚPRAVY JE NUTNO PROVÉST NOVÉ NAPOJENÍ NA STÁVAJÍCÍ KONSTRUKCE A ZASTŘEŠENÍ BALKONU TZN. NAPOJENÍ STÁVAJÍCÍ PODLAHY, STŘECHA, ZATEPLENÍ NA NOVÉ KONSTRUKCE a pod.

### VÝPIS OCEL.NOSNÍKŮ:

U 80 dl.1300 4 Ks hmotn./1ks=11,25kg hmotn.celkem= 45,00kg

## LEGENDA PROFESÍ:

| | |
|---|---|
| ZTI | ZDRAVOTECHNIKA |
| VZT | VZDUCHOTECHNIKA |
| UT | ÚSTŘEDNÍ TOPENÍ |
| EL | ELEKTRO |
| SLB | SLABOPROUD |
| MP | MEDICINÁLNÍ PLYNY |
| TGL | TECHNOLOGIE |
| H | HYDRANTY |

SCHEMA
1:1000




## LEGENDA MATERIÁLŮ:

- KONSTRUKCE STÁVAJÍCÍ
- KONSTRUKCE BOURANÉ – VIZ. –111/04 (+STAVEBNĚ KONSTRUKČNÍ ČÁST)
- KONSTRUKCE NOVÉ
- ZDIVO tl.150mm – CIHLA BROUŠENÁ DĚROVANÁ PRO NOSNÉ I NENOSNÉ ZDIVO ROZMĚR 497x140x238mm, λ=0,28 W/mK, pevnost v tlaku P10 KLASICKOU MALTU M10, Rw=44dB
- SDK PŘÍČKY tl.100 mm OBOUSTRANNĚ OPLÁŠTĚNÁ PŘÍČKA SDK DESKAMI 1x12,5mm NA KOVOVÉM ROŠTU Z PROFILŮ CW75 – ROZTEČ 400–417mm, VYPLNĚNÁ MINERÁLNÍ IZOLACÍ TL=50mm o min.objem.hmotn.=15kg/m3
- INSTALAČNÍ JÁDRO – SDK PŘÍČKY tl.65 mm S POŽÁRNÍ ODOLNOSTÍ EI 30/DP1 STĚNA ŠACHTY NA KOVOVÉ K–CI Z PROFILŮ 2xCW50, OPLÁŠTĚNÁ DESKAMI 1xRF15mm, VYPLNĚNÁ MINERÁLNÍ IZOLACÍ TL=50mm o min.objem.hmotn.=45kg/m3
- MONTOVANÁ PŘÍČKA DO VNĚJŠÍHO PROSTŘEDÍ tl.112,5 mm JEDNOSTRANNĚ OPLÁŠTĚNÁ PŘÍČKA CEMENTOVÝMI DESKAMI Z PORTLANDSKÉHO CEMENTU tl.12,5mm NA KOVOVÉM ROŠTU Z PROFILŮ CW100x50x06, POVRCHOVÁ ÚPRAVA TENKOVRSTVÁ VNĚJŠÍ OMÍTKA A NÁTĚR FASÁDNÍ BARVOU

±0,000 = ÚROVEŇ STÁV.PODLAHY 1.PP OBJ.H1
+8,640 = ÚROVEŇ STÁV.PODLAHY 3.NP OBJ.H1

| ZMĚNA | | | DATUM | PROVEDL | PODPIS |
|---|---|---|---|---|---|
| | c | SKUTEČNÝ STAV | 04/2013 | ŠTAJGR | |
| | b | POSUN OTVORU A DVEŘÍ DO STROJOVNY | 12.2.2013 | ING.NEVRLÁ | |
| | a | ÚPRAVA DISPOZICE FILTRU ZAM. (m.č.3.535a-c) | 10.1.2013 | ING.NEVRLÁ | |

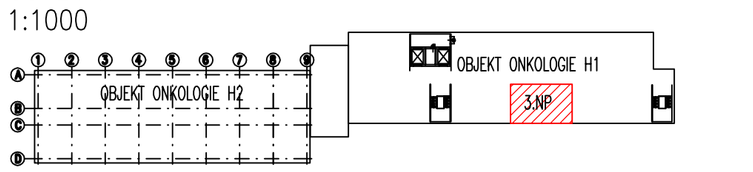
DOP Olomouc, akciová společnost
Řepčínská 234/82, 779 00 Olomouc
Zapsána u KS Ostrava, odd. B, vložka 141

| | | | |
|---|---|---|---|
| VYPRACOVAL | ING.NEVRLÁ E. | VEP | ING.NEVRLÁ |
| ODP. PROJEKTANT | ING. KLEČKA B. | HIP | ING. HERNÍK M. |
| KONTROLOVAL | ING. KLEČKA B. | | |
| MÍSTO | FN OLOMOUC | | |
| INVESTOR | FN OLOMOUC, I.P.PAVLOVA 185/6, OLOMOUC | | |


| | | | |
|---|---|---|---|
| STAVBA | STAVEBNÍ ÚPRAVY V OBJ.H1 KLINIKY PLICNÍCH NEMOCÍ A TUBERKULÓZY | DATUM | 15.9.2012 |
| | F. DOKUMENTACE OBJEKTŮ | STUPEŇ | DSP+DZS |
| SO-PS | SO 01 STAVEBNÍ ÚPRAVY V KLINICE PLICNÍCH NEMOCÍ | POČET A4 | 6 |
| | ARCHITEKTONICKÉ A STAVEBNĚ TECHNICKÉ ŘEŠENÍ | MĚŘÍTKO | 1:50 |
| | | ZAK. ČÍSLO | 898-55 647 |
| VÝKRES | PŮDORYS 3.NP | ARCH. ČÍSLO | 898-55 647-111/05 b |