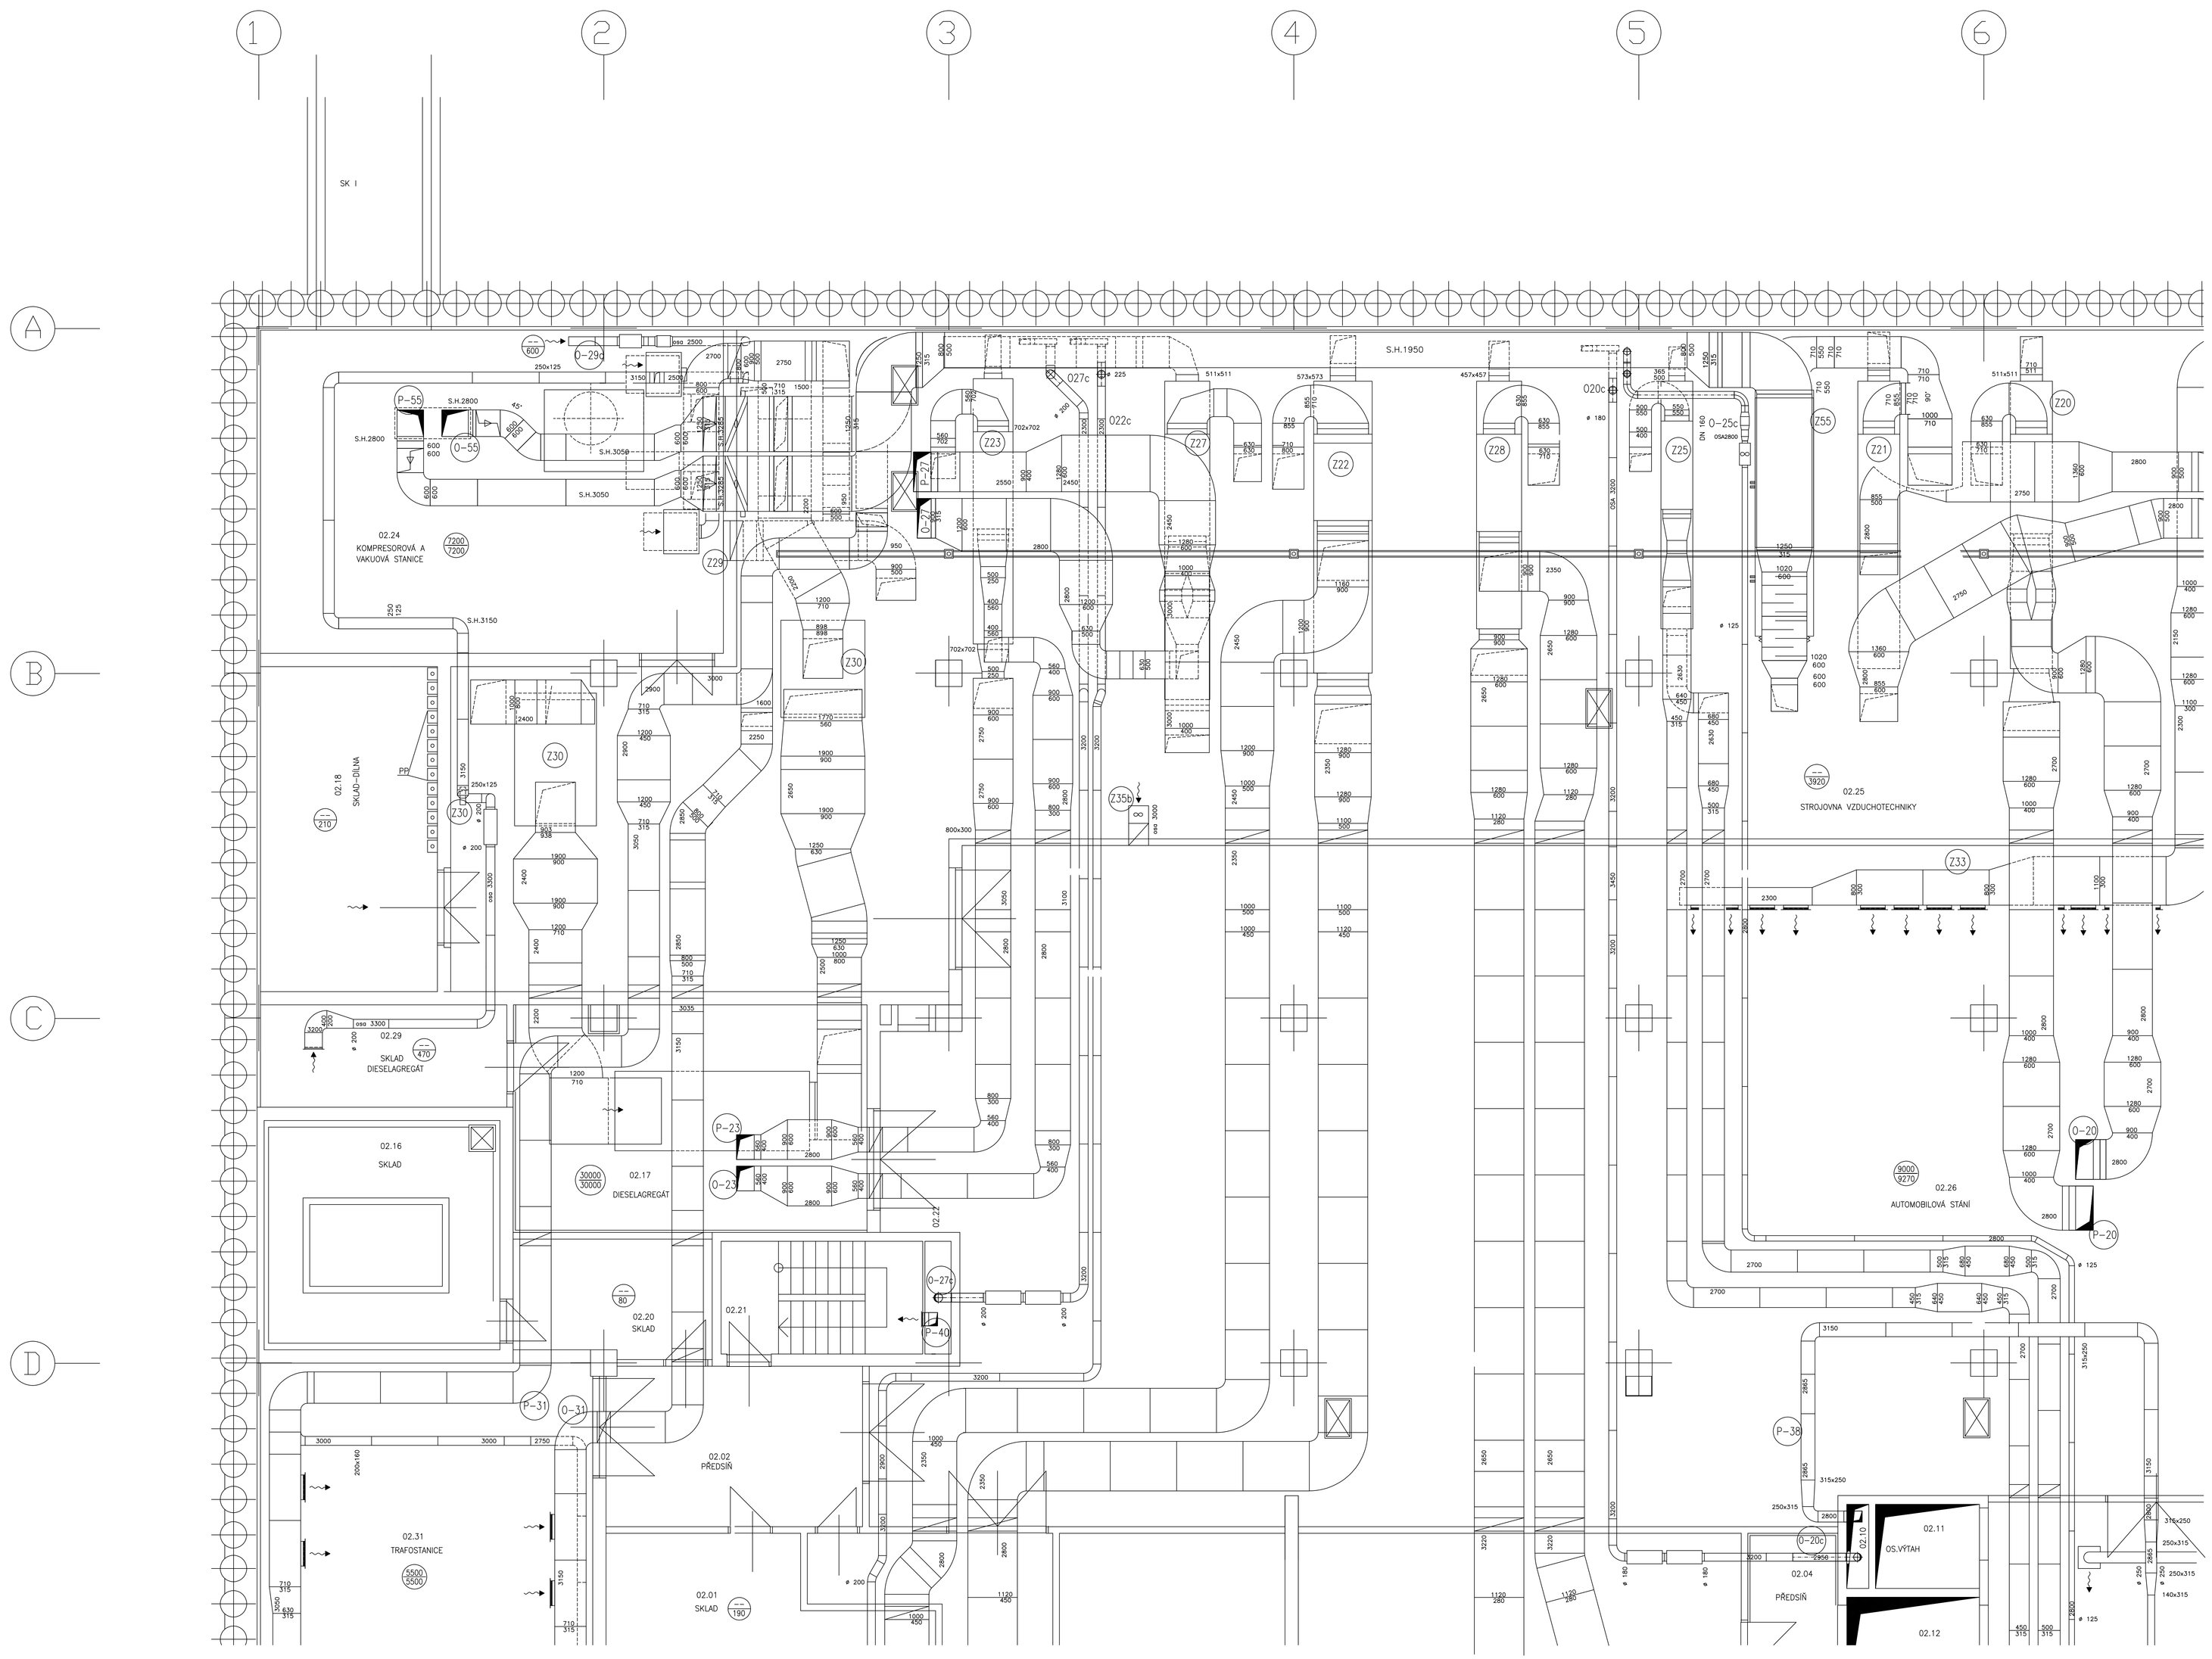

LEGENDA ZAŘÍZENÍ:

Z20 Větrání komplexu CT v 1.PP
přívod 6900 m3/h, odvod 6300 m3/h, Qt=55,6kW, Qch=37,4kW

Z21 Větrání vyšetřoven RTG, Daylight v 1.PP
přívod 8300 m3/h, odvod 8600 m3/h, Qt=61,3kW, Qch=55,4kW

Z22 Větrání vyšetřoven Sono, Rtg v 1.PP
přívod 10800 m3/h, odvod 9800 m3/h, Qt=79,7kW, Qch=58,7

Z23 Větrání vyšetřovnen MR, CT v 1.PP
přívod 4400 m3/h, odvod 4100 m3/h, Qt=35,5kW, Qch=29,4kW

Z25 Větrání Endoskopie v 1.PP
přívod 2700 m3/h, odvod 2300 m3/h, Qt=21,7kW, Qch=14,7kW

Z27 Klimatizace vyšetřoven Angio v 1.PP
přívod 5200 m3/h, odvod 4600 m3/h, Qt=38,4kW, Qch=34,8kW

Z28 Větrání šaten 2.PP
přívod 7600 m3/h, odvod 7600 m3/h, Qt=61,2kW

Z29 Větrání kompresorové stanice ve 2.PP
přívod 7200m3/h, odvod 7200 m3/h

Z30 Větrání dieselagregátu ve 2.PP
přívod 30000 m3/h, odvod 30000m3/h

Z31 Větrání trafostanice a náhradního zdroje ve 2.PP
přívod 6000 m3/h(odtah z Z27), odvod 6000m3/h

Z33 Větrání garáží 2.PP
přívod 18000 m3/h(odvod z Z18,19), přívod 18600m3/h

Z35 Větrání strojovny vzt-1 ve 2.PP
odvod 4000 m3/h

Z38 Požární větrání schodiště a CHÚC AE
přívod celkem pro všechny podlaží 19200 m3/h

Z55 Klimatizace sterilizace v 1.NP
přívod 6500 m3/h, odvod 6500 m3/h, Qt=49kW, Qch=38,8kW

SCHEMA ZOBRAZENÍ

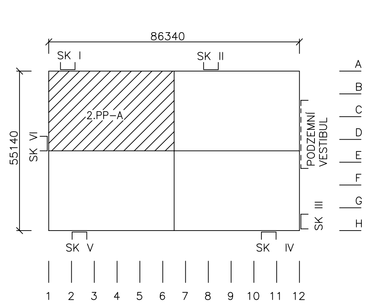

2.PP = −8,200 = 229,000 m.n.m.

±0,000 = 237,200 m.n.m.

ZMĚNA				DATUM	PODPIS
VYPRACOVAL	Bc.VAČEK		V E P	Dr.ANDEREGGOVÁ	
ODP. PROJEKT.	Bc.VAČEK		H I P	ING.HERNÍK	
KONTROLOVAL	ING.SMOLKA				
MÍSTO	OLOMOUC	OKRES	OLOMOUC		
INVESTOR	FN OLOMOUC				
STAVBA	MODERNIZACE A DOSTAVBA F.N.OLOMOUC			DATUM	12/2004
	SKUTEČNÉ PROVEDENÍ PRO PROVOZ A ÚDRŽBU			STUPEŇ	RP
SO-PS	PS 02 STROJOVNY A ROZVODY VZT			POČET A4	21
	VZDUCHOTECHNIKA			MĚŘÍTKO	1:50
				ZAK. ČÍSLO	898-52860-51
VÝKRES				ARCH. ČÍSLO	
PŮDORYS 2.PP ČÁST A				898-52860-511/01	

IDP OLOMOUC
akciová společnost
Řepčínská 82, 779 00 Olomouc