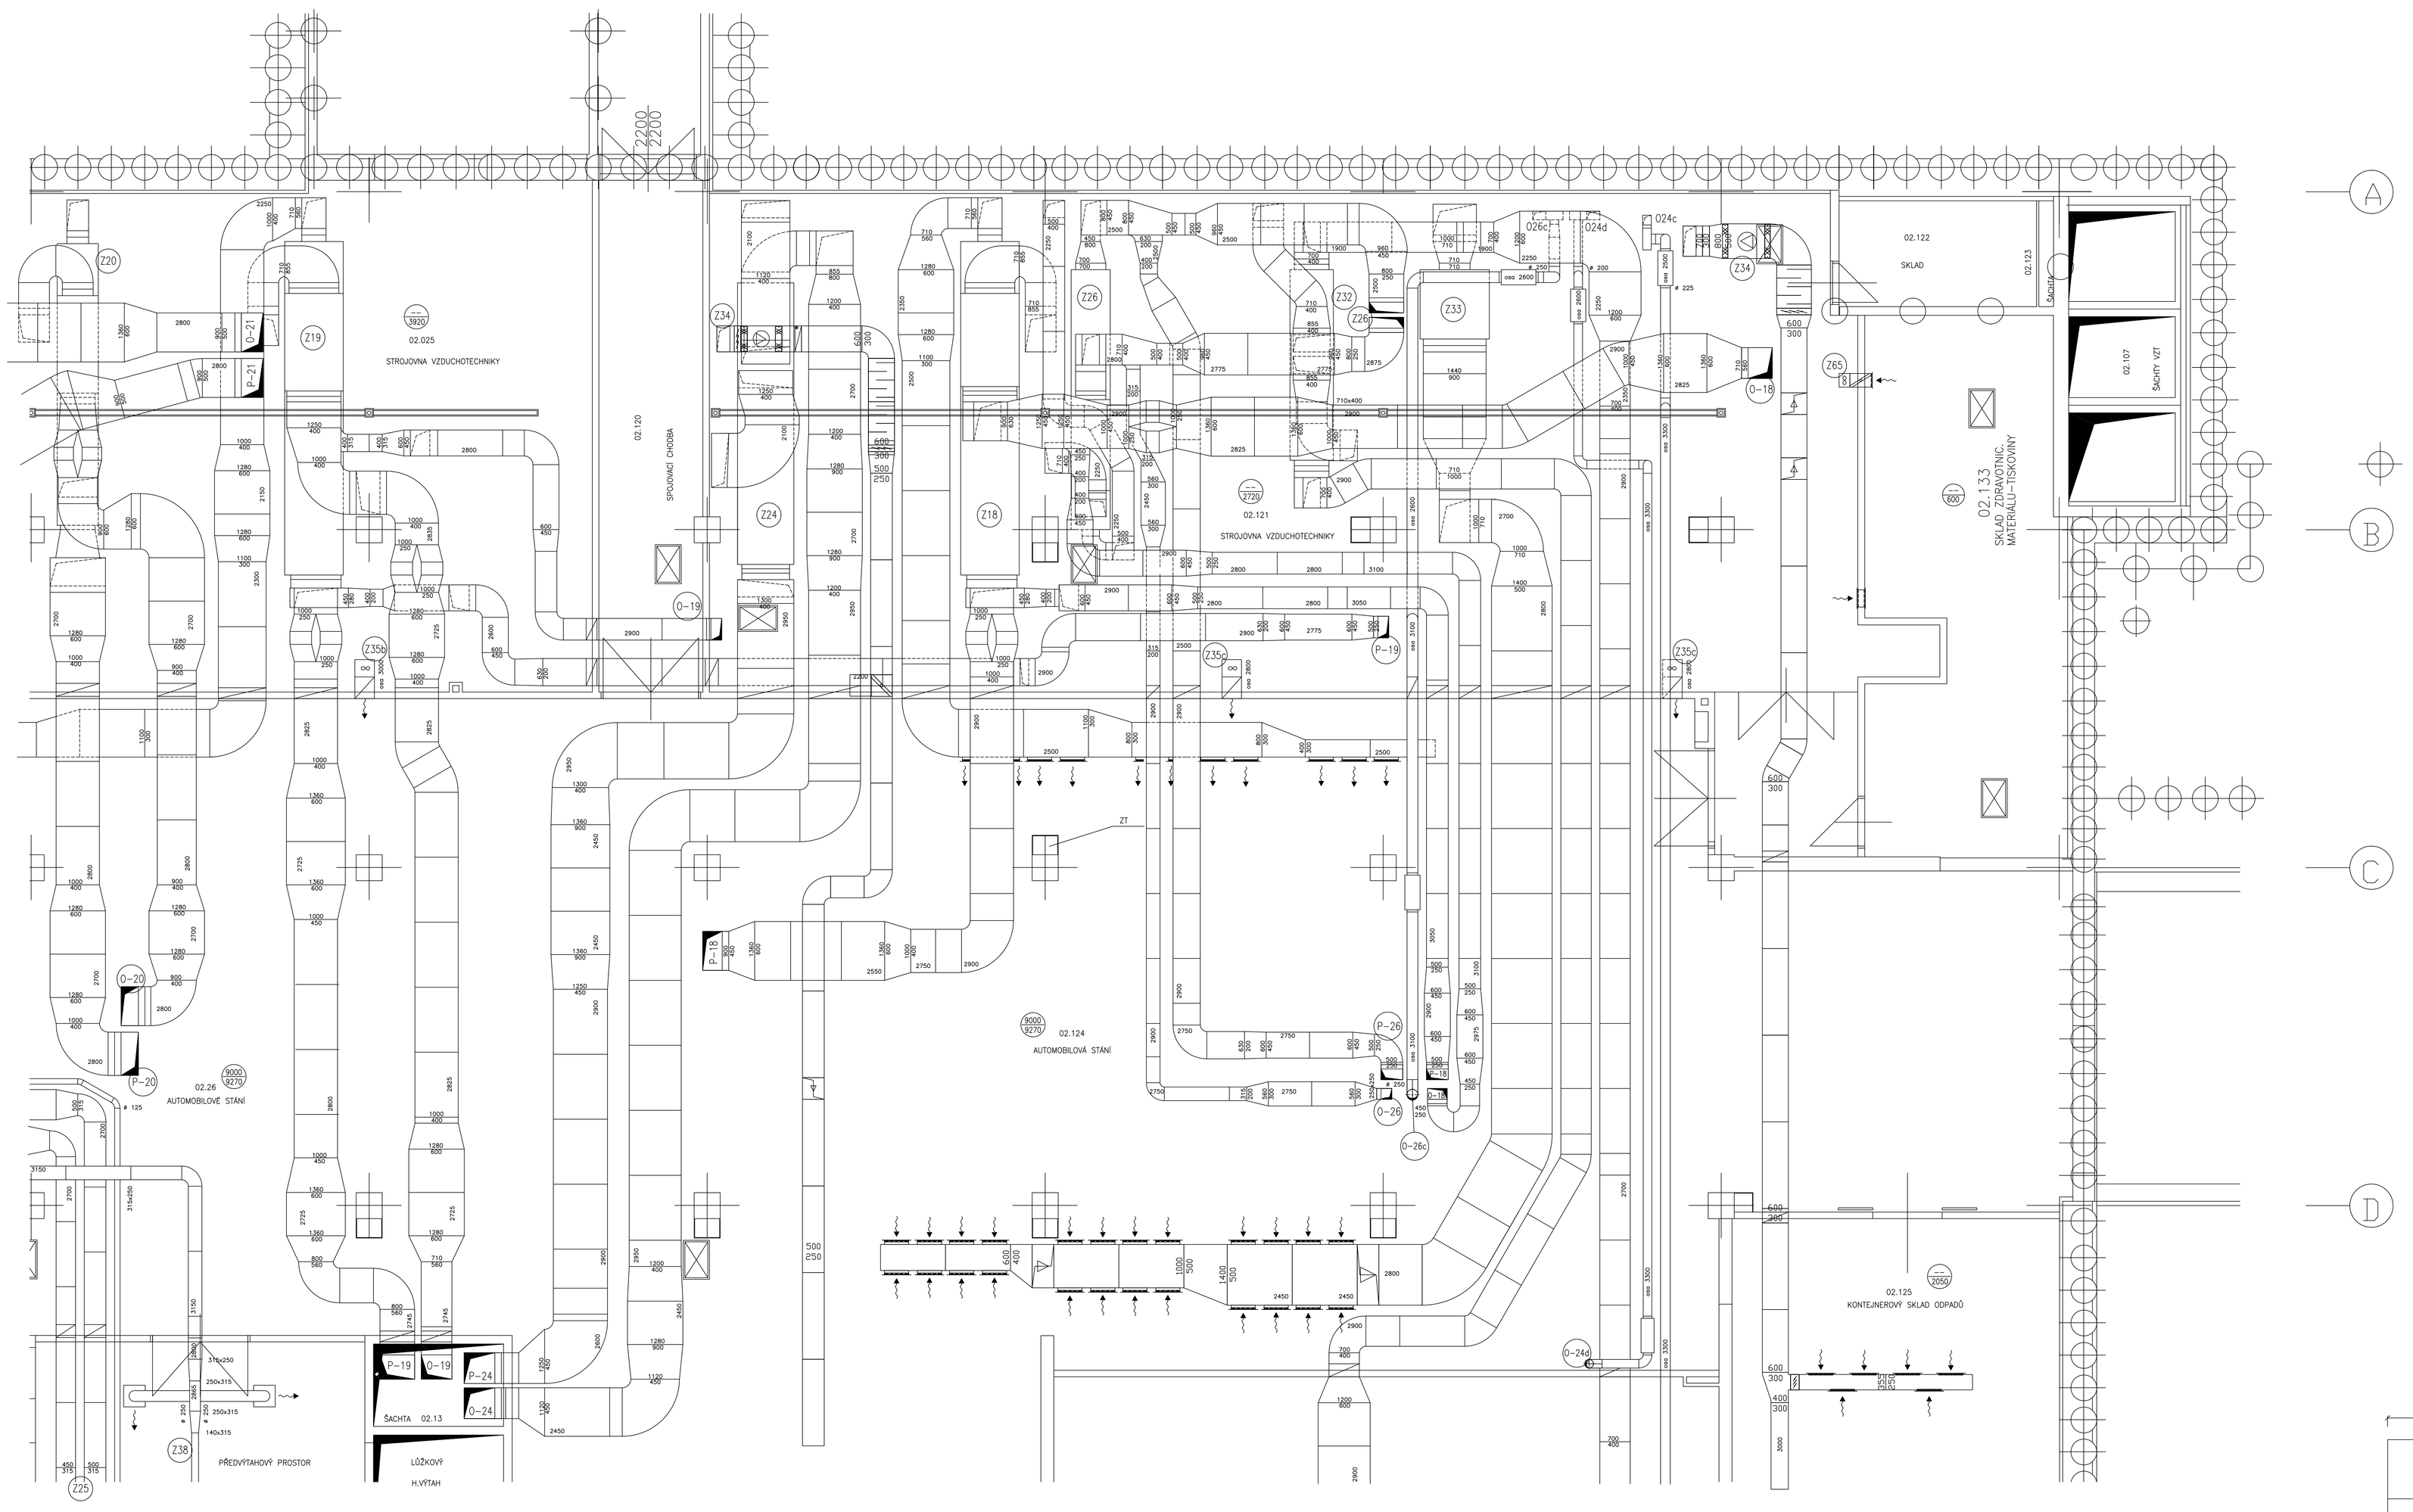

LEGENDA ZAŘÍZENÍ:

Z18 Klimatizace septického OPS I,II+zázemí v 1.PP
přívod 9800 m3/h, odvod 9500 m3/h, Qt=79kW, Qch=47,4kW, Mw=79kg/h

Z19 Klimatizace ambulantního OPS I,II+zázemí v 1.PP
přívod 9800 m3/h, odvod 8900 m3/h, Qt=79kW, Qch=47,4kW, Mw=79kg/h

Z20 Větrání komplexu CT v 1.PP
přívod 6900 m3/h, odvod 6300 m3/h, Qt=55,6kW, Qch=37,4kW

Z24 Větrání vyšetřoven 1.PP–spodní část
přívod 11500 m3/h, odvod 10400 m3/h, Qt=46,1kW, Qch=39,3

Z26 Větrání sterilizace a špinavého zázemí OPS v 1.PP
přívod 6000 m3/h, odvod 4600 m3/h, Qt=48,3kW, Qch=32,6kW

Z32 Větrání PST a úpravny vody ve 2.PP
přívod 7300 m3/h, odvod 7300 m3/h

Z33 Větrání garáží ve 2.PP
přívod 18000 m3/h(odtah z Z18+Z19), odvod 18600 m3/h

Z34 Větrání skladů ve 2.PP
přívod 2500 m3/h, odvod 5000 m3/h, Qt=38kW

Z35b Větrání strojovny vzt–1 ve 2.PP
odvod 4000 m3/h

Z35c Větrání strojovny vzt–2 ve 2.PP
odvod 2800 m3/h

Z65 Větrání skladu zdrav.materiálu ve 2.PP
odvod 600 m3/h

2.PP = −8,200 = 229,000 m.n.m.
±0,000 = 237,200 m.n.m.

SCHEMA ZOBRAZENÍ

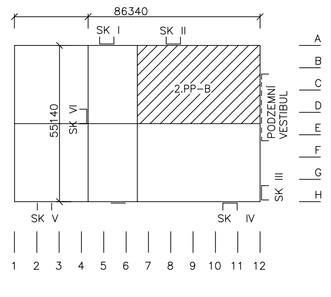

ZMĚN			DATUM	PROVEDL	PODPIS
VYPRACOVAL	Bc. VACEK	V E P	Dr.ANDEREGGOVÁ		
ODP. PROJEKT.	Bc. VACEK	H I P	ING.HERNÍK		
KONTROLOVAL	ING.SMOLKA				
MÍSTO	OLOMOUC	OKRES	OLOMOUC		
INVESTOR	FN OLOMOUC				
STAVBA	MODERNIZACE A DOSTAVBA F.N.OLOMOUC SKUTEČNÉ PROVEDENÍ PRO PROVOZ A ÚDRŽBU				
SO–PS	PS 02 STROJOVNY A ROZVODY VZT VZDUCHOTECHNIKA				
VÝKRES	PŮDORYS 2.PP ČÁST B				

IDP OLOMOUC
akciová společnost
Řepčínská 82, 779 00 Olomouc

DATUM	12/2004
STUPEŇ	RP
POČET A4	21
MĚŘÍTKO	1:50
ZAK. ČÍSLO	898–52860–51
ARCH. ČÍSLO	898–52860–511/02