



- LEGENDA ZARIZENI:
- Z22 Větrání výšetroven Sono, Rtg v 1.PP
 - Z25 Větrání Endoskopie v 1.PP
 - Z28 Větrání šaten 2.PP
 - Z31 Větrání trafostanice a náhradního zdroje ve 2.PP
 - Z33 Větrání garáží 2.PP
 - Z38 Požární větrání schodiště a CHÚC AE
 - Přívod celkem pro všechny požáři 19200 m³/h
 - Z44 Větrání místnosti chlazení ve 2.PP odvod 1000 m³/h

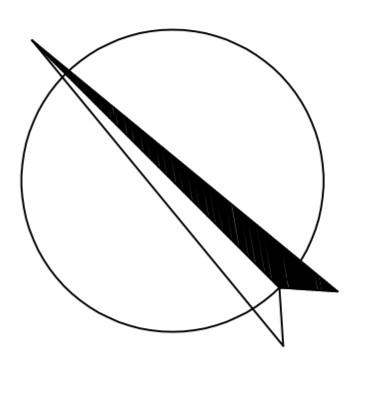

SCHEMA ZOBRAZENI

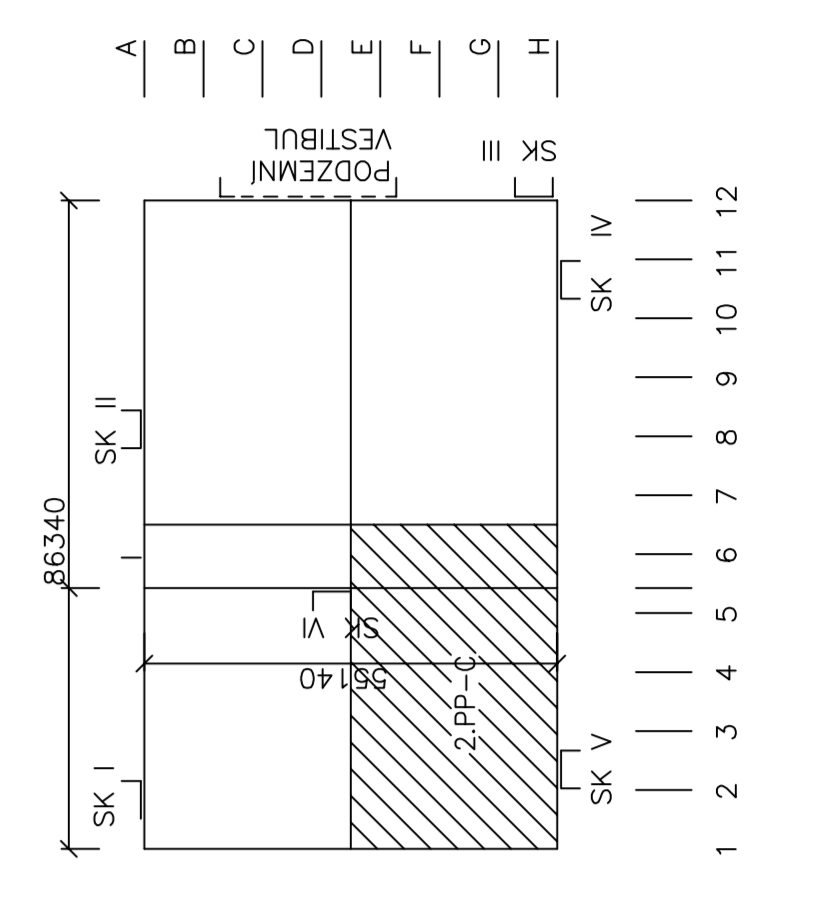

2.PP = -8,200 = 229,000 m.n.m.
±0.000 = 237,200 m.n.m.

RDOP OLOMOUC akciová spoločnosť Repličská 82, 779 00 Olomouc 17/2004 IČO: 25283518 DIČ: CZ25283518 IČZ: 21 MČO: 050 DIČ: 858-59868-51 898-59868-51			
MODERNIZACE A DOSTAVBA FAKOLOMOUC SKUTEČNÉ PŘEVENÍ PRO PROJEKT A ÚDRŽBU PS ÚZ. STROJOVÝ A ROZVOJ VZT VZDUCHOTECHNIKA			

RDOP OLOMOUC
 akciová spoločnosť
 Repličská 82, 779 00 Olomouc
 17/2004
 IČO: 25283518
 DIČ: CZ25283518
 IČZ: 21
 MČO: 050
 DIČ: 858-59868-51
 898-59868-51
 PÜDÖRYS 2.PP ČÁST C