02.27 PŘEDVÝTAHOVÝ PROSTOR

ŠACHTA 02.13

02.14 LŮŽKOVÝ H.VÝTAH

02.15 STROJOV. H.VÝTAHU

02.08 WC

02.39 PŘEDSÍŇ

02.10B SKLAD

02.11B ČISTÍCÍ STROJE

02.19 SPOJOV.CHODBA

02.23 SPOJOVACÍ CHODBA

02.127 SKLAD

02.126 SKLAD

02.125 KONTEJNEROVÝ SKLAD ODPADŮ

02.113 PŘEDÁVACÍ STANICE TEPLA

DNO STÁV. ŠACHTY

02.86 SKLAD

02.109 SPOJOV.CHODBA

02.88 ŠATNA ŽENY

02.94 WC

02.95 SPRCHY

02.110 SKLAD

02.93 PŘEDSÍŇ

02.132 ODSTAV.PLOCHA

02.89 ŠATNA ŽENY

02.97 WC

02.90 ŠATNA ŽENY

02.98 PŘEDSÍŇ

02.102 WC

02.111 SKLAD

02.91 ŠATNA ŽENY

02.100 WC

02.101 SPRCHY

02.128 SKLAD

02.129 SKLAD

02.130 SKLAD

02.112 SKLAD

02.119 SKLAD

02.114 ÚPRAVNA VODY

02.115

02.116

02.131 CHODBA

02.117 SPOJOVACÍ CHODBA

SK I

SK II

SK III

SK IV

SK V

Osa 600 nad podh.

LEGENDA ZAŘÍZENÍ:

Z19 Klimatizace ambulantního OPS I,II+zázemí v 1.PP
Z24 Větrání vyšetřoven 1.PP–spodní část
Z25 Větrání Endoskopie v 1.PP
Z28 Větrání šaten 2.PP
Z32 Větrání PST a úpravny vody ve 2.PP
Z33 Větrání garáží ve 2.PP
Z34 Větrání skladů ve 2.PP
Z38 Požární větrání schodiště a CHÚC AE

SCHEMA ZOBRAZENÍ

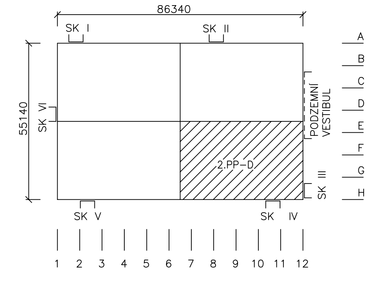

2.PP = −8,200 = 229,000 m.n.m.
±0,000 = 237,200 m.n.m.

ZMĚNA		DATUM	PROFESE	PODPIS	
VYPRACOVAL	Bc.VAČEK		V E P	Dr.ANDERGGOVÁ	
ODP. PROJEKT.	Bc.VAČEK		H I P	ING.HERNÍK	
KONTROLOVAL	ING.SMOLKA				
MÍSTO	OLOMOUC	OKRES	OLOMOUC		
INVESTOR	FN OLOMOUC				
STAVBA	MODERNIZACE A DOSTAVBA F.N.OLOMOUC SKUTEČNÉ PROVEDENÍ PRO PROVOZ A ÚDRŽBU				
SO–PS	PS 02 STROJOVNY A ROZVODY VZT VZDUCHOTECHNIKA				
VÝKRES	PŮDORYS 2.PP ČÁST D				

IDP OLOMOUC akciová společnost Řepčínská 82, 779 00 Olomouc

DATUM	12/2004
STUPEŇ	RP
POČET A4	21
MĚŘÍTKO	1:50
ZAK. ČÍSLO	898–52860–51
ARCH. ČÍSLO	898–52860–511/04