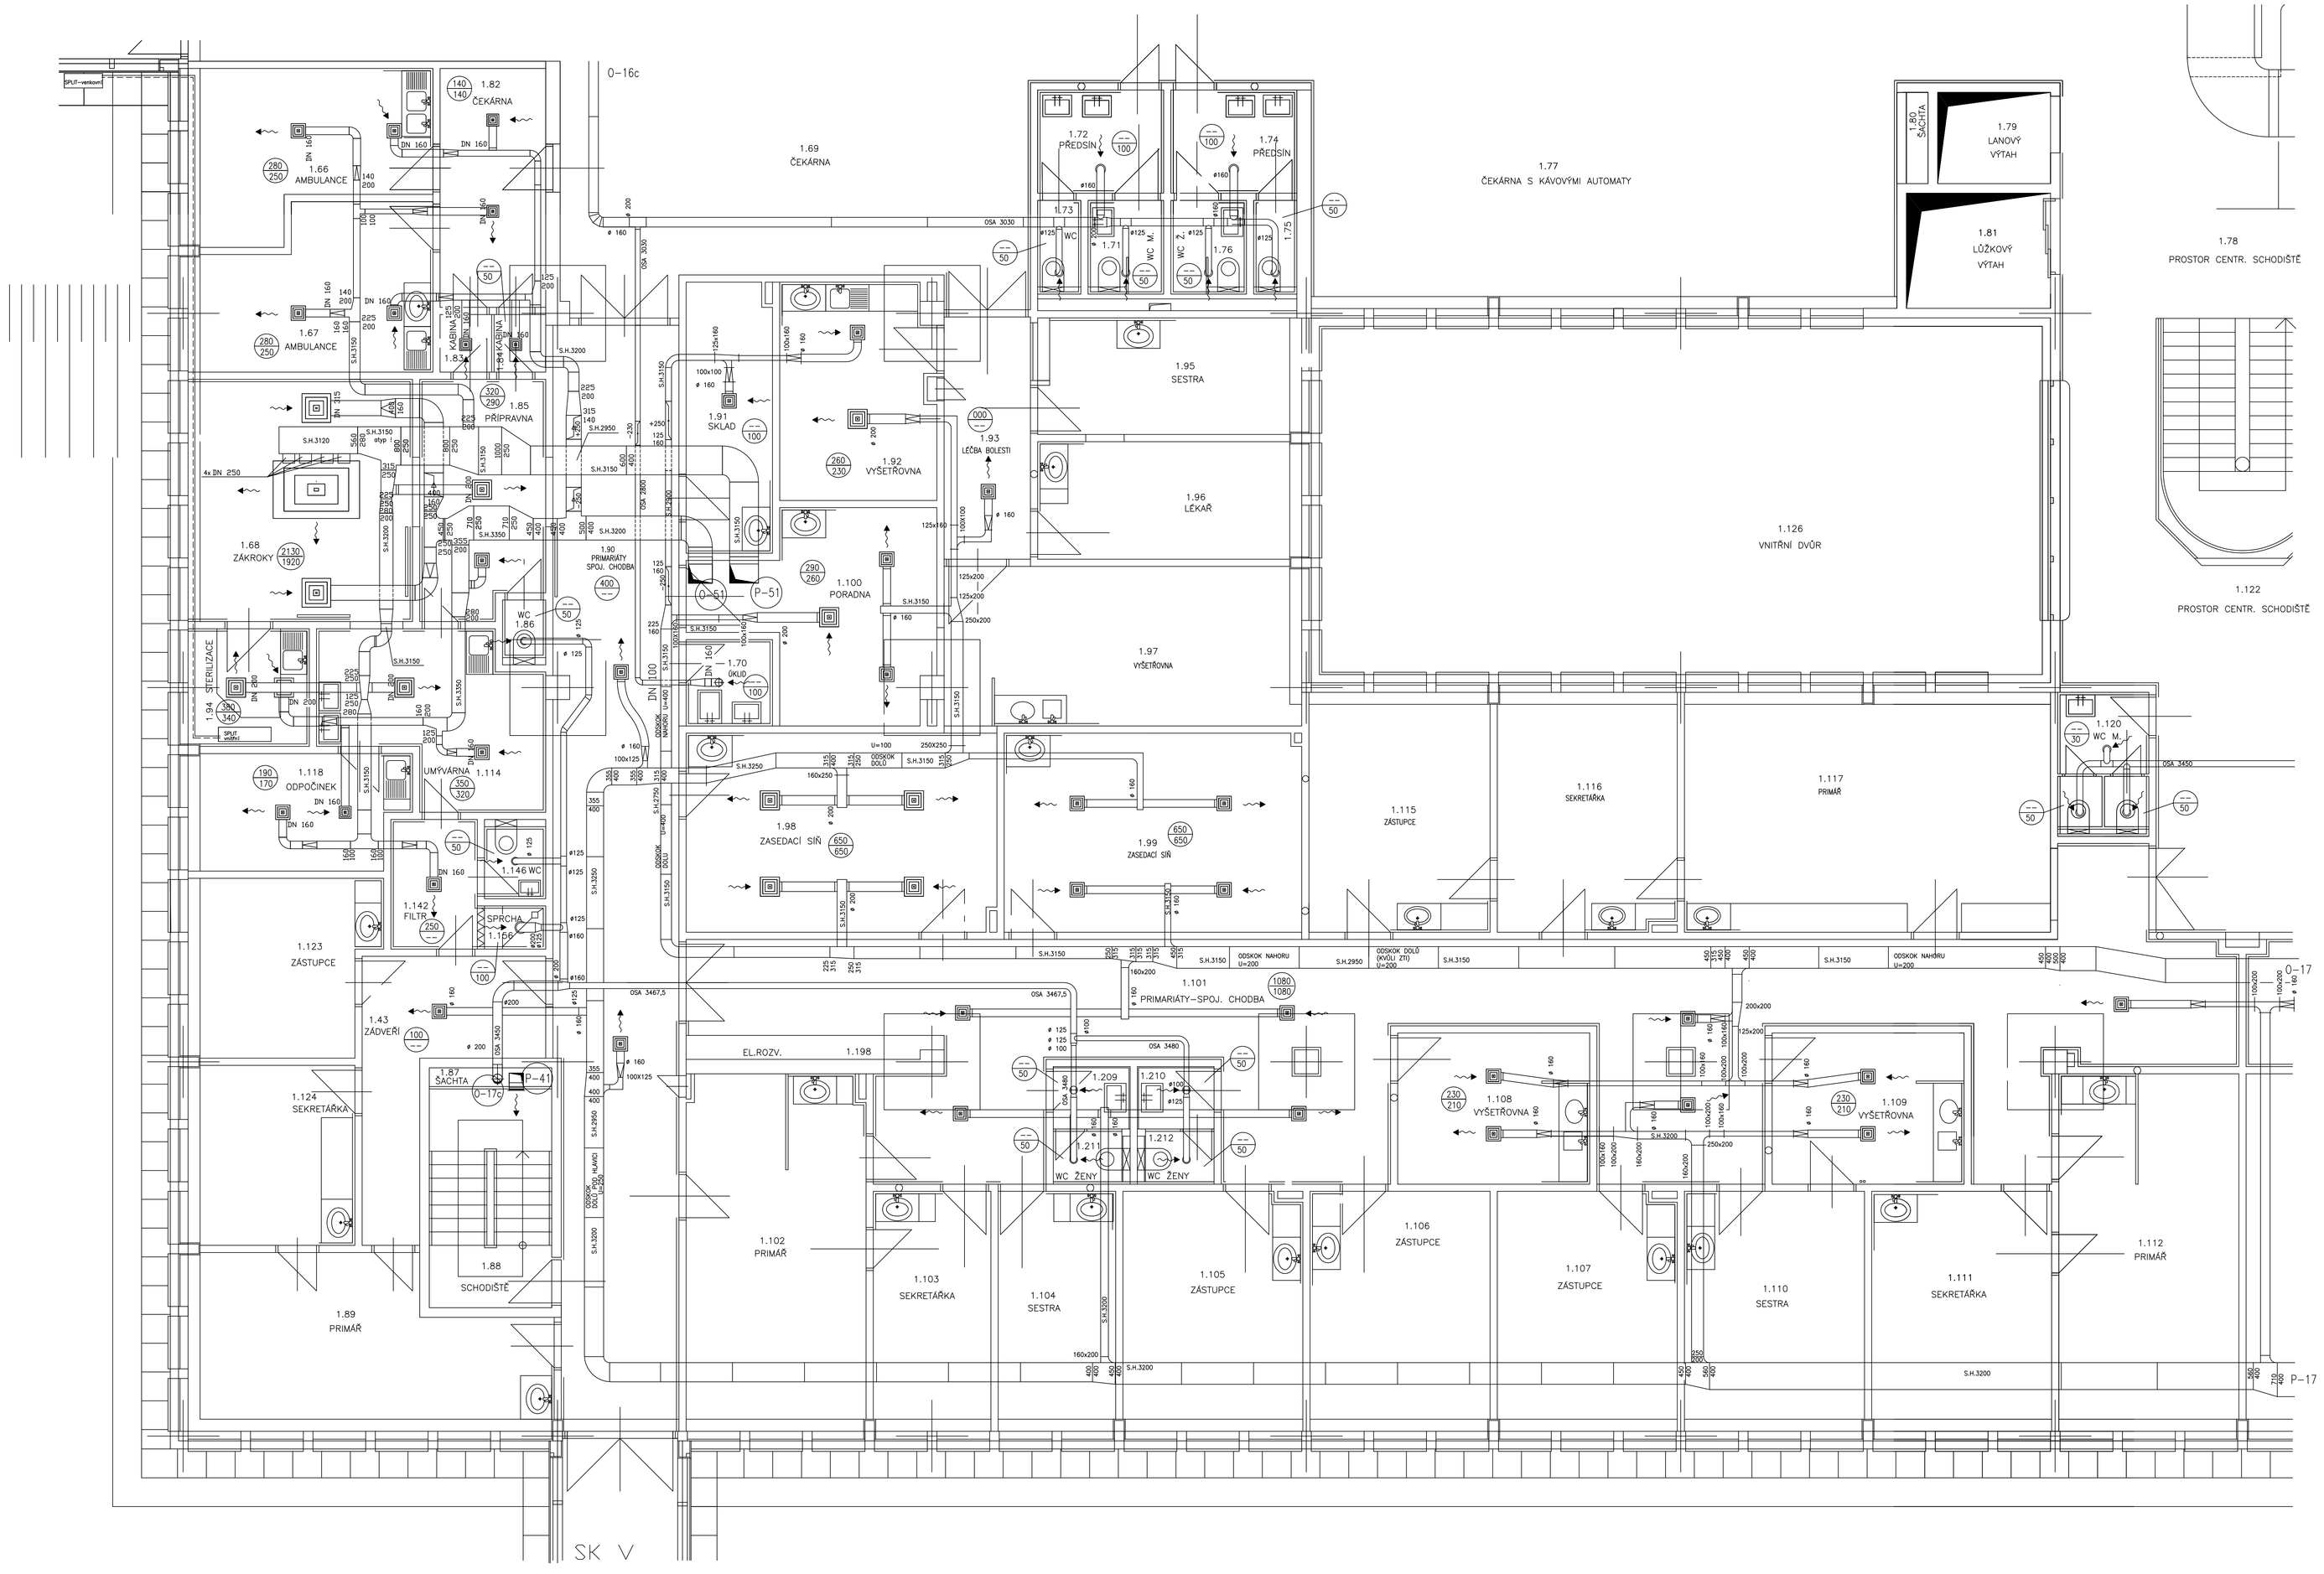

DĚLENÍ VÝKRESU

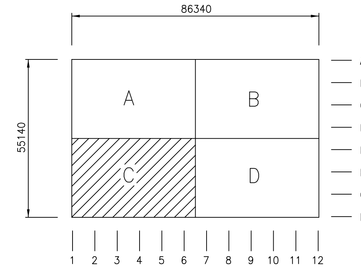

LEGENDA ZAŘÍZENÍ:

Z15 Větrání chodeb II.NP, I.NP, I.PP+lékárny 1.NP
Z16 Větrání vyšetřoven 1.NP–vrchní část
Z17 Větrání vyšetřoven 1.NP–spodní část
Z51 Klimatizace plastické chirurgie 1.NP

1.NP = ±0,000

±0,000 = 237,200 m n.m.

ZMĚNA		DATUM	PROFESE	PODPIS	
VYPRACOVAL	Ing.VACEK	V E P	Dr.ANDEREGGOVÁ	IDP OLOMOUC akciová společnost Šmeralova 82, 779 00 Olomouc	
ODP. PROJEKT.	Ing.VACEK	H I P	ING.HERNÍK		
KONTROLOVAL	ING.SMOLKA				
MÍSTO	OLOMOUC	OKRES	OLOMOUC	DATUM	12/2004
INVESTOR	FN OLOMOUC			STUPEŇ	RP
STAVBA	MODERNIZACE A DOSTAVBA F.N.OLOMOUC SKUTEČNÉ PROVEDENÍ PRO PROVOZ A ÚDRŽBU			POČET A4	21
SO–PS	PS 02 STROJOVNY A ROZVODY VZT VZDUCHOTECHNIKA			MĚŘÍTKO	1:50
				ZAK. ČÍSLO	898–52860–51
VÝKRES	PŮDORYS 1.NP ČÁST C			ARCH. ČÍSLO	898–52860–511/11