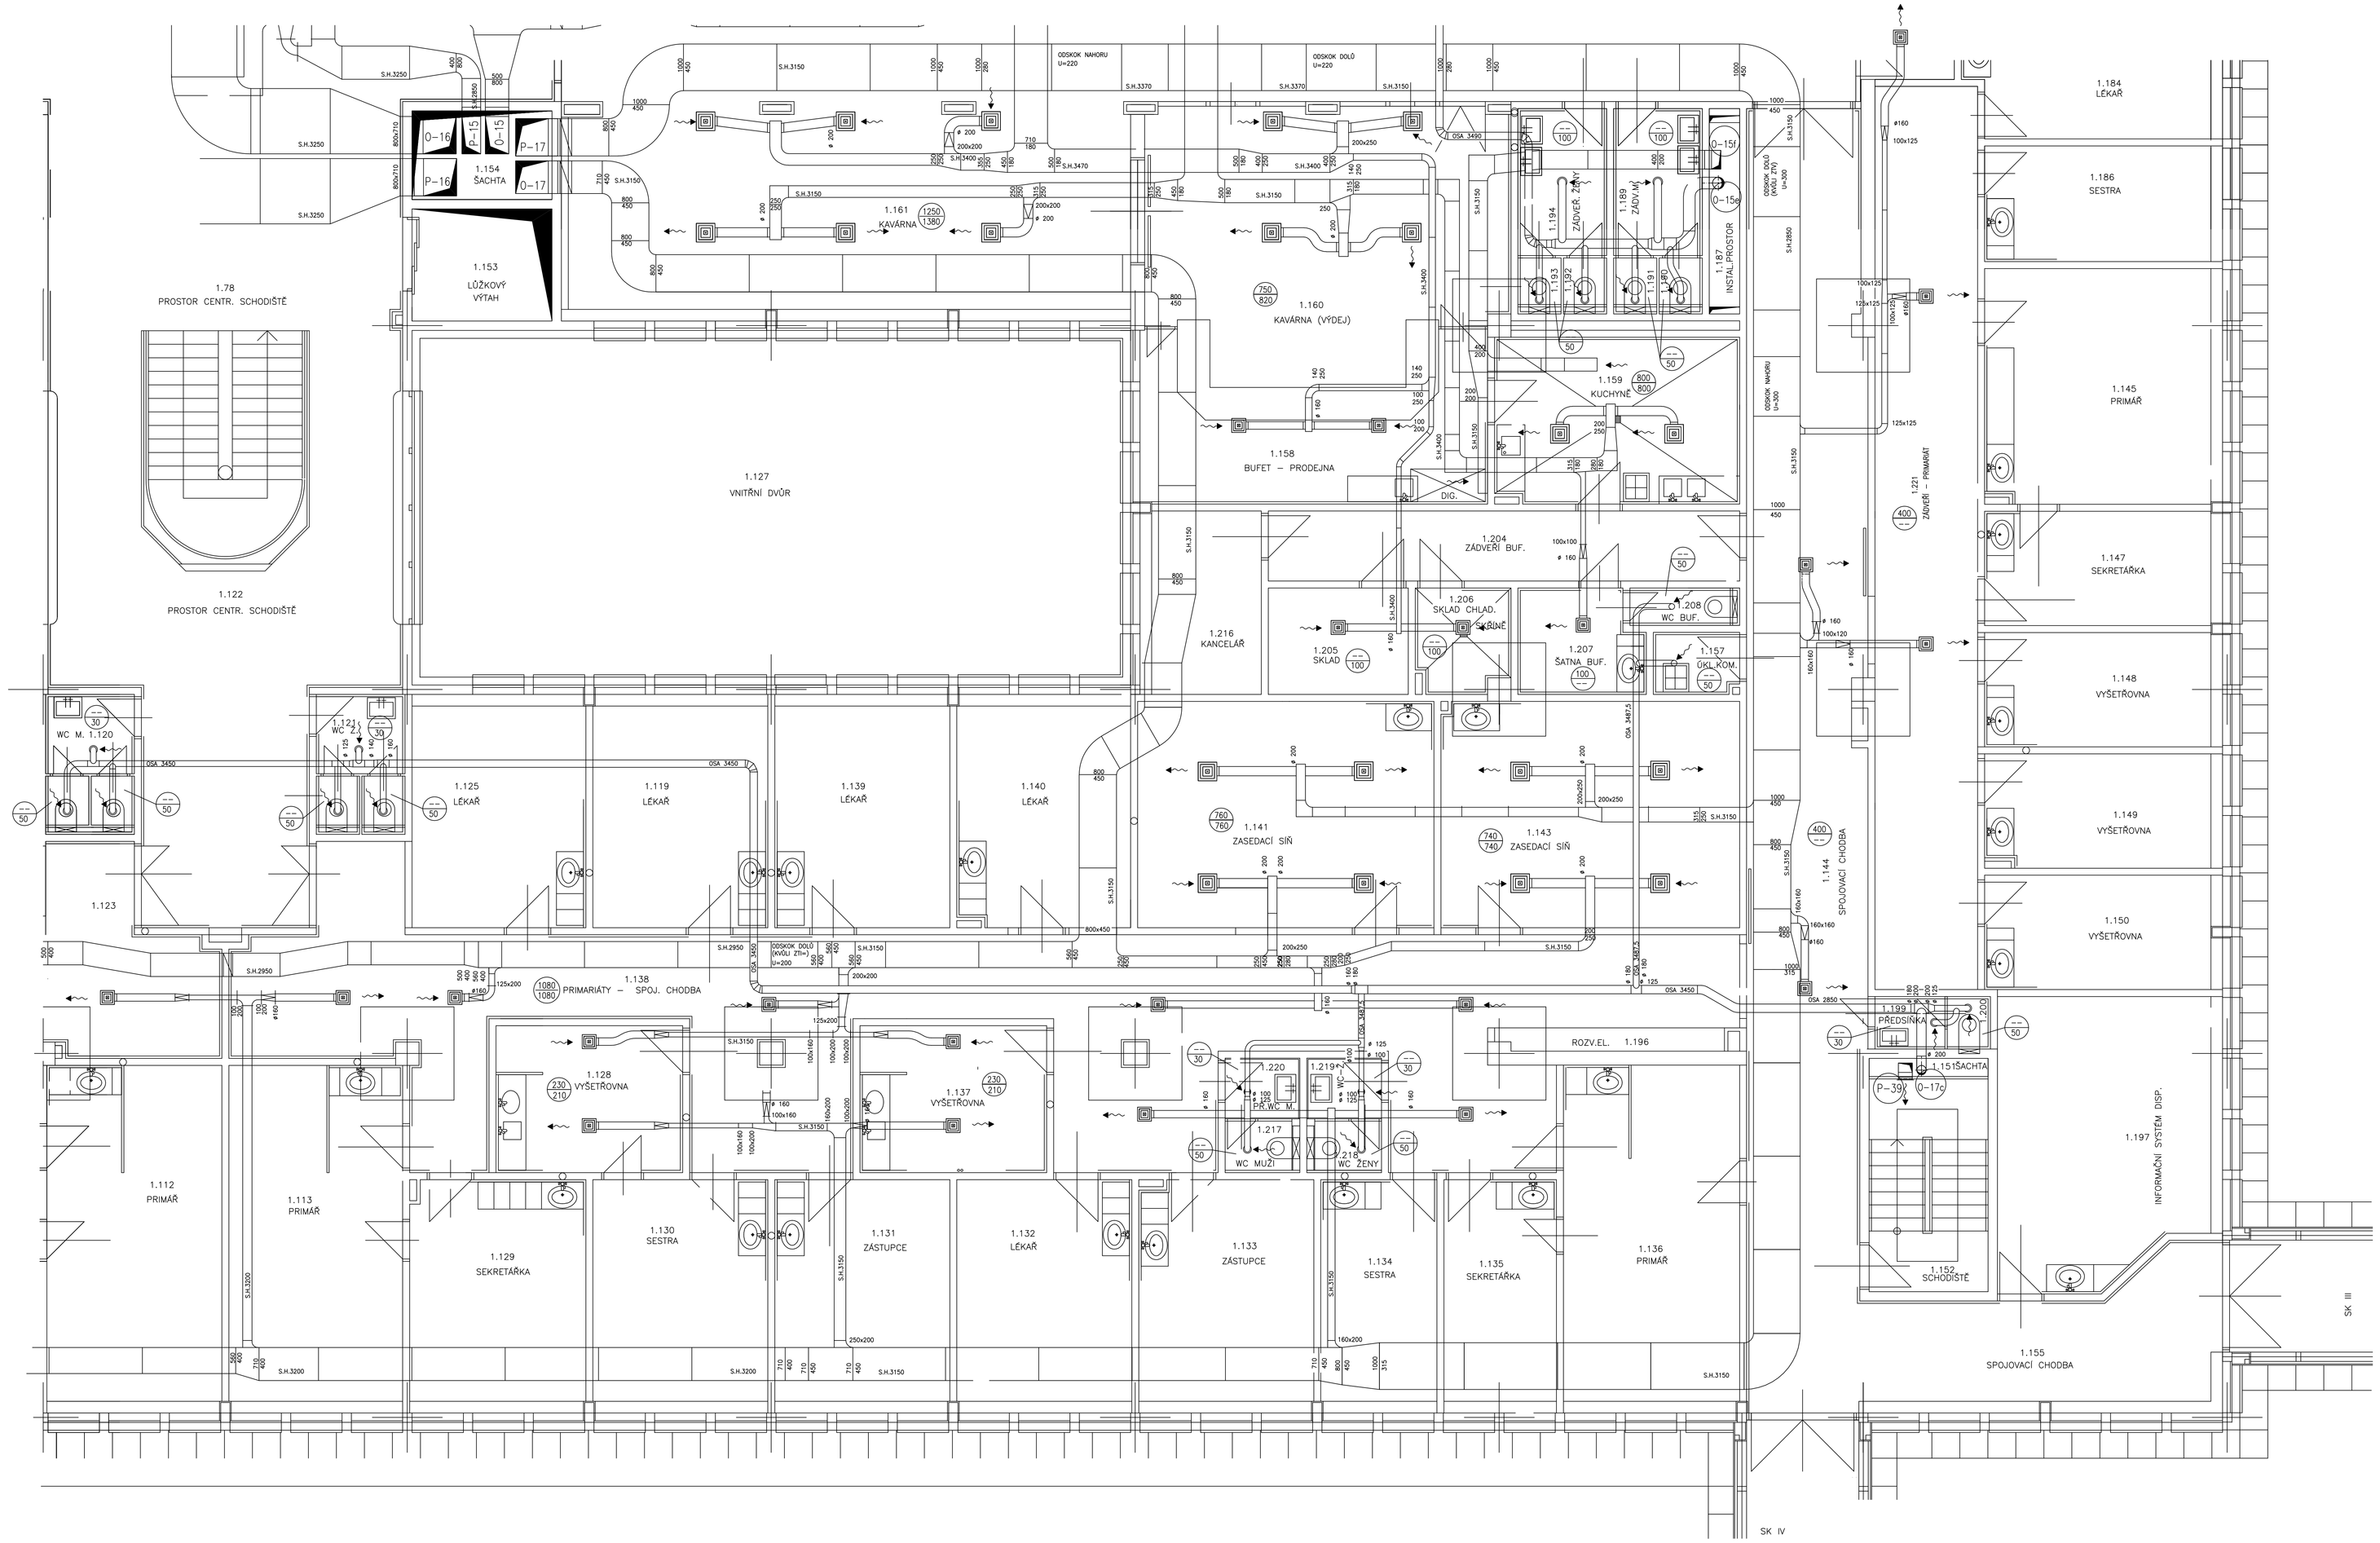

D

E

F

G

H

6 7 8 9 10 11 12

DĚLENÍ VÝKRESU

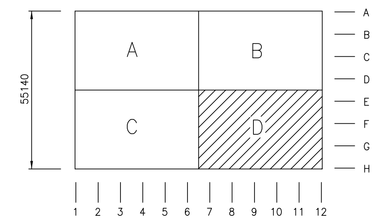

LEGENDA ZAŘÍZENÍ:

Z15 Větrání chodeb II.NP, I.NP, I.PP+lékárny 1.NP
Z17 Větrání vyšetřoven 1.NP–spodní část

1.NP = ±0,000

±0,000 = 237,200 m n.m.

ZMĚNA			DATUM	PROVEDL	PODPIS
VYPRACOVAL	Bc.VAČEK		V E P	Dr.ANDEREGGOVÁ	
ODP. PROJEKT.	Bc.VAČEK		H I P	ING.HERNÍK	
KONTROLOVAL	ING.SMOLKA				
MÍSTO	OLOMOUC	OKRES OLOMOUC			
INVESTOR	FN OLOMOUC				
STAVBA	MODERNIZACE A DOSTAVBA F.N.OLOMOUC				
	SKUTEČNÉ PROVEDENÍ PRO PROVOZ A ÚDRŽBU				
SO–PS	PS 02 STROJOVNY A ROZVODY VZT				
	VZDUCHOTECHNIKA				

IDOP OLOMOUC
akciová společnost
Řepčínská 82, 779 00 Olomouc

DATUM	12/2004
STUPEŇ	RP
POČET A4	21
MĚŘÍTKO	1:50
ZAK. ČÍSLO	898–52860–51
ARCH. ČÍSLO	898–52860–511/12

VÝKRES

PŮDORYS 1.NP ČÁST D