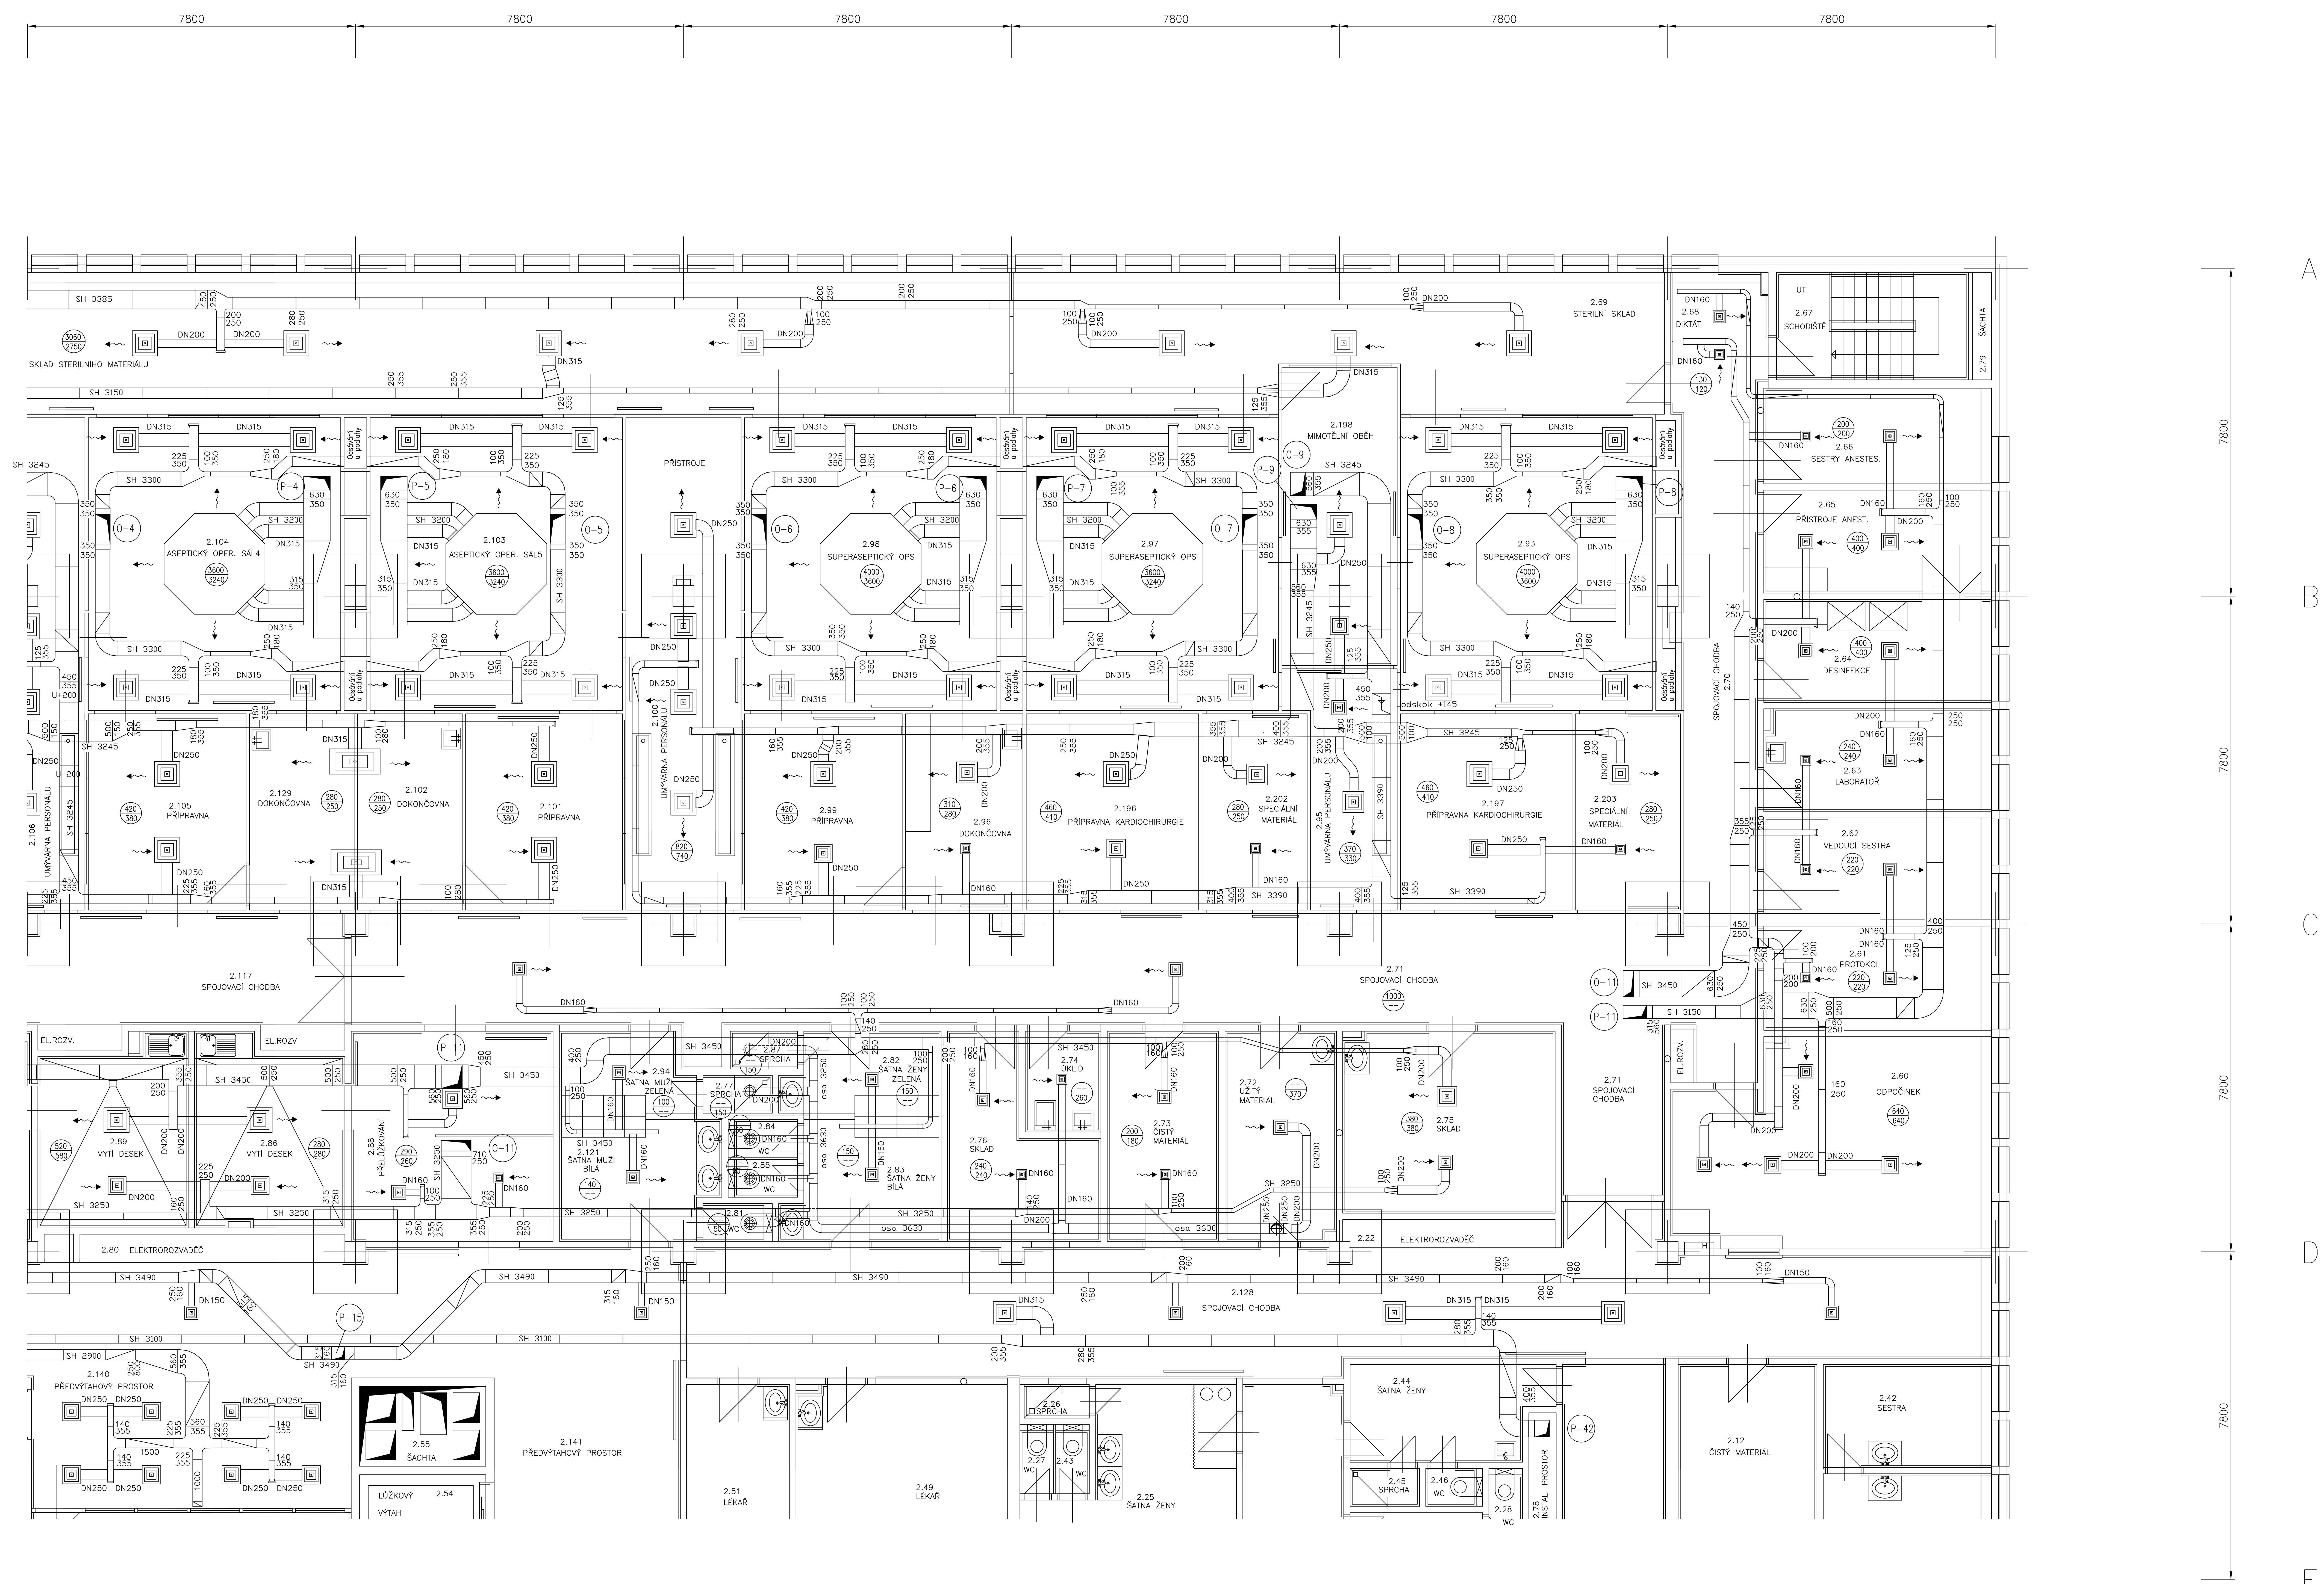

DĚLENÍ VÝKRESU

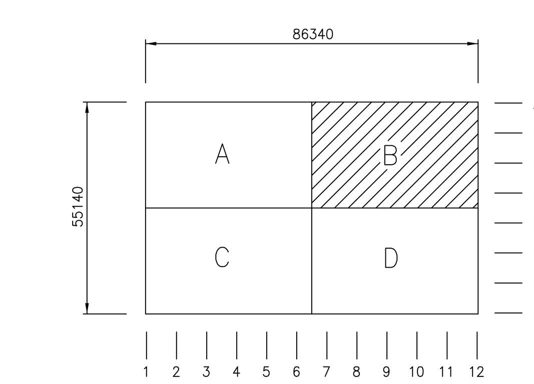

LEGENDA ZAŘÍZENÍ:

Z4 Klimatizace aseptického OPS III
Z5 Klimatizace aseptického OPS IV
Z6 Klimatizace superaseptického OPS I
Z7 Klimatizace superaseptického OPS II
Z8 Klimatizace superaseptického OPS III
Z9 Klimatizace čistého zázemí OPS
Z10 Klimatizace mytí nástr a přípravny sterilizace
Z11 Klimatizace špinavého zázemí OPS

2.NP = +4,100 = 241,300 m n.m.
±0,000 = 237,200 m n.m.

ZMĚNA		DATUM	PROVEDL	PODPIS
VYPRACOVAL	ING.SMOLKA	V E P	Dr.ANDEREGGOVÁ	
ODP. PROJEKT.	ING.SMOLKA	H I P	ING.HERNÍK	
KONTROLOVAL	ING.SMOLKA			
MÍSTO	OLOMOUC	OKRES	OLOMOUC	
INVESTOR	FN OLOMOUC			
STAVBA	MODERNIZACE A DOSTAVBA F.N.OLOMOUC SKUTEČNÉ PROVEDENÍ PRO PROVOZ A ÚDRŽBU			
SO–PS	PS 02 STROJOVNY A ROZVODY VZT VZDUCHOTECHNIKA			
VÝKRES	PŮDORYS 2.NP ČÁST B			

IDOP OLOMOUC
akciová společnost
Řepčínská 82, 779 00 Olomouc

DATUM	12/2004
STUPEŇ	RP
POČET A4	21
MĚŘÍTKO	1:50
ZAK. ČÍSLO	898-52860-51
ARCH. ČÍSLO	898-52860-511/14