6 7 8 9 10 11 12

A B C D E

7800 7800 7800 7800 7800 7800

7800 7800 7800

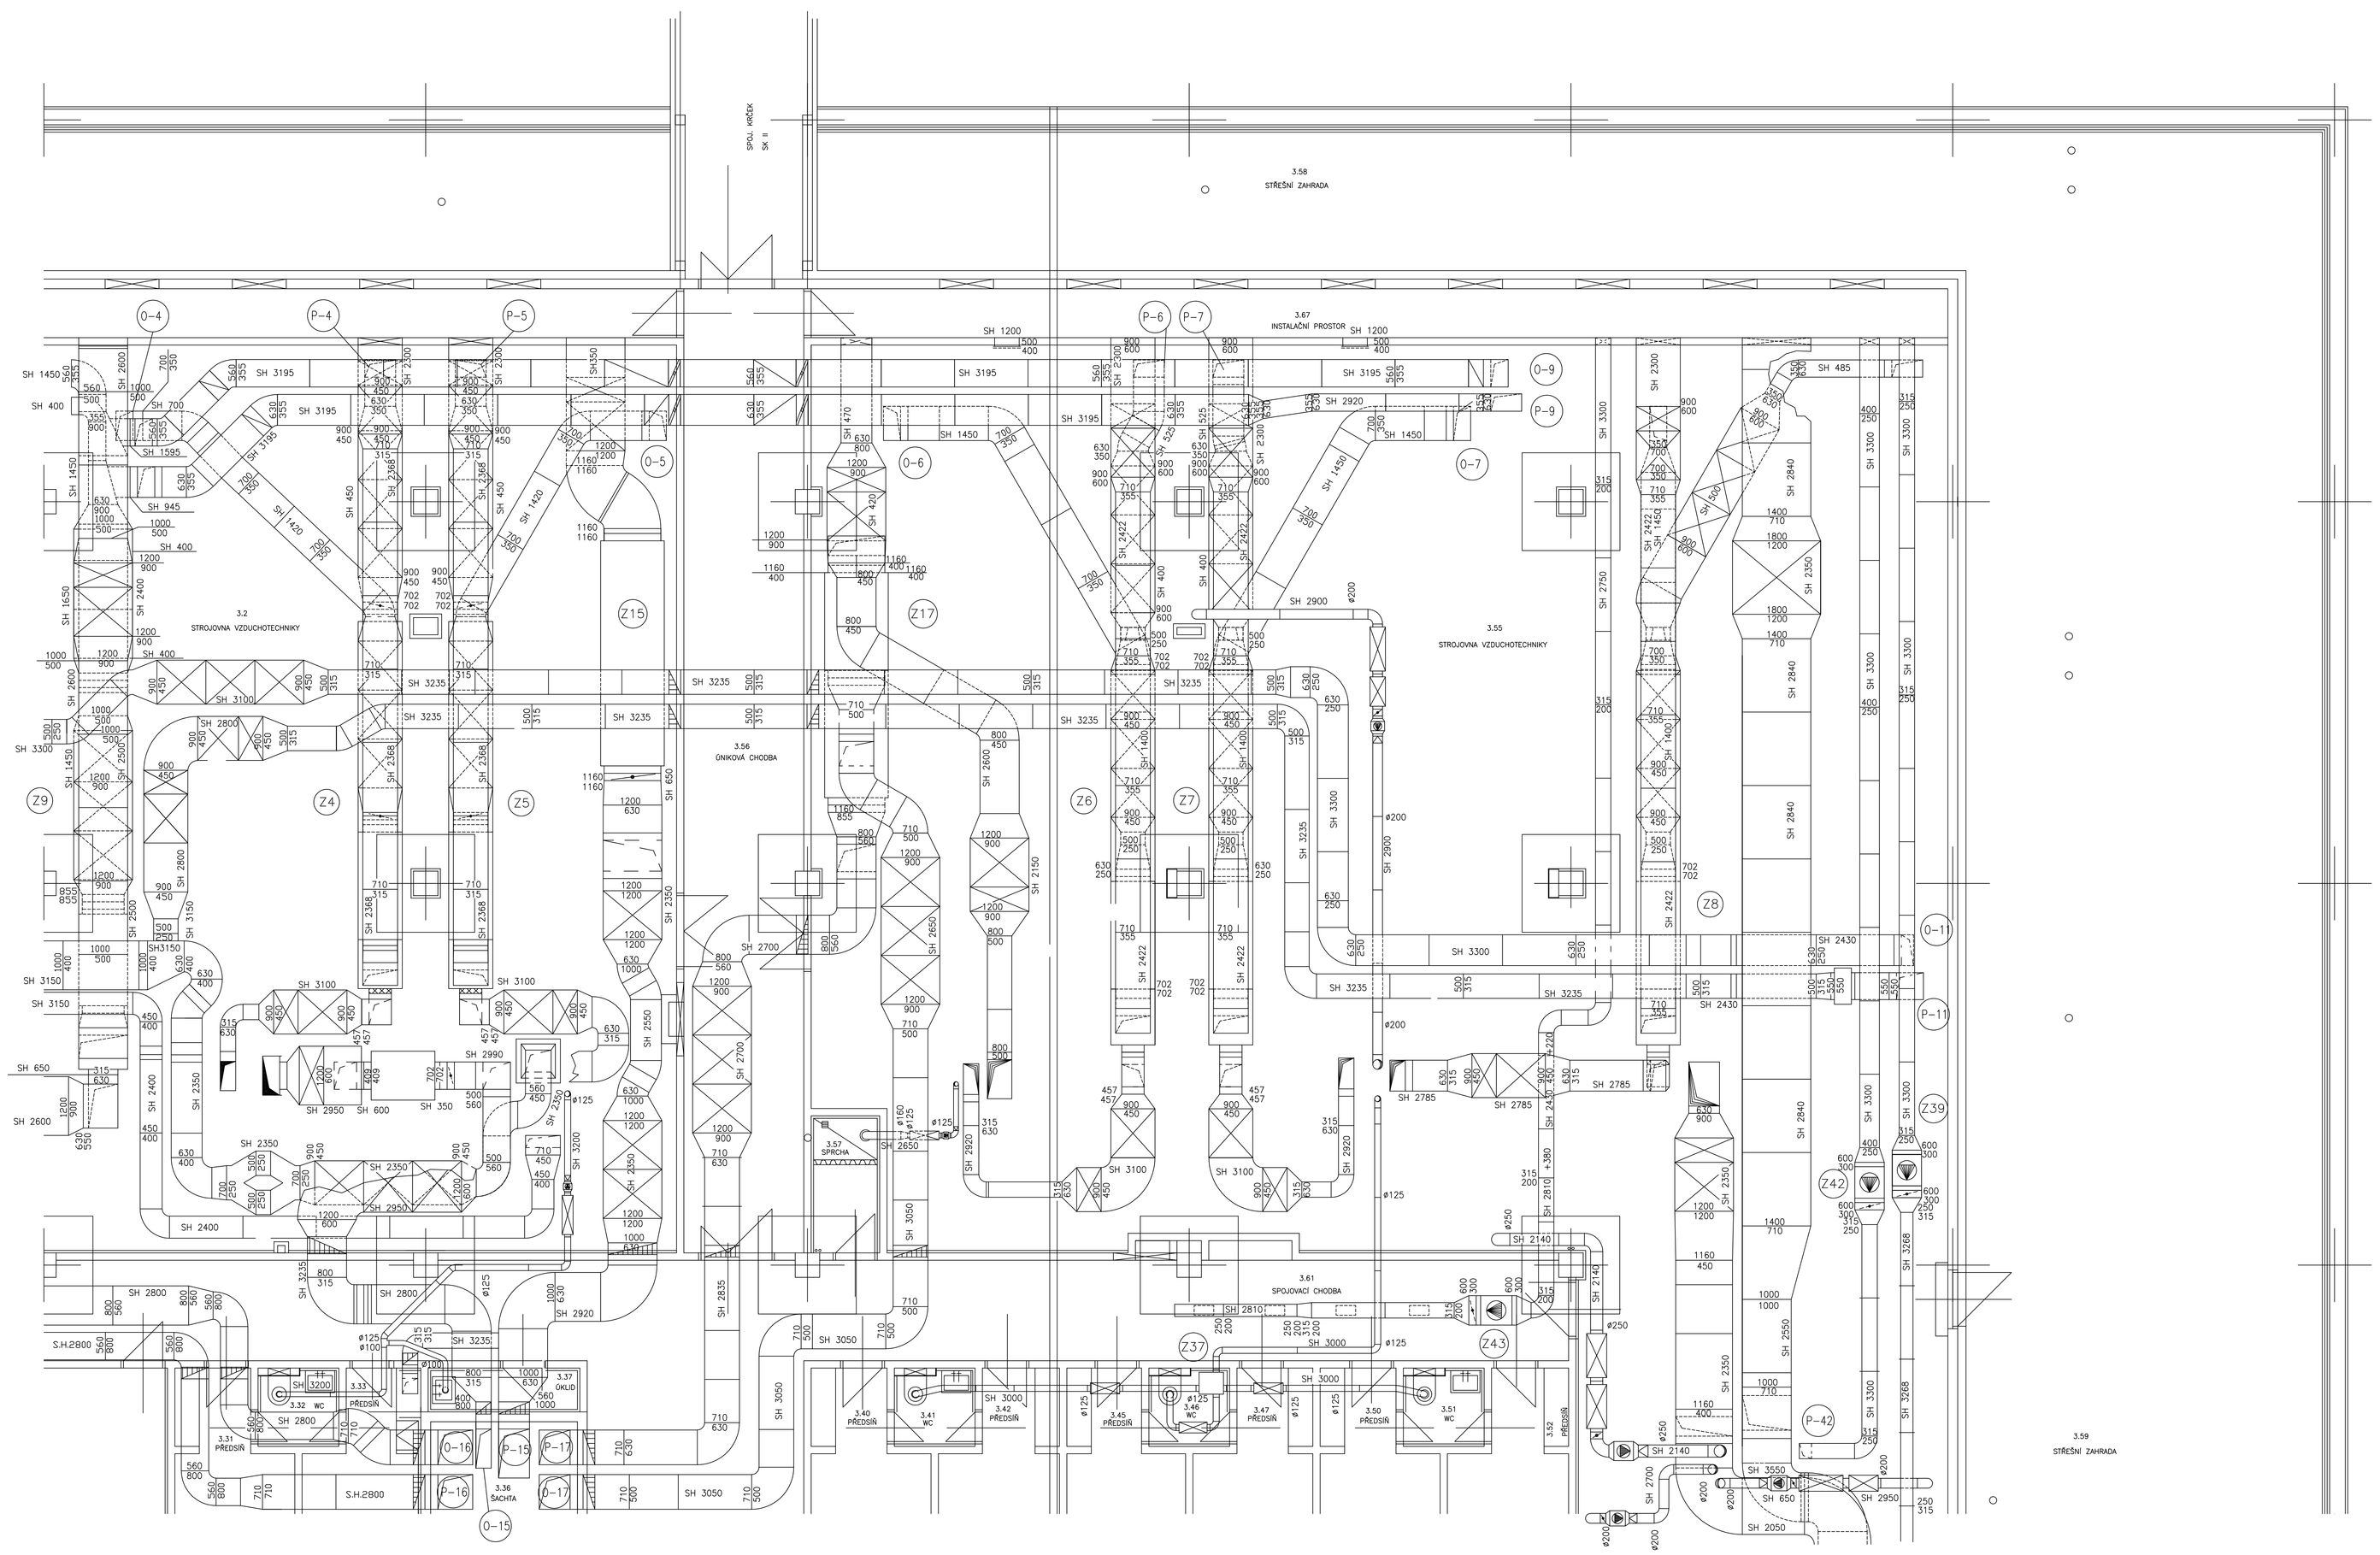

DĚLENÍ VÝKRESU

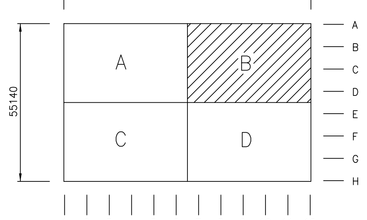

LEGENDA ZAŘÍZENÍ:

Z4 Klimatizace aseptického OPS III
přívod 3800 m3/h, odvod 4200 m3/h, Qt=29,3kW, Qch=18,4kW, Mw=32kg/h
Z5 Klimatizace aseptického OPS IV
přívod 3800 m3/h, odvod 4800 m3/h, Qt=29,3kW, Qch=18,4kW, Mw=32kg/h
Z6 Klimatizace superaseptického OPS I
přívod 4200 m3/h, odvod 3800 m3/h, Qt=32,4kW, Qch=20,3kW, Mw=35kg/h
Z7 Klimatizace superaseptického OPS II
přívod 4200 m3/h, odvod 3800 m3/h, Qt=32,4kW, Qch=20,3kW, Mw=35kg/h
Z8 Klimatizace superaseptického OPS III
přívod 4200 m3/h, odvod 3800 m3/h, Qt=32,4kW, Qch=20,3kW, Mw=35kg/h
Z9 Klimatizace čistého zázemí OPS
přívod 9400 m3/h, odvod 8400 m3/h, Qt=75,6kW, Qch=40,2kW, Mw=78kg/h
Z15 Větrání chodeb
přívod 15000 m3/h, odvod 5700 m3/h, Qt=184,9kW, Qch=36,0kW
Z17 Větrání vyšetřoven – spodní část
přívod 8800 m3/h, odvod 7000 m3/h, Qch=47,8kW
Z37 Odsávání soc.zařízení inspekčních pokojů
odvod 1400 m3/h
Z39 Požární větrání schodiště a CHÚC typu A
přívod 1800 m3/h
Z42 Požární větrání chodby 2.050 II.NP
přívod 4100 m3/h
Z43 Požární větrání schodiště a CHÚC typu A – III.NP
přívod 2050 m3/h

3.NP = +8,400 = 245,600 m n.m.
±0,000 = 237,200 m n.m.

změna			datum		podpis
vypracoval	ING.SMOLKA	V E P	Dr.ANDEREGGOVÁ	IDOP OLOMOUC akciová společnost Řepčínská 82, 779 00 Olomouc	
odp. projekt.	ING.SMOLKA	H I P	ING.HERNÍK		
kontroloval	ING.SMOLKA				
místo	OLOMOUC	okres	OLOMOUC		
investor	FN OLOMOUC				
stavba	MODERNIZACE A DOSTAVBA F.N.OLOMOUC SKUTEČNÉ PROVEDENÍ PRO PROVOZ A ÚDRŽBU			datum	12/2004
				stupeň	RP
				počet A4	21
50-P5	PS 02 STROJOVNY A ROZVODY VZT VZDUCHOTECHNIKA			měřítko	1:50
				zak. číslo	898-52860-51
výkres	PŮDORYS 3.NP ČÁST B			arch. číslo	898-52860-511/18