



D

E


F

G

H

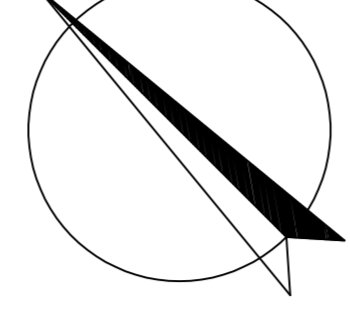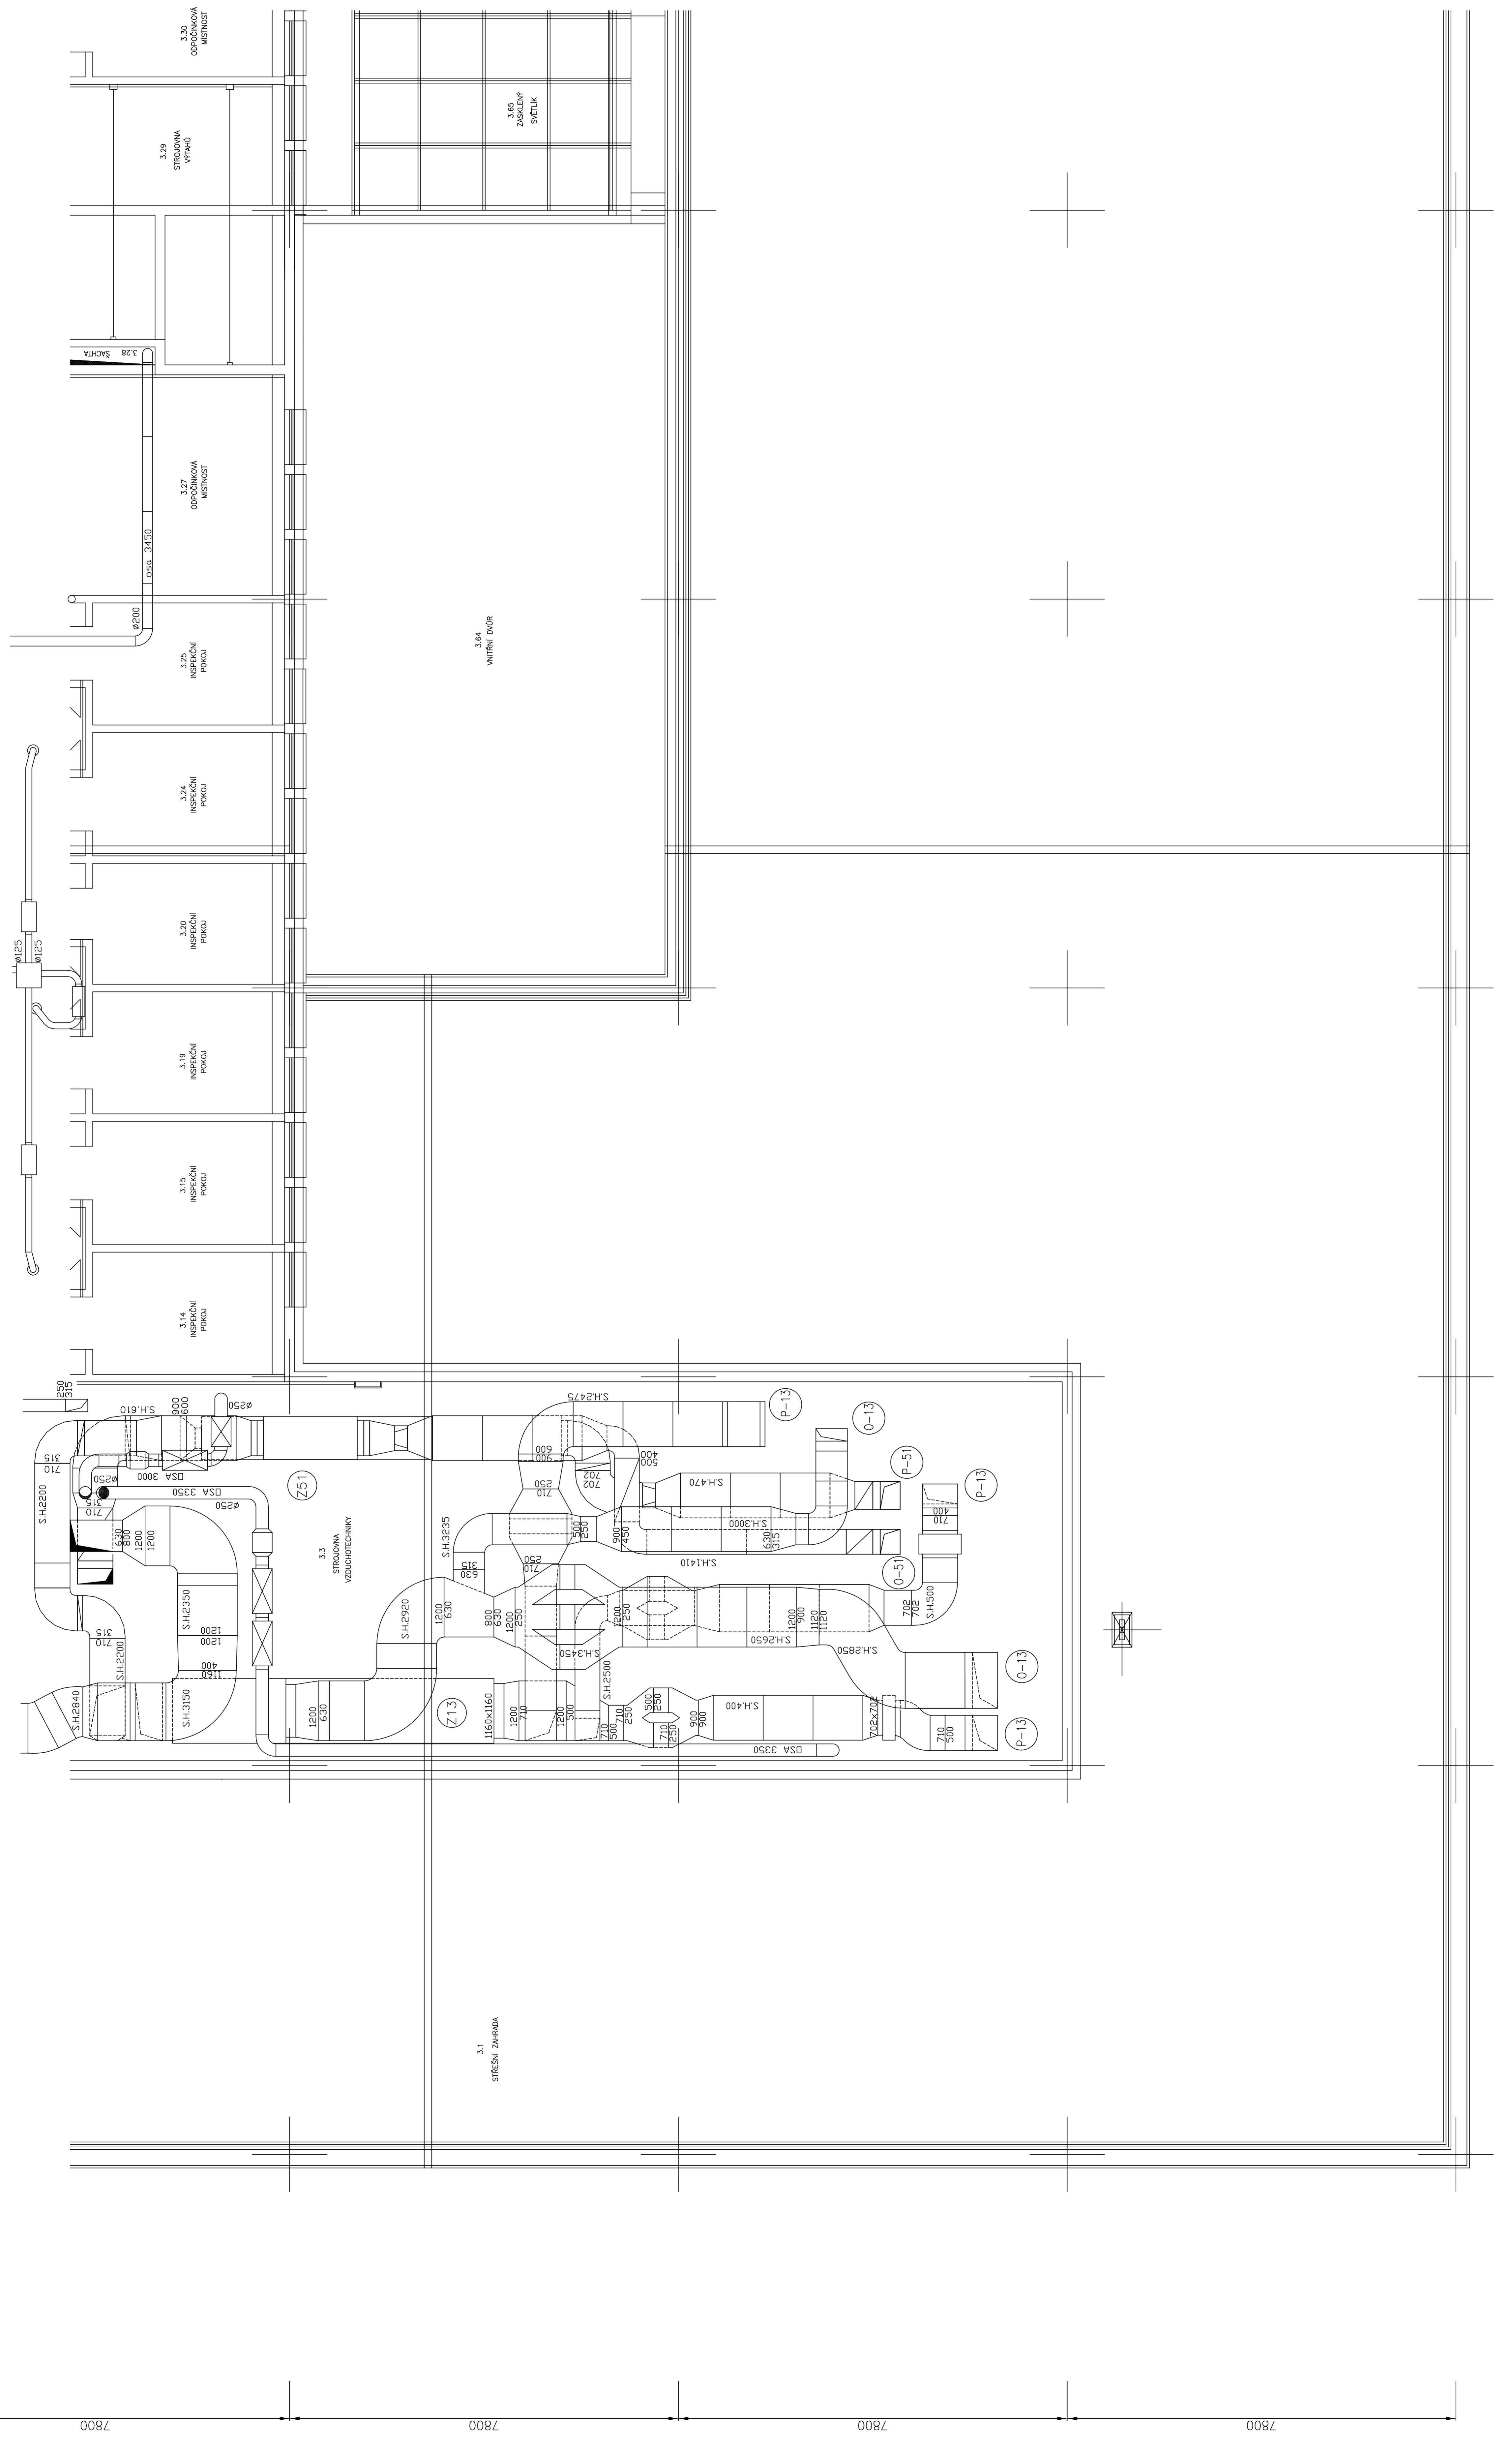

DĚLENÍ VÝKRESU

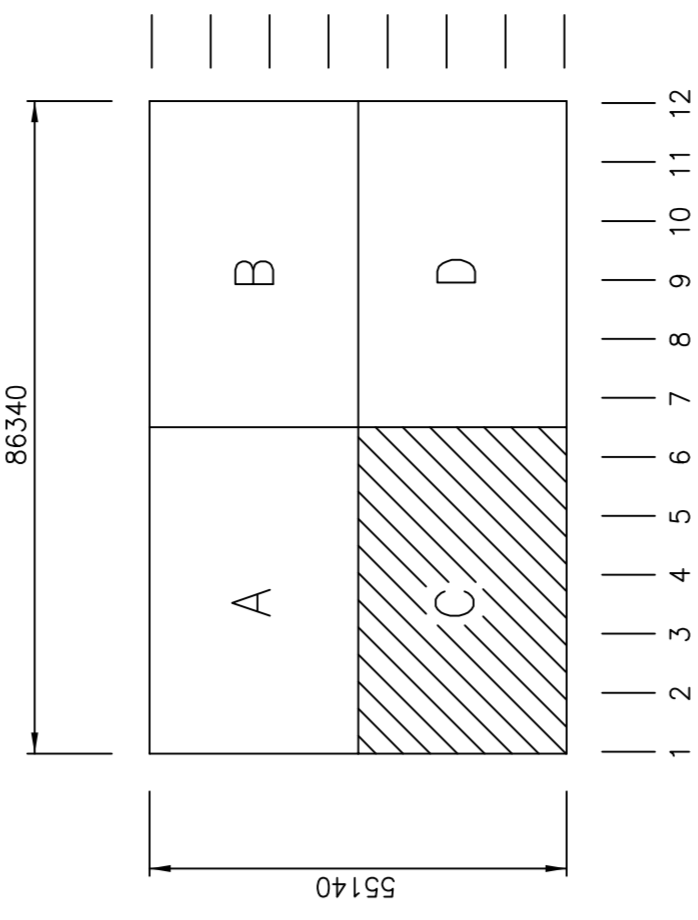

LEGENDA ZAŘÍZENÍ:

Z13 Klimatizace vJP
přívod 15600 m³/h, odvod 13700 m³/h, Q₁=72,8kW, Q_{ch}=68,7kW, Mw=132kg/h

Z51 Klimatizace plastické chirurgie
přívod 4650 m³/h, odvod 4260 m³/h, Q₁=38,7kW, Q_{ch}=26,1kW, Mw=35kg/h

3.NP = +8,400 = 245,600 m n.m.
±0,000 = 237,200 m n.m.

STAVBA	INS SVLOUKA	KLIMA	PROJEKT	SKUPA
DOP. PRÁCE	INS SVLOUKA	KLIMA	KLIMA	
KONSTRUKCE	INS SVLOUKA	KLIMA	KLIMA	
MĚŘÍ	OLOMOUČ	OPRVS	OLOMOUČ	
MĚŘITEL	FN OLOMOUČ			
SPRÁVA	MODERNIZACE A DOSTAVBA F.A.OLOMOUČ			
STRUKČNÍ	SKUTEČNÉ PŘEKŘÍŽENÍ PRO PROVOZ A ORBZBU			
MĚŘENÍ	PS 02 STROJOVNY A RAZVODY VZT			
VÝKRES	VZDUCHOTECHNIKA			
	AKT. ČÍSLO	898-52860-55		
	PRŮBĚH ČÍSLO	898-52860-511/19		

7800

7800

7800

7800

7800

1

2

3

4

5

6

7

PRŮBĚH ČÍSLO 898-52860-511/19