RYCHLOSPOJKOVÝ PANEL R5+6+7

PANEL UKONČENÍ ROZVODU
OSAZENÍ H.H. +1,50 m n.č.p.
1x O2, 1x VZ, 1x VA
POČET KUSŮ CELKEM 3 ks
ROZMĚR OTVORU PRO 3ks 200,5x119,5mm
HLOUBKA KRABICE 48mm
PANEL OSAZEN POD OMÍTKOU/OBKLADOVOU STĚNOU
ROZMĚR OTVORU PRO 1ks 120x61mm

STROPNÍ STATIVY
viz. DODÁVKA ZDRAVOTNÍ TECHNOLOGIE

SIGNALIZACE MEDICINÁLNÍCH PLYNŮ "SS"

PRO VS1 + VS2
OSAZENO H.H. +1,60m n.č.p.
PRO POČET SNÍMAČŮ CELKEM 6 PLYNŮ
POČET KUSŮ PANELŮ SIGNALIZACE 1 ks
ROZMĚR OTVORU PRO JEDEN PANEL 240x80 mm
PANEL OSAZEN NA OMÍTCE, HLOUBKA PANELU 40 mm
JMENOVITÝ PŘÍKON 20VA, 230V, 50Hz, "DO"
PROPOJENO S ČIDLEM KABELEM SYKFY 2x2x0,5
OD ČIDLA PRO KAŽDÝ PLYN
KABEL JE SOUČÁSTÍ DODÁVKY ELEKTROINSTALACE

RYCHLOSPOJKOVÝ PANEL R1+2+3+4+1x ODVOD

1) PANEL UKONČENÍ ROZVODU
OSAZENÍ H.H. +1,50 m n.č.p.
1x O2, 1x VZ, 1x VA, 1x N2O, 1x Odtah
POČET KUSŮ CELKEM 3 ks
ROZMĚR OTVORU PRO 3ks 200,5x119,5mm 1ks 62x120mm
HLOUBKA KRABICE 48mm
PANEL OSAZEN POD OMÍTKOU/OBKLADOVOU STĚNOU
ROZMĚR OTVORU PRO 1ks 120x61mm
2) 1x ODVOD ANESTETIC. PLYNŮ, ODSÁVAČKA
POČET KUSŮ CELKEM 1 ks
PANEL OSAZEN POD OMÍTKOU/OBKLADOVOU STĚNOU

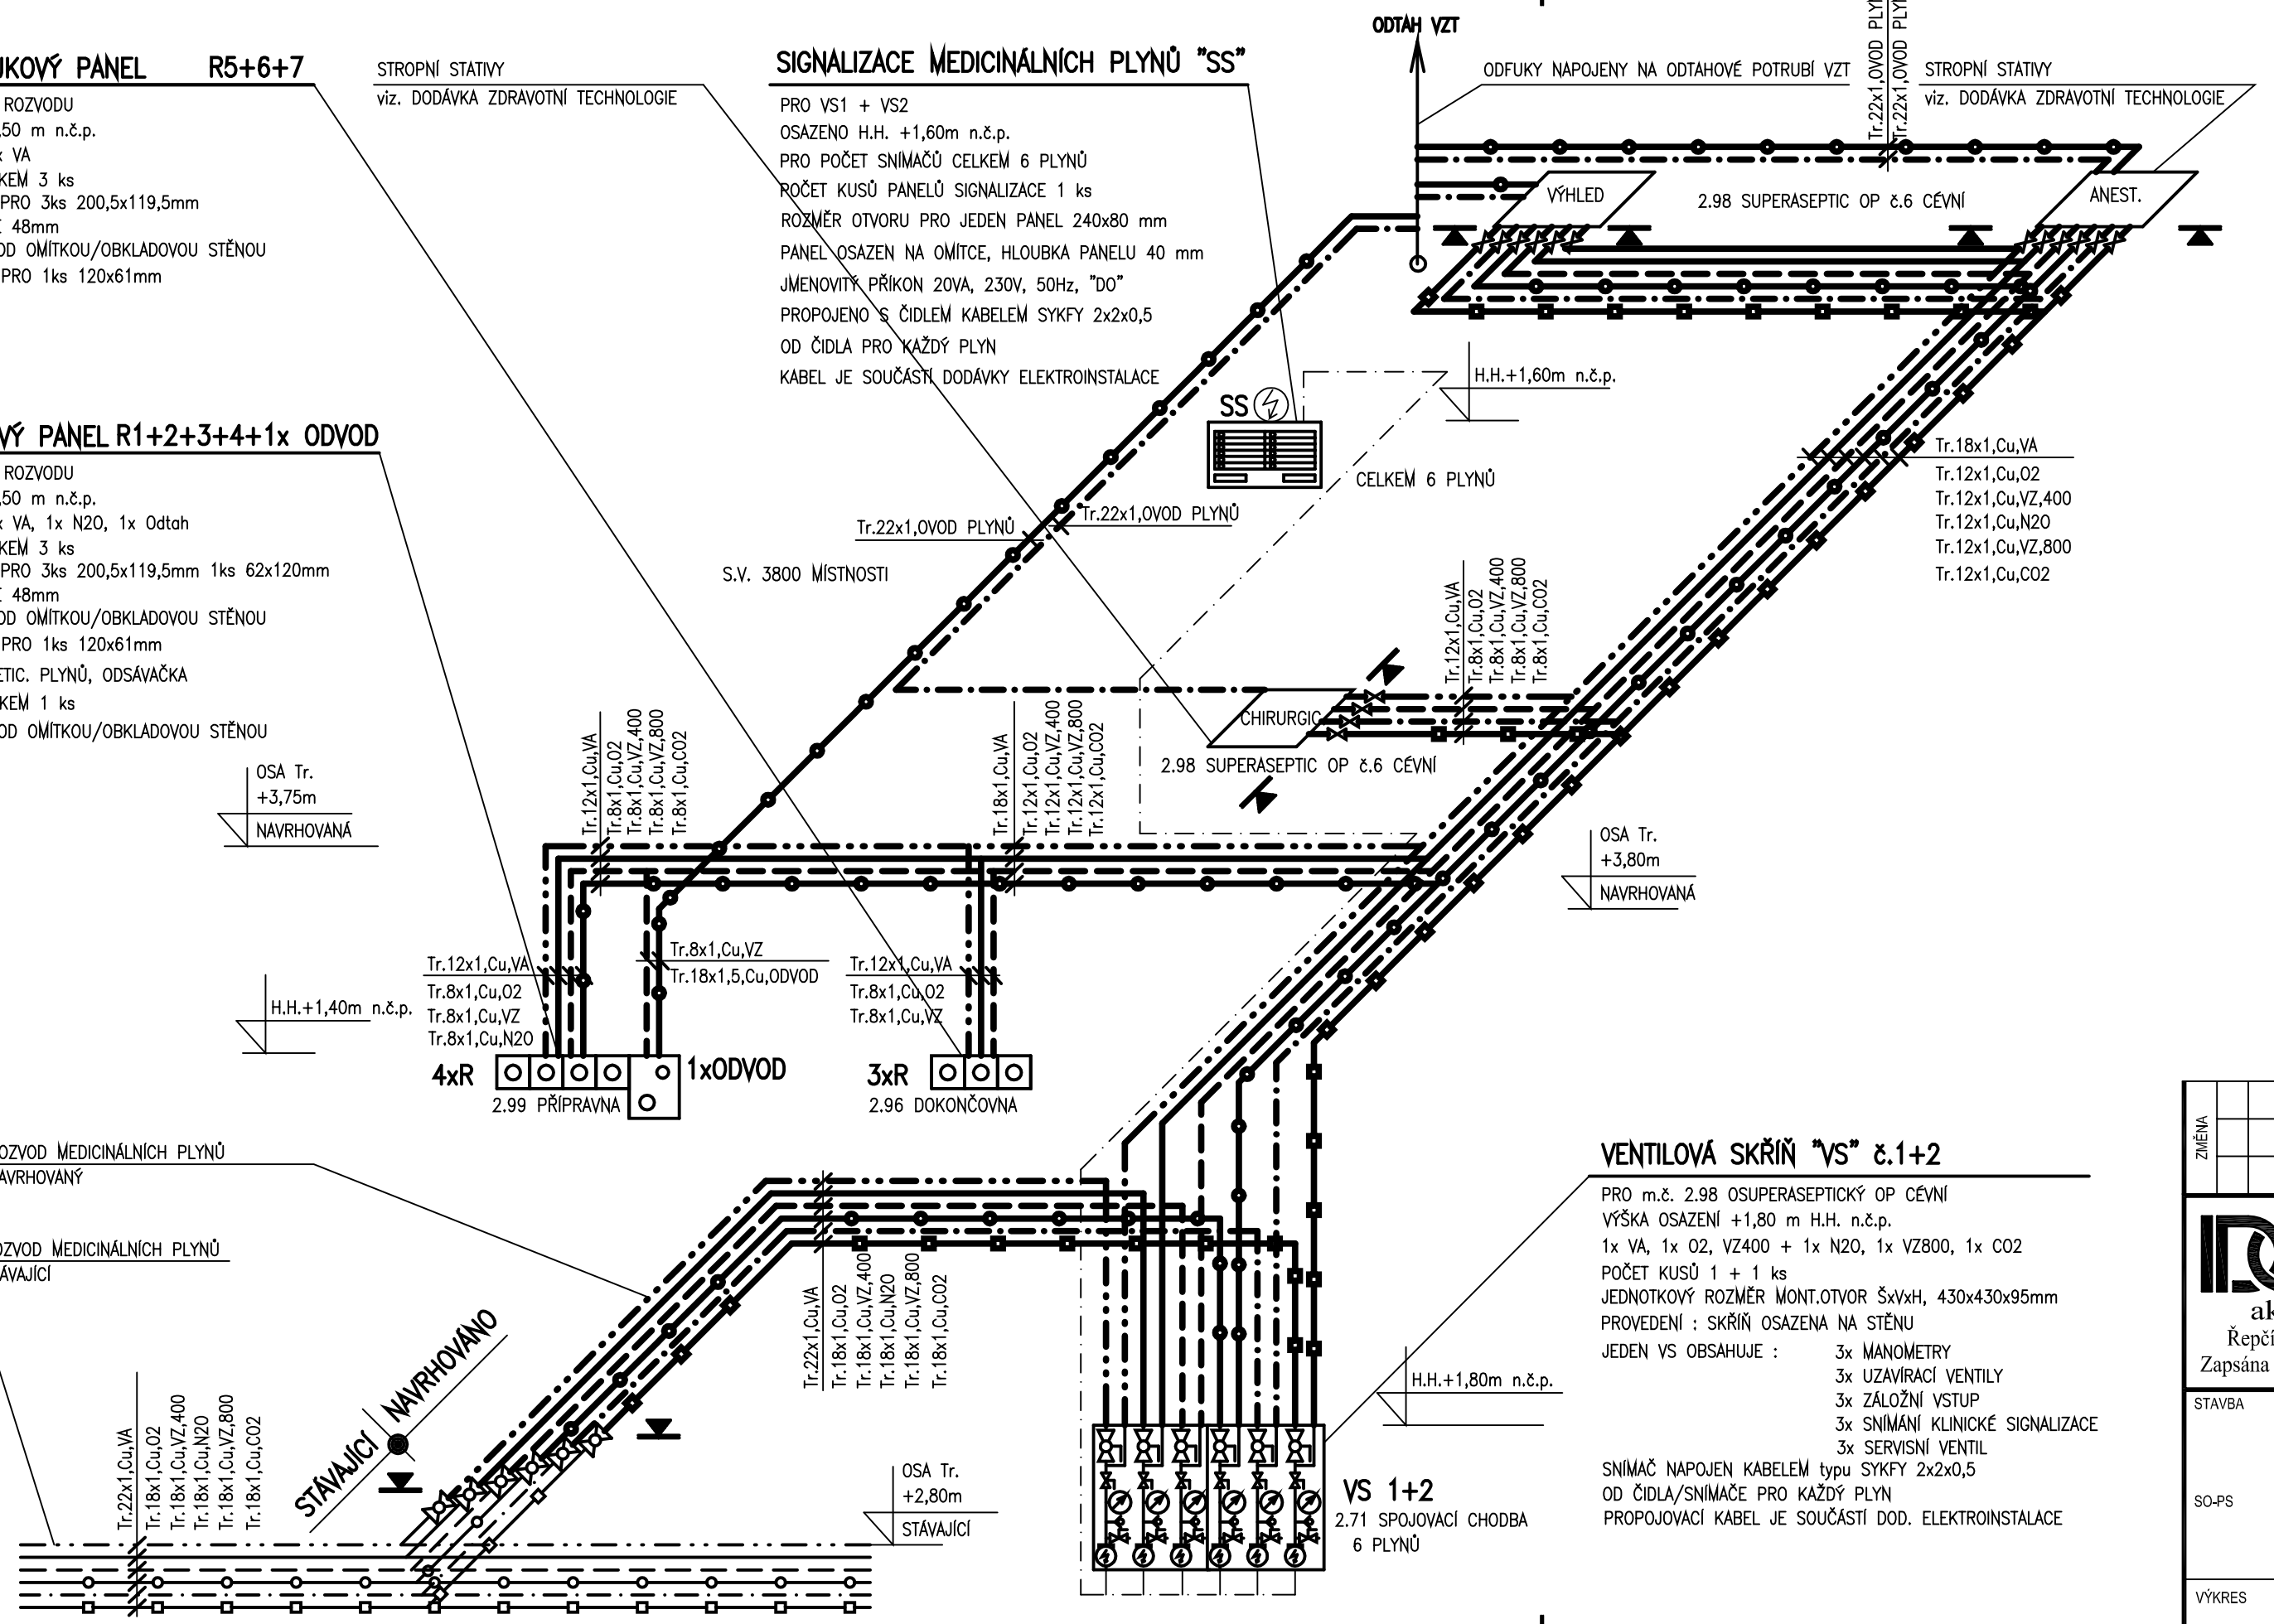

VENTILOVÁ SKŘÍŇ "VS" č.1+2

PRO m.č. 2.98 OSUPERASEPTICKÝ OP CÉVNÍ
VÝŠKA OSAZENÍ +1,80 m H.H. n.č.p.
1x VA, 1x O2, VZ400 + 1x N2O, 1x VZ800, 1x CO2
POČET KUSŮ 1 + 1 ks
JEDNOTKOVÝ ROZMĚR MONT.OTVOR ŠxVxH, 430x430x95mm
PROVEDENÍ : SKŘÍŇ OSAZENA NA STĚNU
JEDEN VS OBSAHUJE : 3x MANOMETRY
3x UZAVÍRACÍ VENTILY
3x ZÁLOŽNÍ VSTUP
3x SNÍMÁNÍ KLINICKÉ SIGNALIZACE
3x SERVISNÍ VENTIL
SNÍMAČ NAPOJEN KABELEM typu SYKFY 2x2x0,5
OD ČIDLA/SNÍMAČE PRO KAŽDÝ PLYN
PROPOJOVACÍ KABEL JE SOUČÁSTÍ DOD. ELEKTROINSTALACE

LEGENDA ZAŘÍZENÍ ROZVODŮ MEDICINÁLNÍCH PLYNŮ :

ROZVOD MED.PLYNŮ | VZDUCHOTECHNIKA

- NAVRHOVANÝ ROZVOD KYSLÍKU
- NAVRHOVANÝ ROZVOD STLAČENÉHO VZDUCHU, 400 kPa
- NAVRHOVANÝ ROZVOD STLAČENÉHO VZDUCHU, 800kPa
- NAVRHOVANÝ ROZVOD VAKUA
- NAVRHOVANÝ ROZVOD N2O+ODTAH ANEST. PLYNŮ
- NAVRHOVANÝ ROZVOD CO2
- NAVRHOVANÝ ELEKTRICKÝ KABEL viz. ELEKTROINSTALACE
- STÁVAJÍCÍ ROZVOD KYSLÍKU
- STÁVAJÍCÍ ROZVOD STLAČENÉHO VZDUCHU
- STÁVAJÍCÍ ROZVOD VAKUA
- STÁVAJÍCÍ ROZVOD N2O
- R — PANEL UKONČENÍ ROZVODU RYCHLOSPOJKOVÝ
- M — PANEL UKONČENÍ ROZVODU TLAKOMĚROVÝ
- TRASOVÝ UZÁVĚR
- KONCOVÝ UZÁVĚR
- HRANICE DODÁVKY
- SS — SKŘÍŇ SIGNALIZACE MEDICINÁLNÍCH PLYNŮ "DO",230V AC,50Hz,20VA
- VS — VENTILOVÁ SKŘÍŇ Č. 1 VYBAVENÍ PRO TŘI PLYNY SE SIGNALIZACÍ PRO KAŽDÝ PLYN 1 SNÍMAČ
- ELEKTRO SILOVÉ NAPOJENÍ NA "DO"
- PANEL ODVODU PLYNŮ

ZMĚNA	DATUM	PROVEDL	PODPIS

IDOP Olomouc, akciová společnost
Řepčínská 234/82, 779 00 Olomouc
Zapsána u KS Ostrava, odd. B, vložka 141

VYPRACOVAL	ING. PODĚBRAD	VEP	ING. HUČÍN
ODP. PROJEKTANT	ING. PODĚBRAD	HIP	ING. HERNÍK
KONTROLOVAL	Bc. GABRLÍKOVÁ		
MÍSTO	OLOMOUC		
INVESTOR	FN OLOMOUC		

STAVBA: STAVEBNÍ ÚPRAVY - HYBRIDNÍ OPERAČNÍ SÁL

F. DOKUMENTACE OBJEKTŮ
SO-PS: SO 01 HYBRIDNÍ OPERAČNÍ SÁL
TECHNIKA PROSTŘEDÍ STAVEB
ZAŘÍZENÍ PLYNOVÁ

DATUM	15.8.2012
STUPEŇ	DSPS
POČET A4	3
MĚŘÍTKO	---
ZAK. ČÍSLO	435-55623

VÝKRES: SCHÉMA

ARCH. ČÍSLO: 435-55623-1146/04