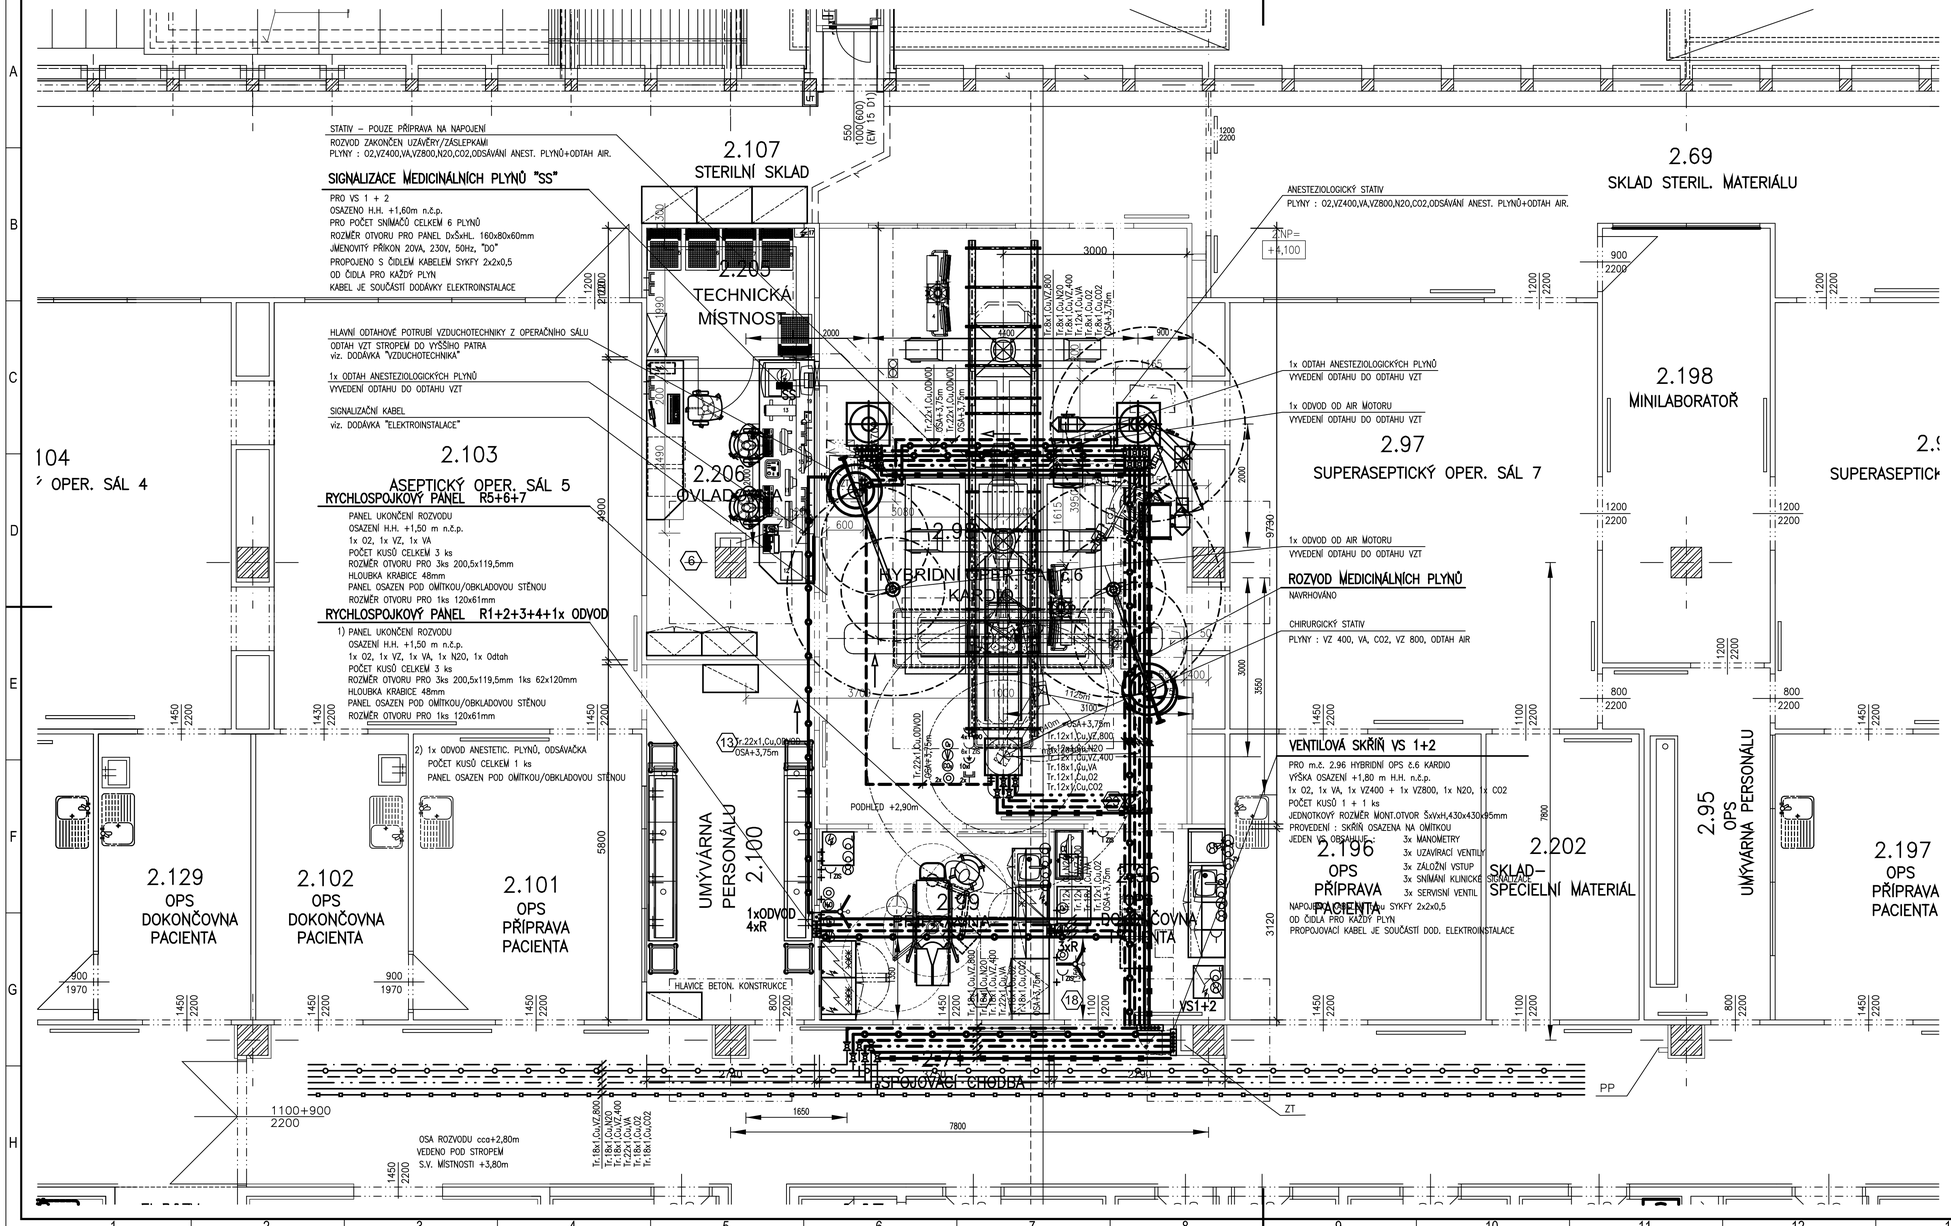

LEGENDA ZAŘÍZENÍ MEDICINÁLNÍCH PLYNŮ :

- NAVRHOVANÝ ROZVOD KYSLÍKU, 400kPa
- NAVRHOVANÝ ROZVOD VAKUA, –60kPa
- NAVRHOVANÝ ROZVOD STLAČENÉHO VZDUCHU, 800kPa
- NAVRHOVANÝ ROZVOD STLAČENÉHO VZDUCHU, 400kPa
- NAVRHOVANÝ ROZVOD N2O+ODTAH ANEST. PL., 400kPa
- NAVRHOVANÝ ROZVOD CO, 400kPa
- R M — RYCHLOSPOJKOVÝ NEBO MANOMETROVÝ PANEL
- SS — SKŘÍŇ SIGNALIZACE MEDICINÁLNÍCH PLYNŮ
- SU — PANEL UZAVÍRACÍCH VENTILŮ
- SU — PANEL UZAVÍRACÍCH VENTILŮ

ZMĚNA	DATUM	PROVEDL	PODPIS

IDOP Olomouc, akciová společnost
Řepčínská 234/82, 779 00 Olomouc
Zapsána u KS Ostrava, odd. B, vložka 141

VYPRACOVAL	ING. PODĚBRAD	VEP	ING. HUČÍN
ODP. PROJEKTANT	ING. PODĚBRAD	HIP	ING. HERNÍK
KONTROLOVAL	Bc. GABRLÍKOVÁ		
MÍSTO	OLOMOUC		
INVESTOR	FN OLOMOUC		

STAVBA: STAVEBNÍ ÚPRAVY - HYBRIDNÍ OPERAČNÍ SÁL

F. DOKUMENTACE OBJEKTŮ

SO-PS: SO 01 HYBRIDNÍ OPERAČNÍ SÁL
TECHNIKA PROSTŘEDÍ STAVEB
ZAŘÍZENÍ PLYNOVÁ

DATUM	15.8.2012
STUPEŇ	DSPS
POČET A4	6
MĚŘÍTKO	1 : 50
ZAK. ČÍSLO	435-55623

VÝKRES: PŮDORYS

ARCH. ČÍSLO: 435-55623-1146/05