



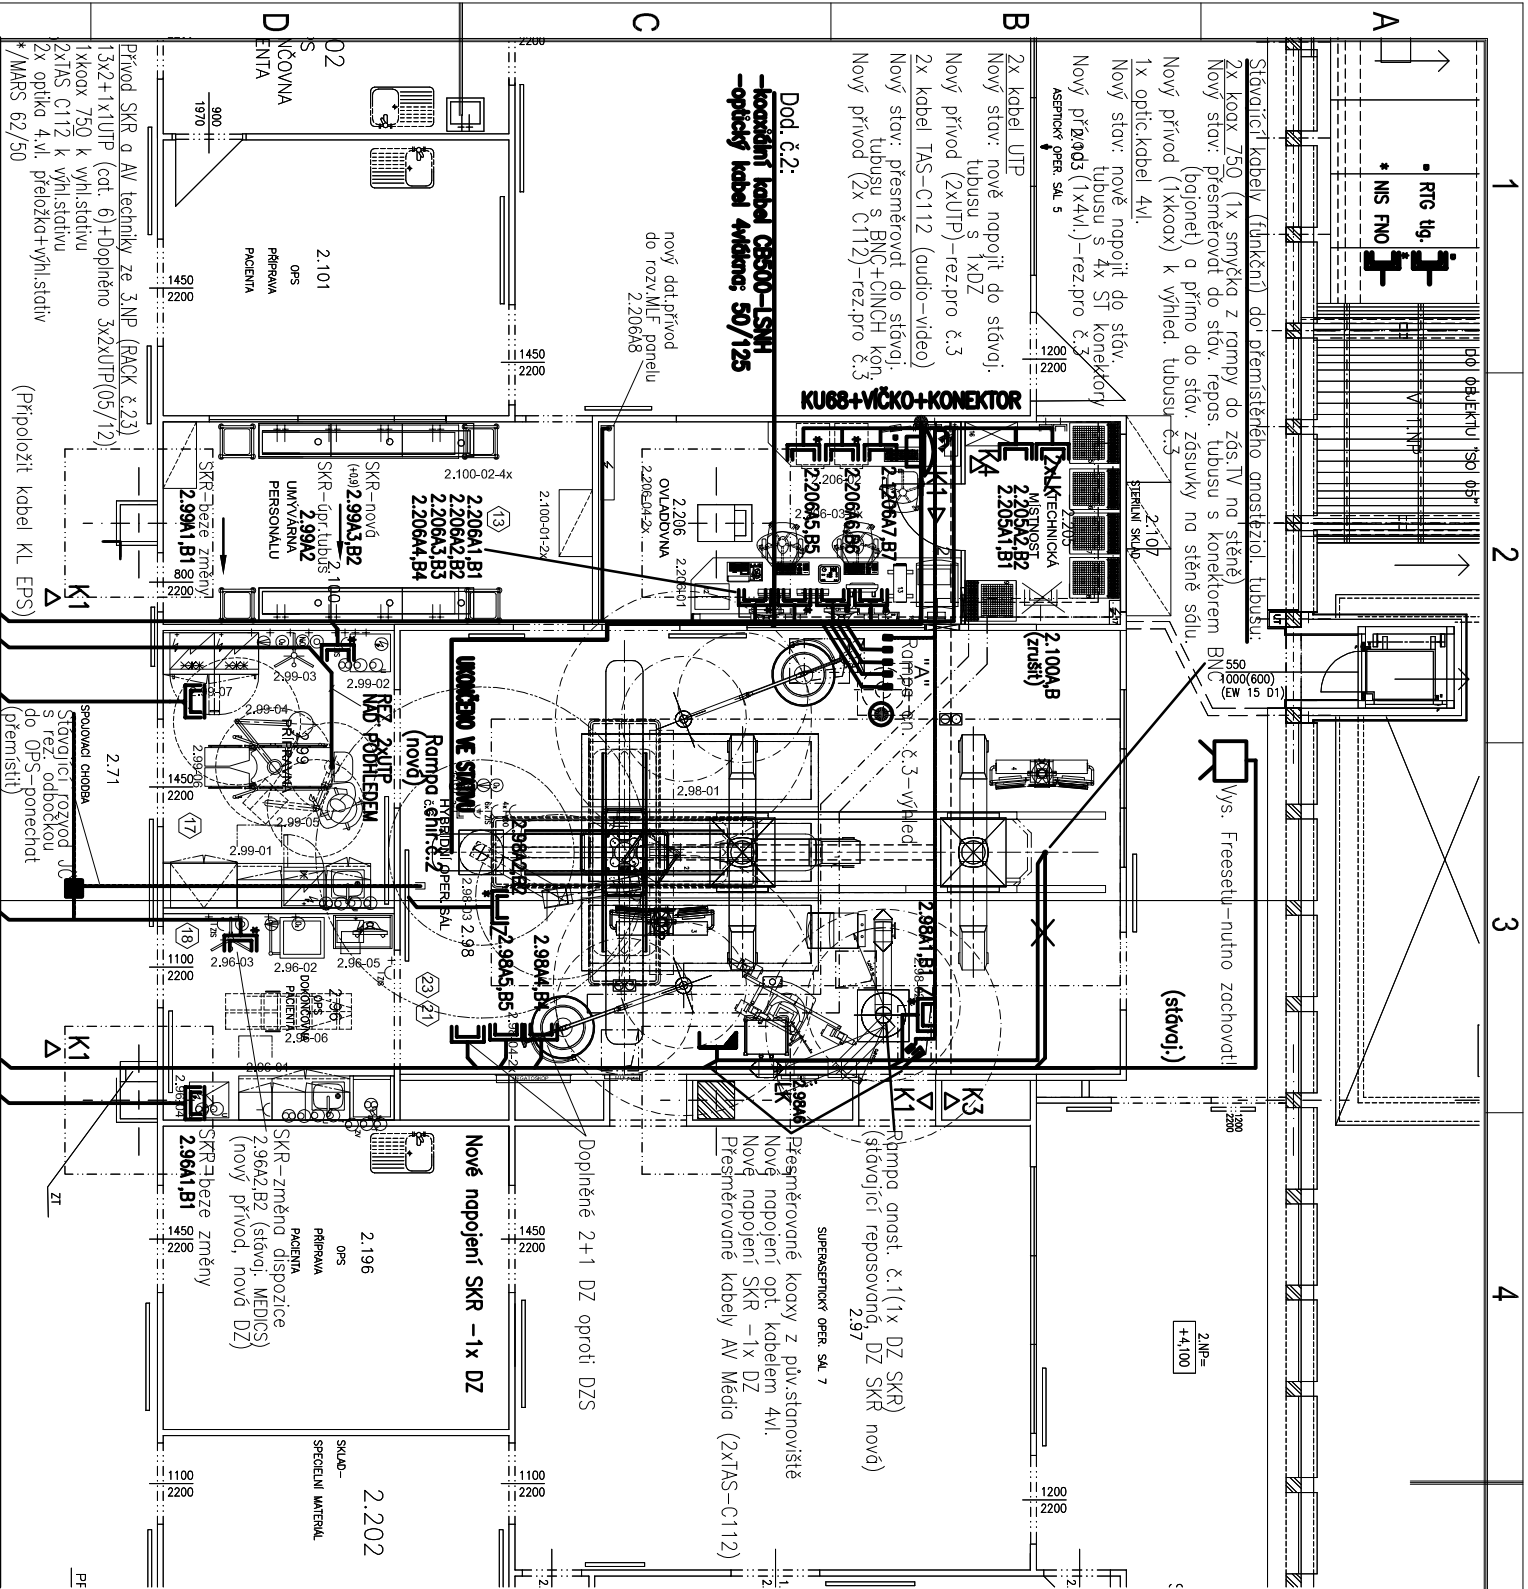

OZNAČENÍ		POPIS – SKR		(*) – stávající počet		POČET	
						zm. disp. nová	dotř. nová
	ZÁSUVKA RJ 45 UP (POD OM.) – 2 MOD.; OVL.+POPIS. v PAR.KANALE					2 ^{(*)3}	1 0 8
	ZÁSUVKA RJ 45 (V LÍŠT. KRABICI) – 2 MODULY – TECH. MÍSTNOST					0	0 2
	ZÁSUVKA RJ 45-2 MODULY (OSAZENA VE STAV. DISP. ZMĚNĚNĚM ANST. TUBUSU a NOVĚM CHIRURG.)					0	1 0 1
	KABEL UTP DO STAV. ZÁVĚSU v PŘÍPRAVNĚ a NOVÝ DO ROZMĚRČE MLF v OVLADOVNĚ					1 ^(stáv.přívod)	0 1
	2x KABEL UTP (+DALŠÍ KABELAŽ AV TECHNIKY a PACSU) DO PŘEMÍSTĚNĚHO AN.ZÁVĚSU						
	VÝHLED. AMASTEZ. STATIV (č.2) – REZ. KABELAŽ – viz TZ						
	TLF. PŘÍSTROJ STAND. PROVEDENÍ S MOŽNOSTÍ INSTALACE NA ZEĎ					0	0 1
	FREESET – VYSILAČ – STÁVAJÍCÍ					(1)	0 0
	PLECH. KABELOVÝ ŽLAB 62x50 mm						
	PLAST. LÍŠTA LHD 20x10HF						
	PLAST. LÍŠTA LHD 40x20HF						
DOPLNĚNÍ ROZVODU DLE REVIZE 1_AKC z 3-05-12							
	ZÁSUVKA RJ 45 UP (POD OM.) – 2 MOD.; DOPL. v PŘÍČCE OPS "B"						3

- POZN.: 1. ROZVODY K ZÁSUVKÁM PROVEDENY KABELY UTP cat.6.
2. ROZVODY JSOU VEDENY VE ŽLABECH A VKLADACÍCH LÍŠTÁCH (HF) NAD PODHLEDY ROZVODY OD PODHLEDŮ K ZÁSUVKÁM A ROZVODY V NAPOJ. MÍSTNOSTECH BEZ PODHLEDŮ VEDENY V TRUBKÁCH MONOFLEX POD OMITKOU, RESP V TR. V MONT. PŘÍČKÁCH: – K JEDNĚ – Ø16mm, KE DVĚMA – Ø23mm.ALTERNATIVNĚ V TRUBKÁCH AKC PŘÍČEK.
3. POKUD NENÍ UVEDENO JINAK, ZÁSUVKY JSOU UMÍSTĚNY 1,1m (STŘED) NAD PODLAHOU (VE STEJNÉ VÝŠI SE SILOVÝMI) – viz PD AKC – "POHLED NA PŘÍČKY".
4. CELKOVÁ STRUKTURA – HYÉZDICOVÝ ROZVOD.
5. MARS ŽLABY JSOU NADIMENZOvány I NA PŘÍPOLOŽ KL EPS
6. STÁVAJÍCÍ FREESET VYSILAČ PONECHAT, VČ. NÁPOJENÍ SKRZE DOTČENÉ PROSTORY
7. V OVLADOVNĚ PŮVODNĚ NAVRŽEN PARAPET. KANÁL; UZMĚNA – ZÁSUVKY BUDOU PŘÍMO V PŘÍČKÁCH
- POPIS TRASY VIZ TZ, PRÁCE PROVADELT VE SPOLUPRÁCI S IT FNO.
8. DALŠÍ KABELY K VÝHLED. OSAZENÍ DALŠÍHO ANASTEZ. STATIVU – viz TZ
9. PŘESNÁ MÍSTA ZÁSUVK V PŘÍČKÁCH VIZ PROJEKT "COA12" AKC, s.r.o. z 3.05.12 – REVIZE 1

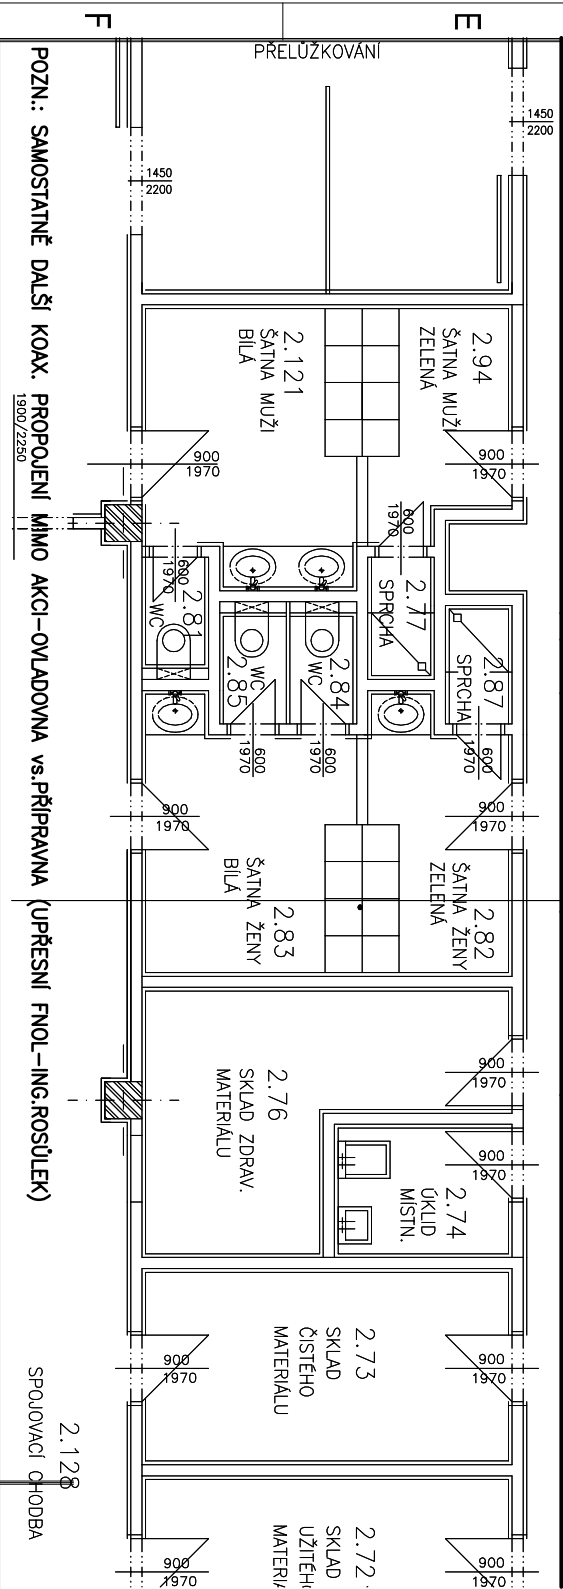

POLOMOUC, akciová společnost

Řepčinská 234/82, 779 00 Olomouc

Zapsaná u KS Ostrava, odd. B, vložka 141

STAVBA

STAVEBNÍ ÚPRAVY - HYBRIDNÍ OPERAČNÍ SÁL

STAVBA

STAVEBNÍ ÚPRAVY - HYBRIDNÍ OPERAČNÍ SÁL

INVESTOR

FN OLMOUC

F. DOKUMENTACE OBJEKTŮ

SO 01 HYBRIDNÍ OPERAČNÍ SÁL

TECHNICKÁ PROSTŘEDÍ STAVEB

ZARÍZENÍ SLABOPROUDÁ

VÝKRES

SITUACNÍ SCÉMA ROZVODU - SKR, PACS a AV TECHNIKA

ING. UČÍK

ING. UČÍK

ING. HANÁK

ING. UČÍK

ING. UČÍK

ING. HANÁK

ING. UČÍK

ING. UČÍK

ING. HANÁK

DATUM

15. 8. 2012

STUPĚŇ

DSPS

POČET A4

2

MĚŘÍTKO

1:100

ZAK. ČÍSLO

435-55623

ARCH. ČÍSLO

435-55623-1148/04

a

435-55623-1148/04