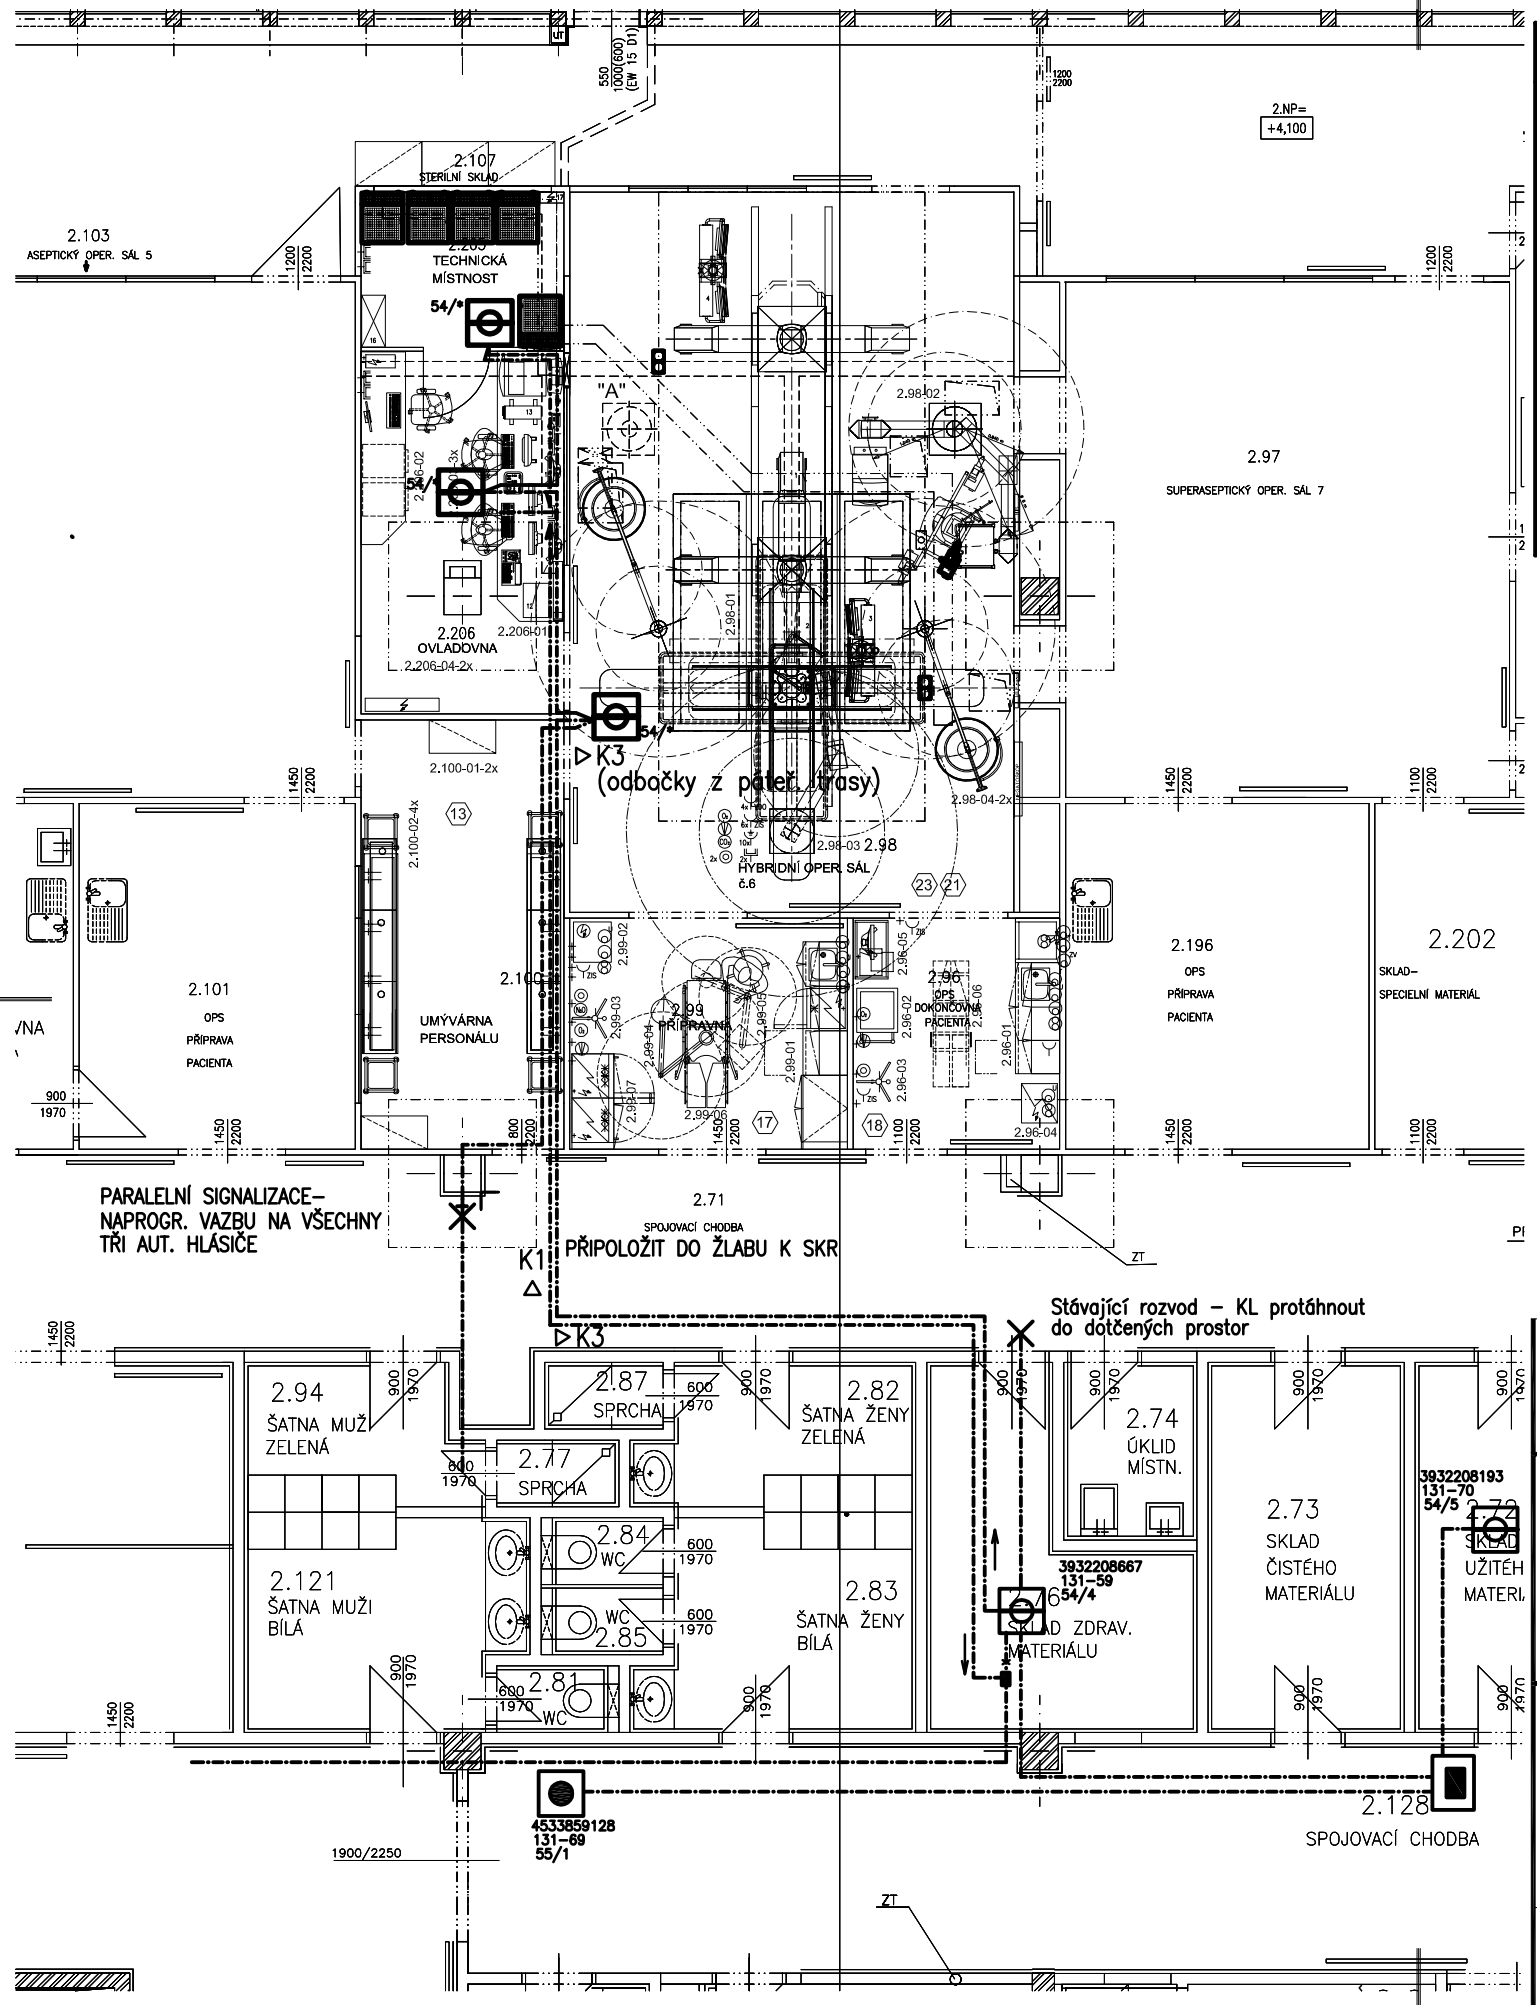

OZNAČENÍ	POPIS – EPS – doplnění stáv. KL systému v SO 01	POČET
	HLÁSIČ OPTICKO–KOUŘOVÝ ANALOG. O–OT, série 9200 vč. PATICE	3
	HLÁSIČ TLAČÍTKOVÝ, série 9200	0
	SVÍTIDLO SIGNÁLNÍ, série 9200	1
▷ K1 ◁	PLECH. KABELOVÝ ŽLAB 62x50 mm – společný s SKR	
▷ K3 ◁	PLAST. LIŠTA LHD 20x10HF (BEZHALOGENOVÁ)	

TENTO VÝKRES DOPLŇUJE VÝKRES Č. 898–51467–108/115 z 07/2006
(DOKUMENTACE PRO PROVOZ A ÚDRŽBU)

ZMĚNA		DATUM		PROVEDL		PODPIS	

IDOP Olomouc, akciová společnost
Řepčínská 234/82, 779 00 Olomouc
Zapsána u KS Ostrava, odd. B, vložka 141

VYPRACOVAL	ING.UČÍK	VEP	ING.HUČÍN
ODP. PROJEKTANT	ING.UČÍK	HIP	ING.HERNÍK
KONTROLOVAL	ING.HANÁK		
MÍSTO	OLOMOUC		
INVESTOR	FN OLOMOUC		

STAVBA: STAVEBNÍ ÚPRAVY - HYBRIDNÍ OPERAČNÍ SÁL

F. DOKUMENTACE OBJEKTŮ

SO-PS: SO 01 HYBRIDNÍ OPERAČNÍ SÁL
TECHNICKA PROSTŘEDÍ STAVEB
ZAŘÍZENÍ SLABOPROUDÁ

DATUM	15. 8. 2012
STUPEŇ	DSPS
POČET A4	2
MĚŘÍTKO	1:100
ZAK. ČÍSLO	435-55623

VÝKRES

SITUAČNÍ SCHÉMA ROZVODU - EPS

ARCH. ČÍSLO: 435-55623-1148/05