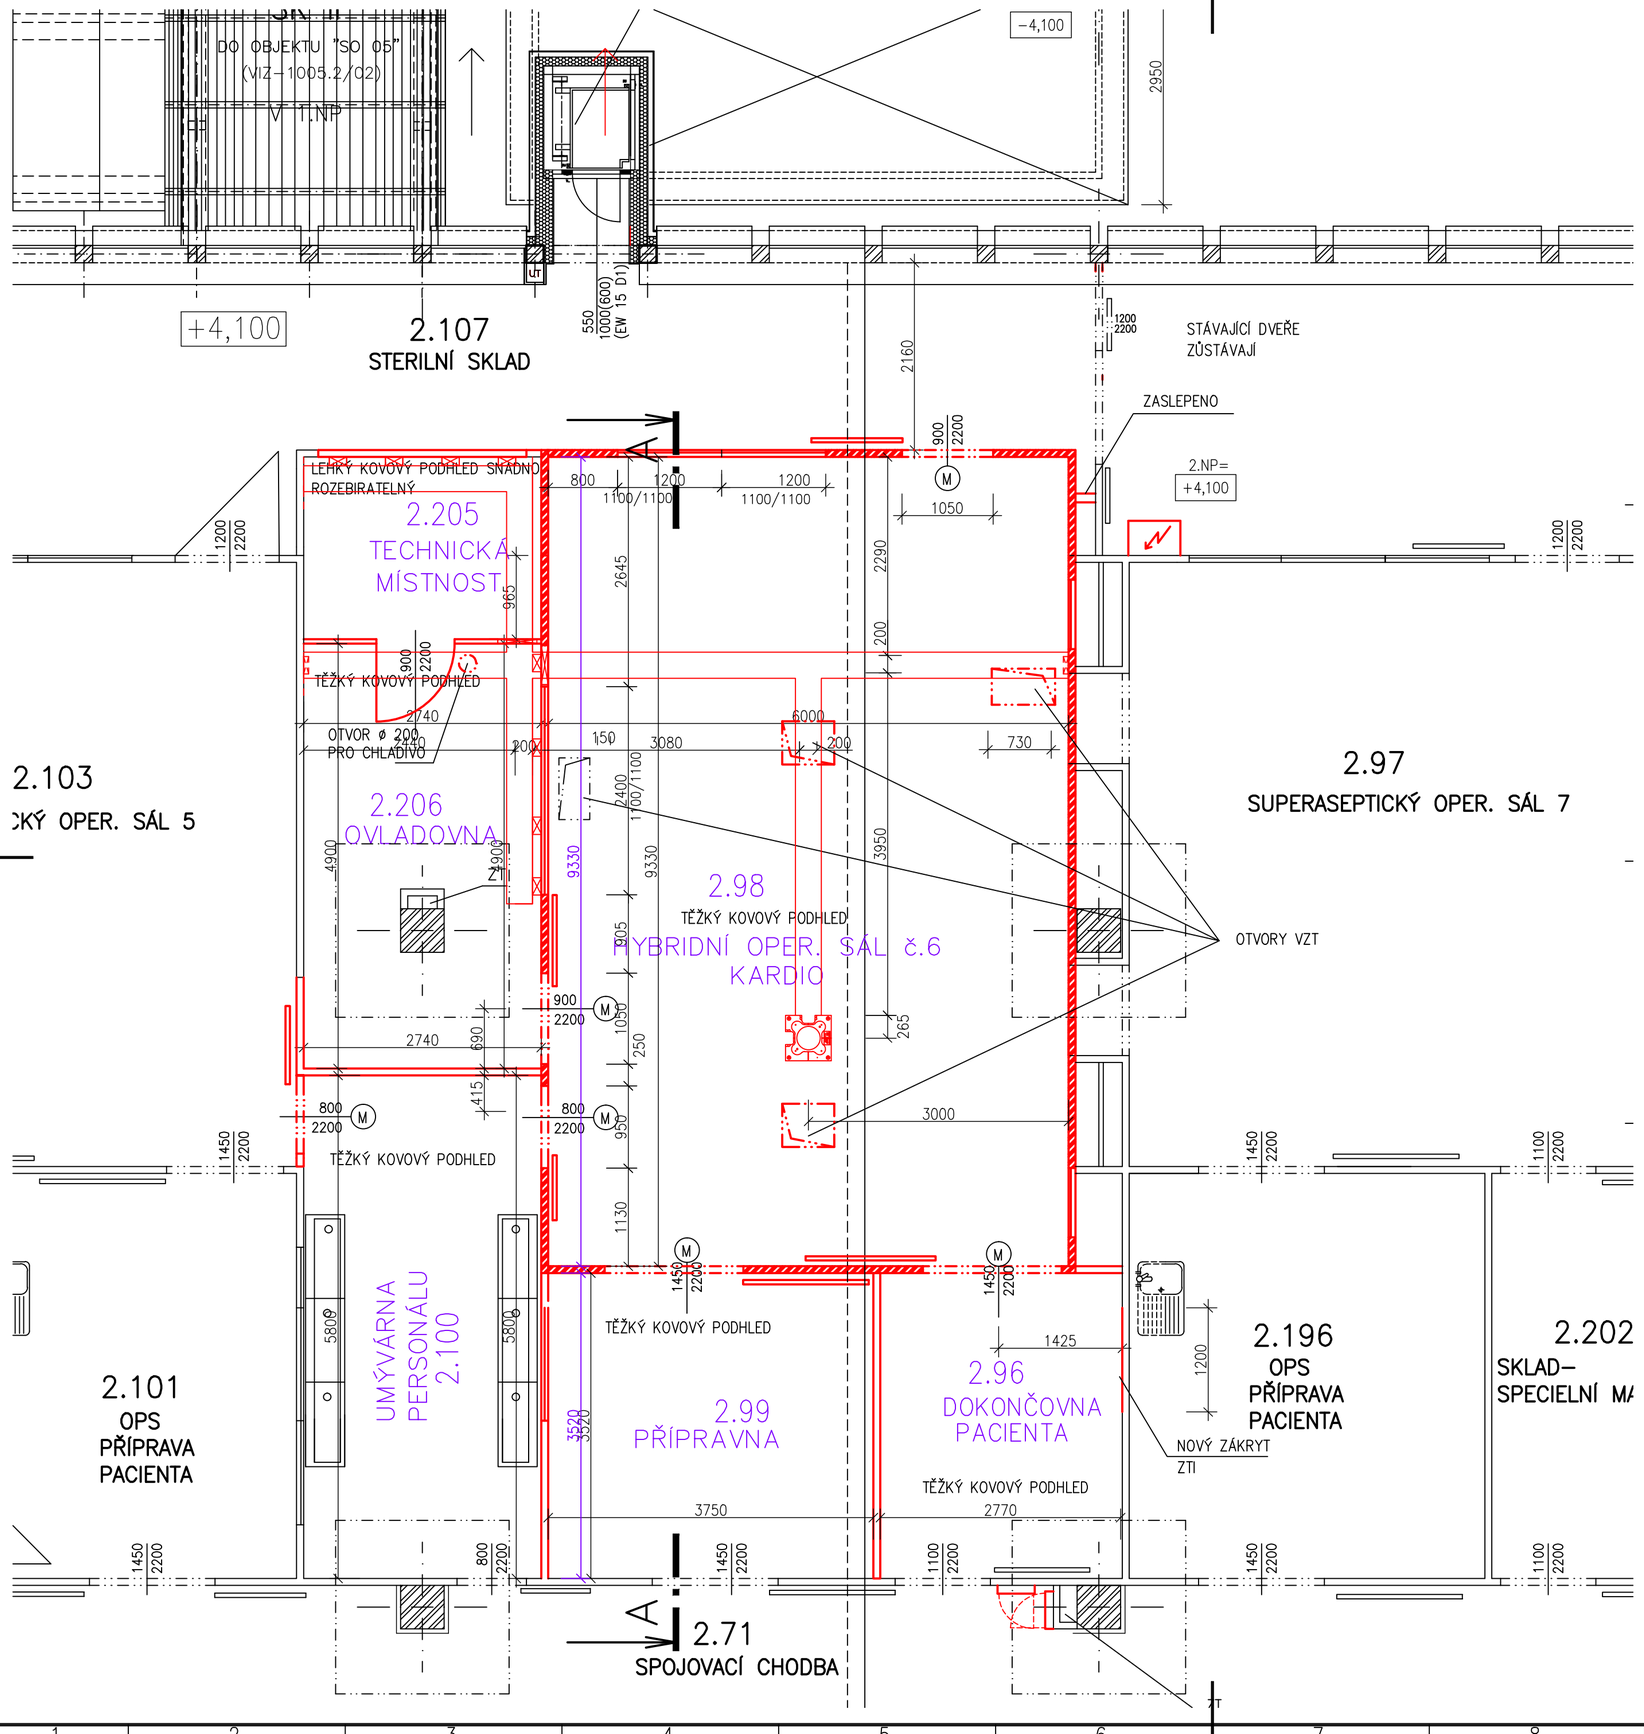

LEGENDA:

(M) MOTORICKÝ POHON DVEŘÍ S NAPOJENÍM NA EPS

LEGENDA KONSTRUKCÍ:

- BOURANÉ KONSTRUKCE
- STÁVAJÍCÍ KONSTRUKCE
- NAVRHOVANÉ KONSTRUKCE MONTOVANÉ
- PŘÍČKA KOVOVÁ ČISTÉ PROSTORY-2MM OLOVA

LEGENDA NOVÝCH A SOUVISEJÍCÍCH MÍSTNOSTÍ V 1.PP.

Tabulka místností – 2.NP							
Číslo	Název místnosti	Výška [m]	Plocha [m[2]]	Podlaha	Stěny	Podhled	Světlá výška podhledu
2.96	DOKONČOVNA PACIENTA	3,800	8,70	P1	A	stáv-upravit	3,00
2.98	HYBRID. OPER. SÁL Č.6	3,800	58,40	P1	A	PHP-T	2,91
2.99	PŘÍPRAVNA	3,800	11,70	P1	A	stáv-upravit	3,00
2.100	UMÝVÁRNA PERSONÁLU	3,800	15,90	P1	A	stáv-upravit	3,00
2.205	TECHNICKÁ MÍSTNOST	3,800	5,80	P1	A	PHP-N	3,00
2.206	OVLADOVNA	3,800	13,40	P1	A	PHP-T	2,90
2.103	ASEPTICKÝ SÁL					stávající	
2.107	STERILNÍ SKLAD					stávající	
Související místnosti							
240	SKLAD KCHIR	3,800	13,30	stáv PVC	nový nátěr	st.ROCKFON	3,00
250	SKLAD PRO RAD KL-HOPS	3,800	12,70	stáv PVC	nový nátěr	st.ROCKFON	3,00
260	PROTOKOL KCHIR, TRAUMA HOPS	3,800	13,40	stáv PVC	nový nátěr	st.ROCKFON	3,00
281	SKLAD KCHIR	3,800	8,60	stáv PVC	st ker obkl	st.těs podh	3,00

LEGENDA NOVÝCH POVRCHOVÝCH ÚPRAV:

P1 POVLAKOVÁ KRYTINA PVC VODIVÁ

PHP-T INTEGROVANÝ TLAKOVÝ KOVOVÝ PODHLED M625 MM – VČETNĚ SVĚTEL A VZT VÝÚSTEK (DLE VYBRAN.DODAVATELE)

PHP-N INTEGROVANÝ NETLAKOVÝ KOVOVÝ PODHLED M625 MM – VČETNĚ SVĚTEL A VZT VÝÚSTEK (DLE VYBRAN.DODAVATELE)

A OBOUSTRANNĚ ZINKOVANÝ OCELOVÝ PLECH POVRCHOVĚ UPRAVENÝ, CHRÁNĚNÝ PE FOLIÍ, STANDARDNÍ ODSTÍNY RAL

PŘÍČKY VYMEZUJÍCÍ MÍSTNOST Č.2.98 NAD ÚROVNÍ TĚSNÉHO PODHLEDU BUDOU PROVEDENY ZE SÁDROKARTONU S OLOVĚNOU FOLIÍ TL.1MM.

ZMĚNA	DATUM	PROVEDL	PODPIS

IDOP Olomouc, akciová společnost
Řepčínská 234/82, 779 00 Olomouc
Zapsána u KS Ostrava, odd. B, vložka 141

VYPRACOVAL	ING. E. HUČÍN	V E P	ING.E.HUČÍN
ODP. PROJEKTANT	ING.E.HUČÍN	H I P	ING.M.HERNÍK
KONTROLOVAL	ING. B. KLEČKA		
MÍSTO	OLOMOUC		
INVESTOR	FN OLOMOUC		

STAVBA STAVEBNÍ ÚPRAVY-HYBRIDNÍ OPERAČNÍ SÁL

F. DOKUMENTACE OBJEKTŮ

SO-PS SO 01 HYBRIDNÍ OPERAČNÍ SÁL

ARCHITEKTONICKÉ A STAVEBNĚ KONSTRUKČNÍ ŘEŠENÍ

DATUM	15.8. 2012
STUPEŇ	DSPS
POČET A4	4
MĚŘÍTKO	1:50
ZAK. ČÍSLO	435-55623

VÝKRES

PŮDORYS 2.NP

ARCH. ČÍSLO 435-55623-111/05