


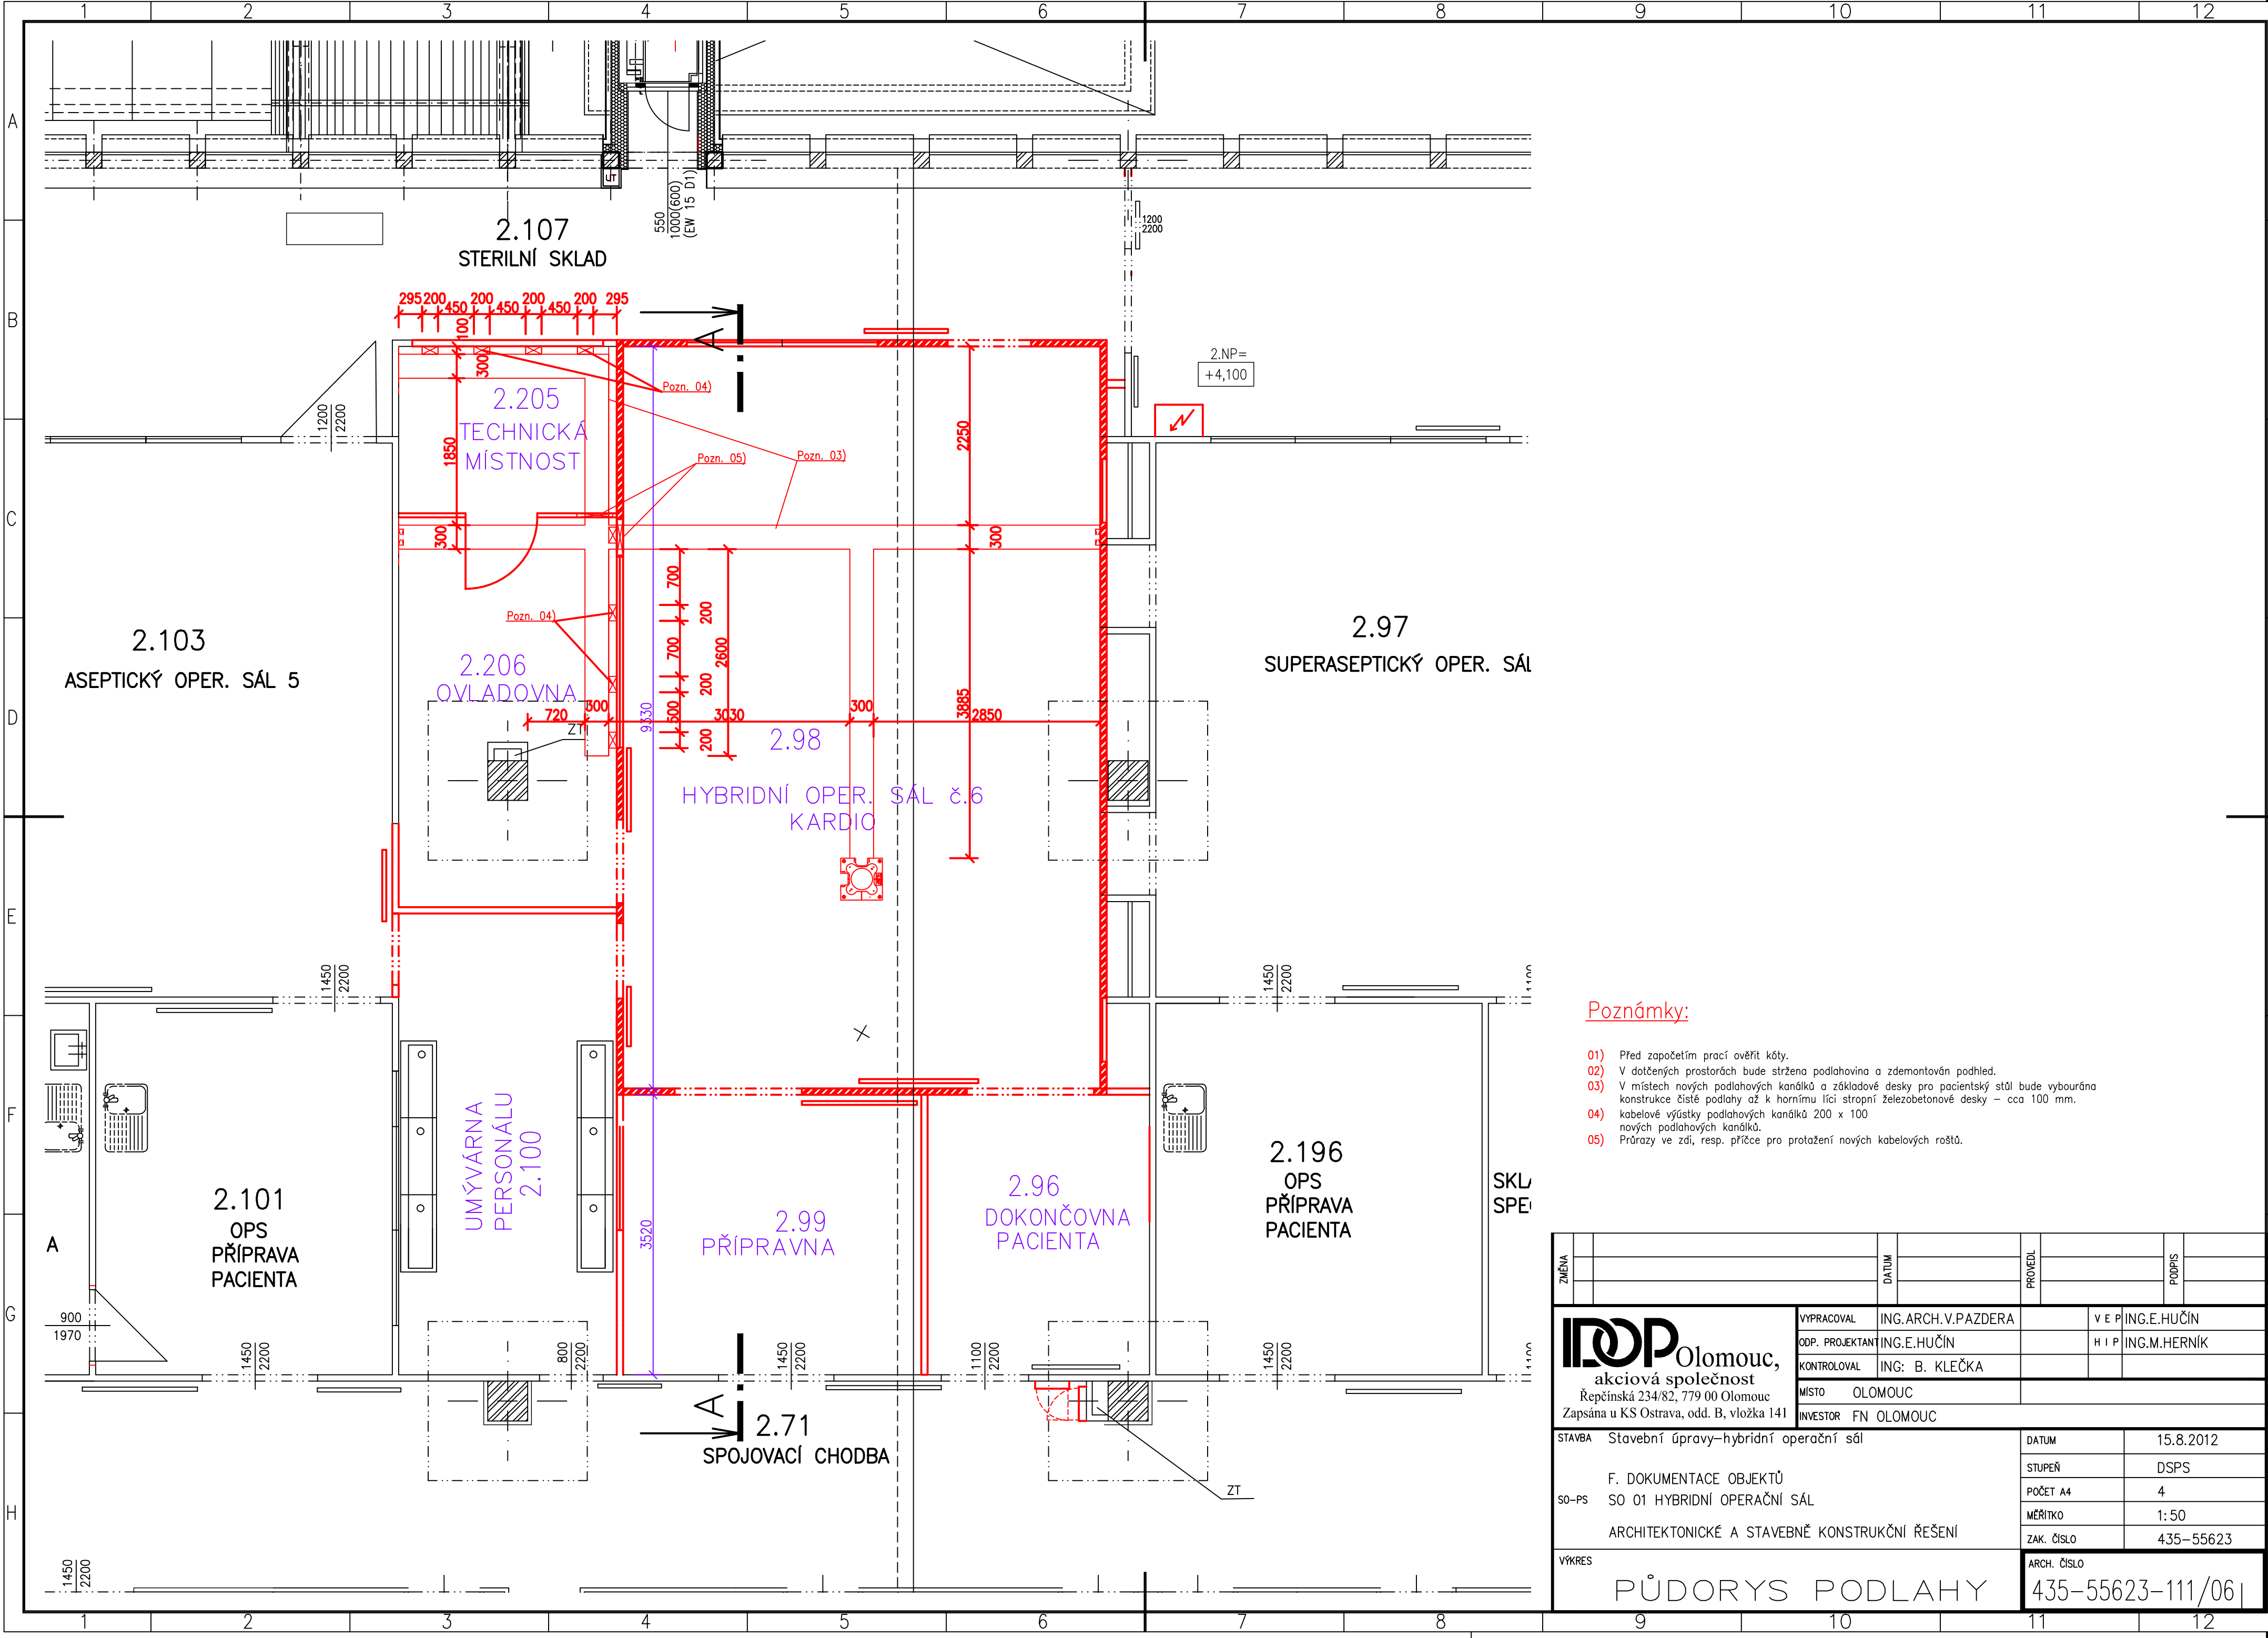

Poznámky:

- 01) Před započatím prací ověřit kóty.
- 02) V dotčených prostorách bude stržena podlahovina a zdemontován podhled.
- 03) V místech nových podlahových kanálků a základové desky pro patientský stůl bude vybourána konstrukce čisté podlahy až k hornímu líci stropní železobetonové desky – cca 100 mm.
- 04) kabelové výústky podlahových kanálků 200 x 100 nových podlahových kanálků.
- 05) Průrazy ve zdi, resp. přičce pro protažení nových kabelových roštů.

ZMĚNA		DATUM		PROVEDL		PODPIS	
IDOP Olomouc, akciová společnost Řepčinská 234/82, 779 00 Olomouc Zapsána u KS Ostrava, odd. B, vložka 141		VYPRACOVAL	ING.ARCH.V.PAZDERA		V E P	ING.E.HUČIN	
		ODP. PROJEKTANT	ING.E.HUČIN		H I P	ING.M.HERNÍK	
		KONTROLOVAL	ING: B. KLEČKA				
		MÍSTO	OLOMOUC				
		INVESTOR		FN OLOMOUC			
STAVBA				Stavební úpravy–hybridní operační sál		DATUM	15.8.2012
				F. DOKUMENTACE OBJEKTŮ		STUPEŇ	DSPS
SO–PS				SO 01 HYBRIDNÍ OPERAČNÍ SÁL		POČET A4	4
				ARCHITEKTONICKÉ A STAVEBNĚ KONSTRUKČNÍ ŘEŠENÍ		MĚŘITKO	1: 50
						ZAK. ČÍSLO	435–55623
VÝKRES				ARCH. ČÍSLO		435–55623–111/06	
PŮDORYS				PODLAHY			