



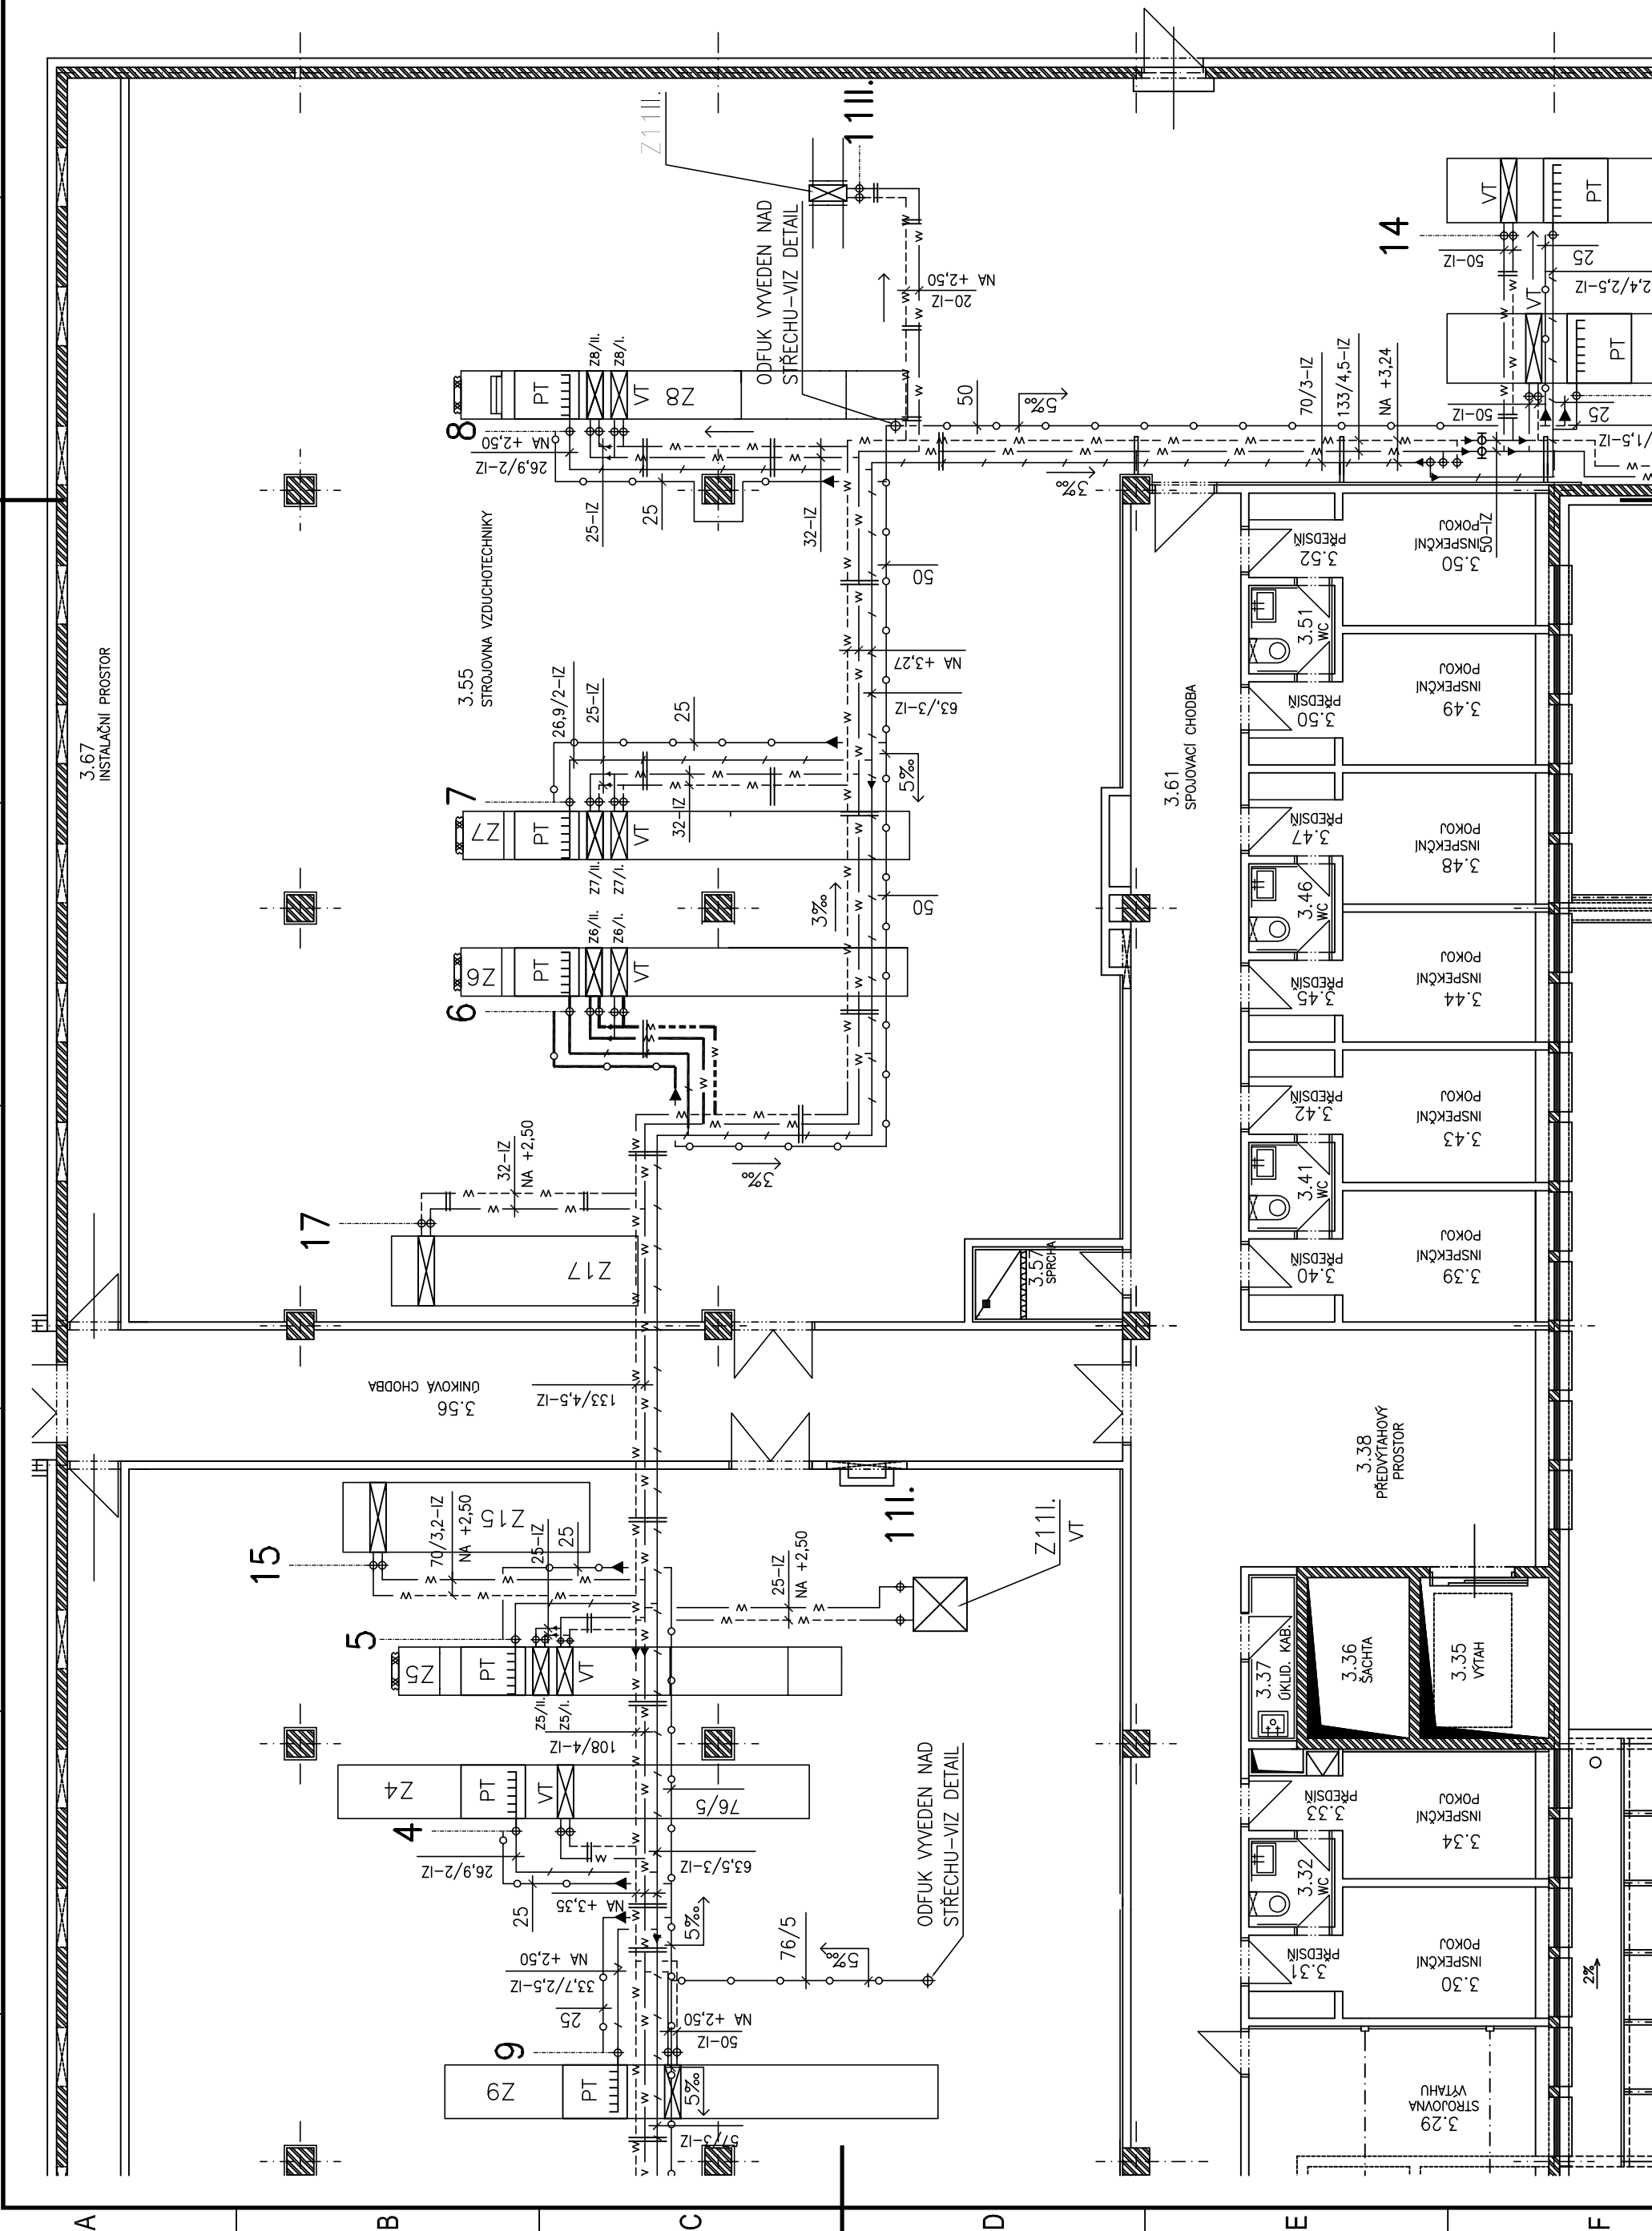


LEGENDA :

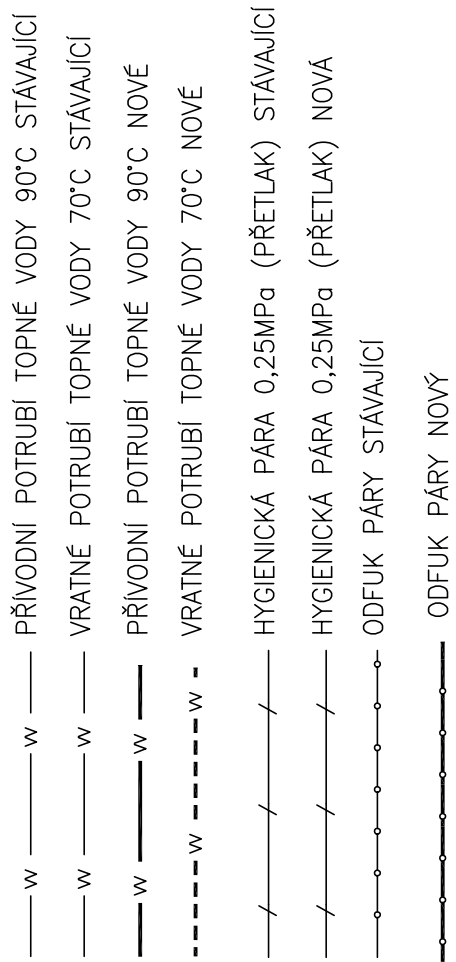

MAXIMÁLNÍ VZDÁLENOST ULOŽENÍ POTRUBÍ V METRECH

DN	15	20	25	32	40	50	65	80	100	125
VODA	1,2	1,6	1,9	2,2	2,6	2,7	3,4	3,7	4,3	5,0
PÁRA	1,3	1,7	2,0	2,4	2,7	3,0	3,7	—	—	—

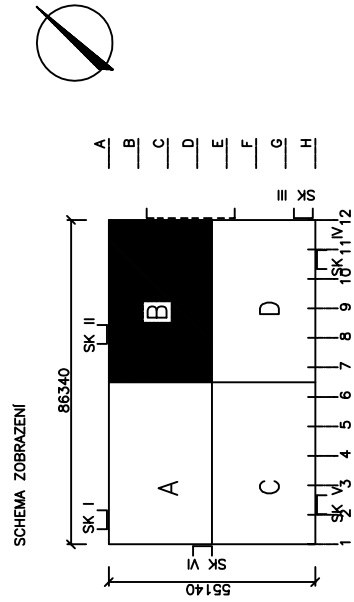

ZMĚNA			DATUM		PROVEDL	PDPIS	
VYPRACOVAL	ING. ČERNÝ	V E P	ING. HUČÍN				
ODP. PROJEKT.	ING. ČERNÝ	H I P	ING. HERNÍK				
KONTROLOVAL	ING. SMOLKA						
MÍSTO	OLOMOUC	OKRES	OLOMOUC				
INVESTOR	FN OLOMOUC						
STAVBA	STAVEBNÍ ÚPRAVY – HYBRIDNÍ OPERAČNÍ SÁL				DATUM	15.8.2012	
					STUPEŇ	DSPS	
S0-PS	S0 01 HYBRIDNÍ OPERAČNÍ SÁL				POČET A4	3	
	ZARŽENÍ PRO VYTÁPĚNÍ STAVEB				MĚŘÍTKO	1:100	
					ZAK. ČÍSLO	435–55623	
VÝKRES	PŮDORYS III.NP				ARCH. ČÍSLO	435–55623–1141/04	