
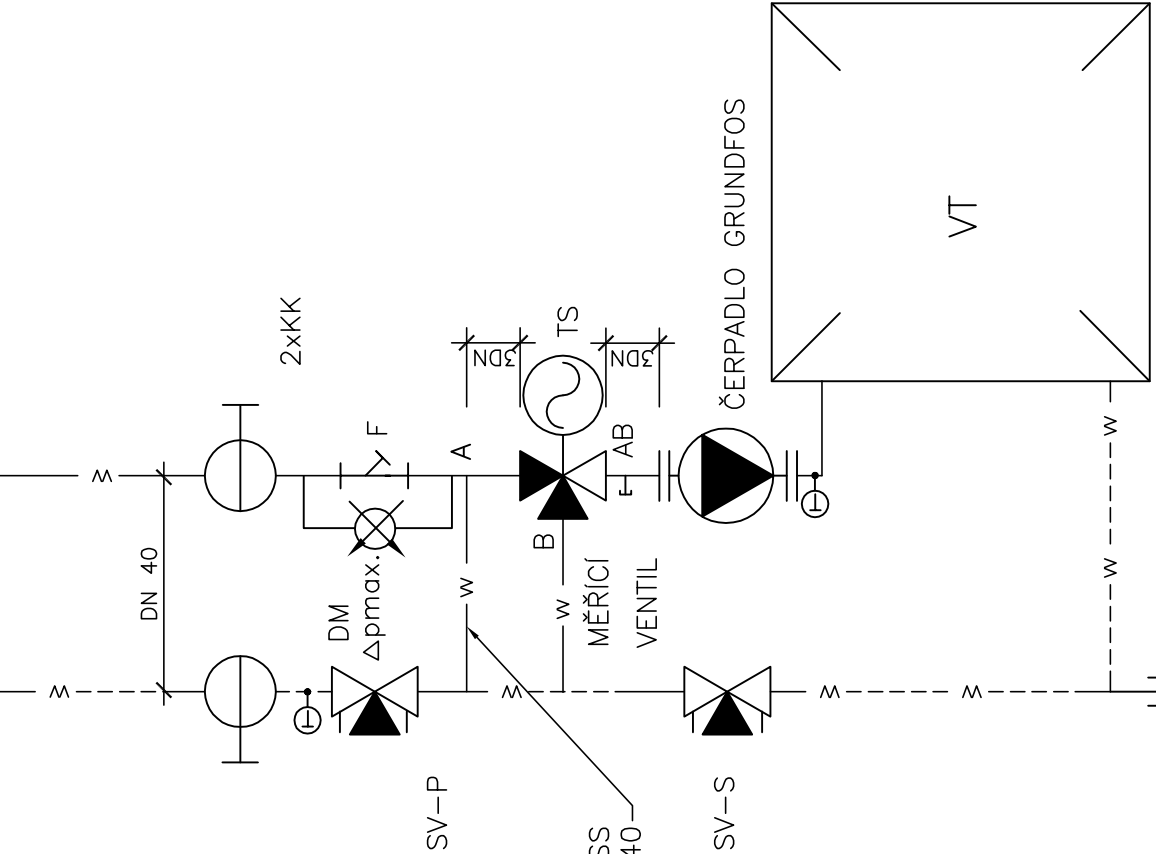
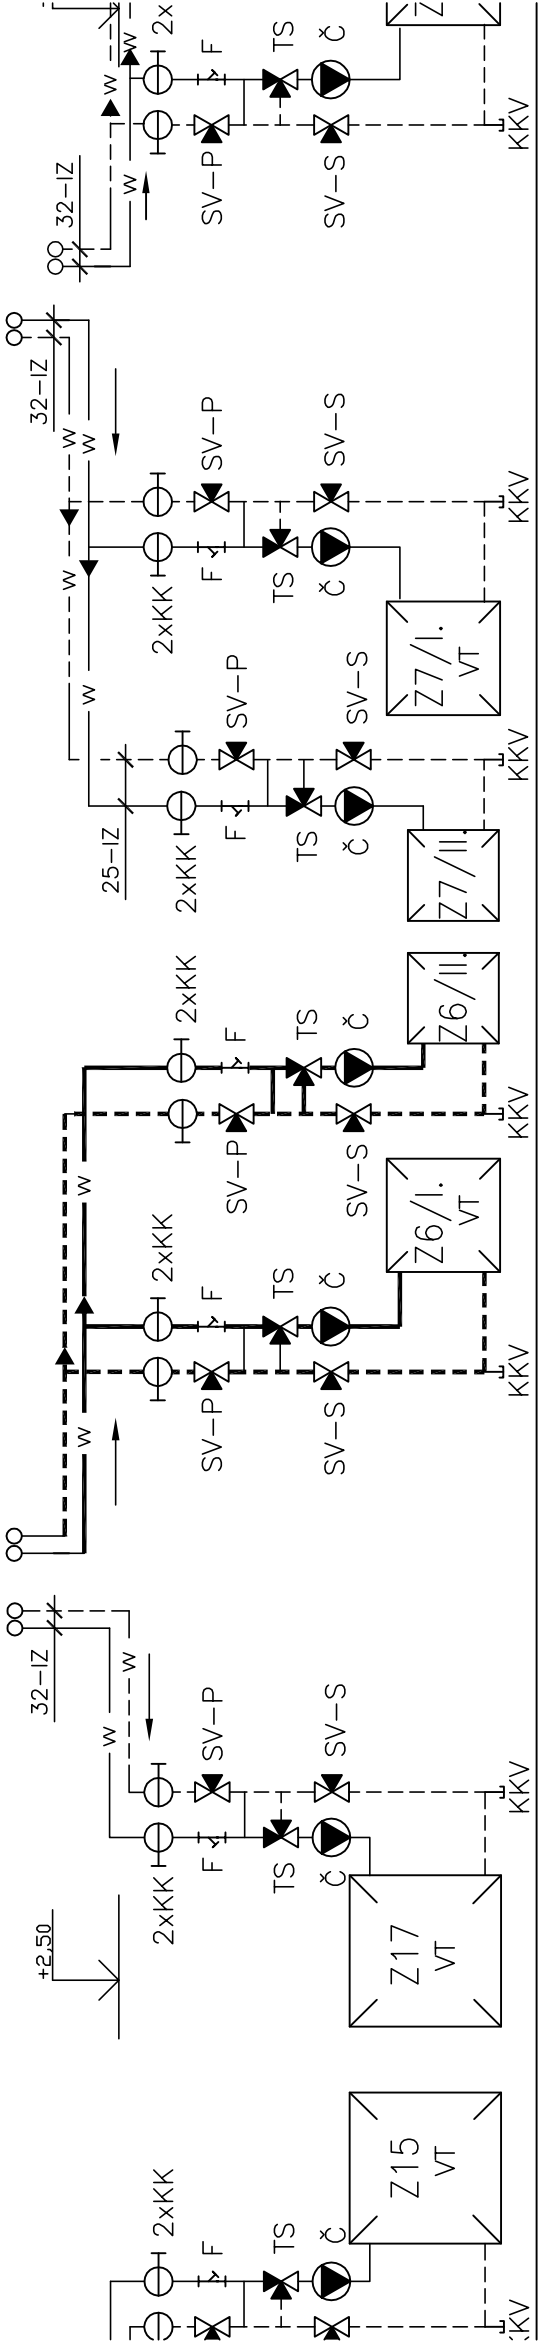


DETAIL SMĚŠOVACÍCH UZLŮ

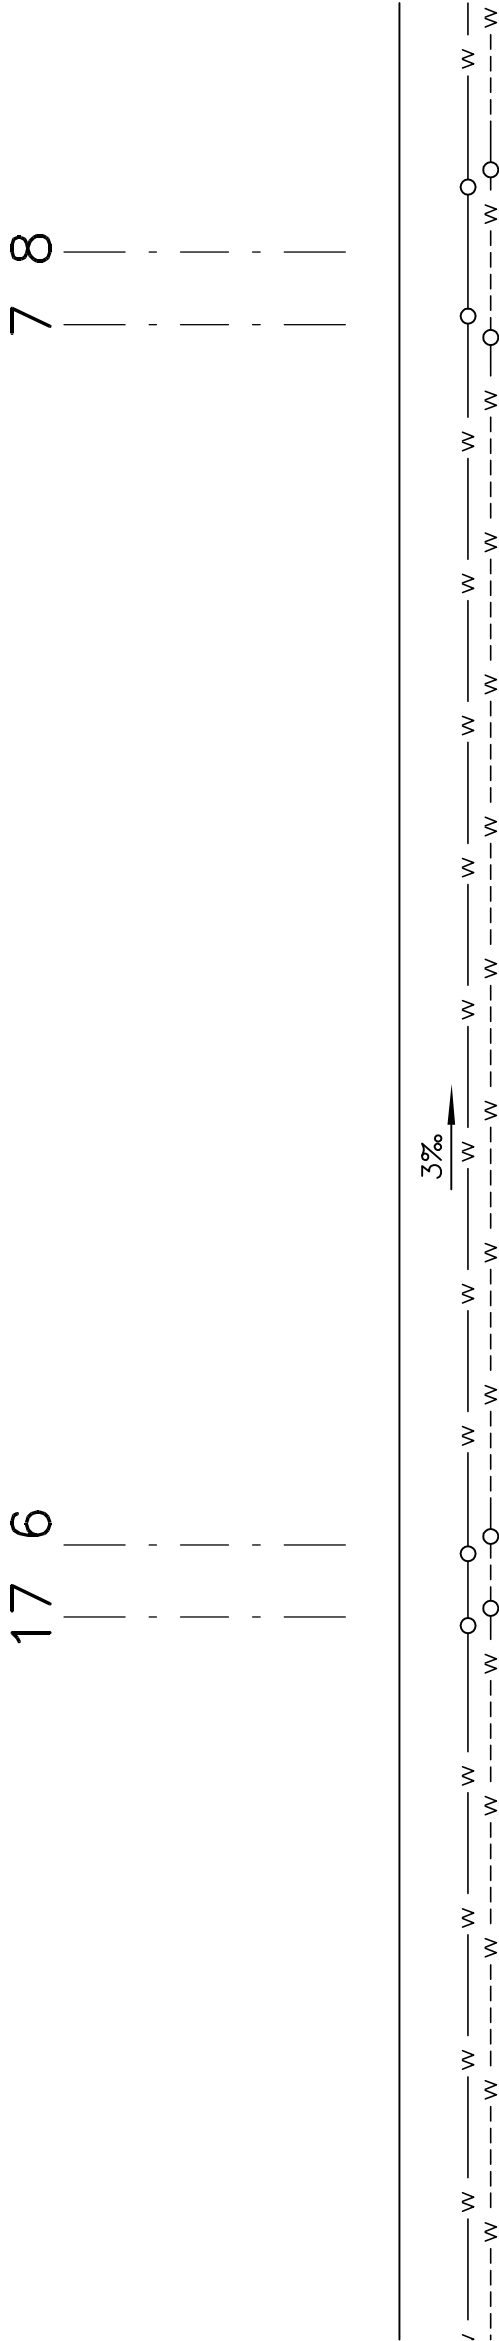

- POSTUP PŘI VYVAŽOVÁNÍ UZLŮ:
1. OTEVŘÍT TŘÍCESTNÝ VENTIL V PŘÍMÉM SMĚRU
 2. NASTAVIT POŽADOVANÝ PŘEDEPSANÝ PRŮTOK NA VYVAŽOVACÍM VENTILU SV-S
 3. NA VYVAŽOVACÍM VENTILU SV-P NASTAVIT PRŮTOK O 5% VĚTŠÍ NEŽ JE POŽADOVANÝ PŘEDEPSANÝ TENTO ZVÝŠENÝ PRŮTOK BUDE STÁLE PROTÉKAT BAYPASSEM

ZÁKLADNÍ ÚDAJE

ČÍSLO ZAŘÍZENÍ	VÝKON kW	PRŮTOK m ³ /h	TLAK.ZTR. VÝM. Pa	HRDLA DN	PŘÍP. DN	KK DN	F		SV-P DN/NAST.	SV-S DN/NAST.	TROJ. ARMAT.(REGUL. VENTIL)		ČERPADLO	
							DN	Δpmax.Pa			TYP	kvs	GRUNDFOS	STUPĚŇ
Z-6/I.	38,28	1,40	1 600	32	32	32	32	1 200	32/5,1	32/2,0	DR 25 GMLA	10	UPS 25-40 180	2
Z-6/II.	27,0	1,2	4 200	32	32	25	25	800	32/1,0	32/1,8	DR 20 GMLA	6,3	UPS 25-40 180	1

LEGENDA :

- KK – KOHOUT KULOVÝ
KKV – KOHOUT KULOVÝ VYPOUŠTĚČÍ
ZK – ZPĚTNÁ KLAPKA
F – FILTR OVENTROP výř.č. 112 00, OKO 0,6mm
SV-P – SMYČKOVÝ VENTIL REGULAČNÍ OVENTROP " HYDROCONTROL " – PRIMÁRNÍ
SV-S – SMYČKOVÝ VENTIL REGULAČNÍ OVENTROP " HYDROCONTROL " – SEKUNDÁRNÍ
TS – TROJCESTNÝ SMĚŠOVAČ HONEYWELL CENTRA
TV – TROJCESTNÝ VENTIL HONEYWELL CENTRA
RV – REGULAČNÍ VENTIL HONEYWELL CENTRA
VOA – VENTIL ODVZDUŠŇOVACÍ AUTOMATICKÝ
DM – DIFERENČNÍ TLAKOMĚŘ
T – TEPLOMĚŘ

MĚŘÍCÍ VENTIL OVENTROP výř. č. 106 02 91

- w — POTRUBÍ TEPLOVODNÍ PŘÍVODNÍ 90°C STÁVAJÍCÍ
— --- w — POTRUBÍ TEPLOVODNÍ ZPĚTNÉ 70°C STÁVAJÍCÍ
— w — POTRUBÍ TEPLOVODNÍ PŘÍVODNÍ 90°C NOVÉ
— --- w — POTRUBÍ TEPLOVODNÍ ZPĚTNÉ 70°C NOVÉ

ZMĚNA				DATUM		PROVEDL		PODPIS			
VYPRACOVAL	ING.ČERNÝ		V E P	ING. HUČIN	ROP OLOMOUC akciová společnost Řepčinská 82, 779 00 Olomouc						
ODP. PROJEKT.	ING.ČERNÝ		H I P	ING.HERNÍK							
KONTROLOVAL	ING.SMOLKA										
MÍSTO	OLOMOUC	OKRES	OLOMOUC								
INVESTOR	FN OLOMOUC										
STAVBA	STAVEBNÍ ÚPRAVY-HYBRIDNÍ OPERAČNÍ SÁL										
SO-PS	SO 01 HYBRIDNÍ OPERAČNÍ SÁL										
	ZAŘÍZENÍ PRO VYTÁPĚNÍ STAVEB										
VÝKRES											
		DATUM	15.8.2012		STUPEŇ	DSPS					
		POČET A4	4		MĚŘÍTKO	—					
		ZAK. ČÍSLO	435-55623		ARCH. ČÍSLO	435-55623-1141/051					
		SCHEMA VYTÁPĚNÍ III.NP									