


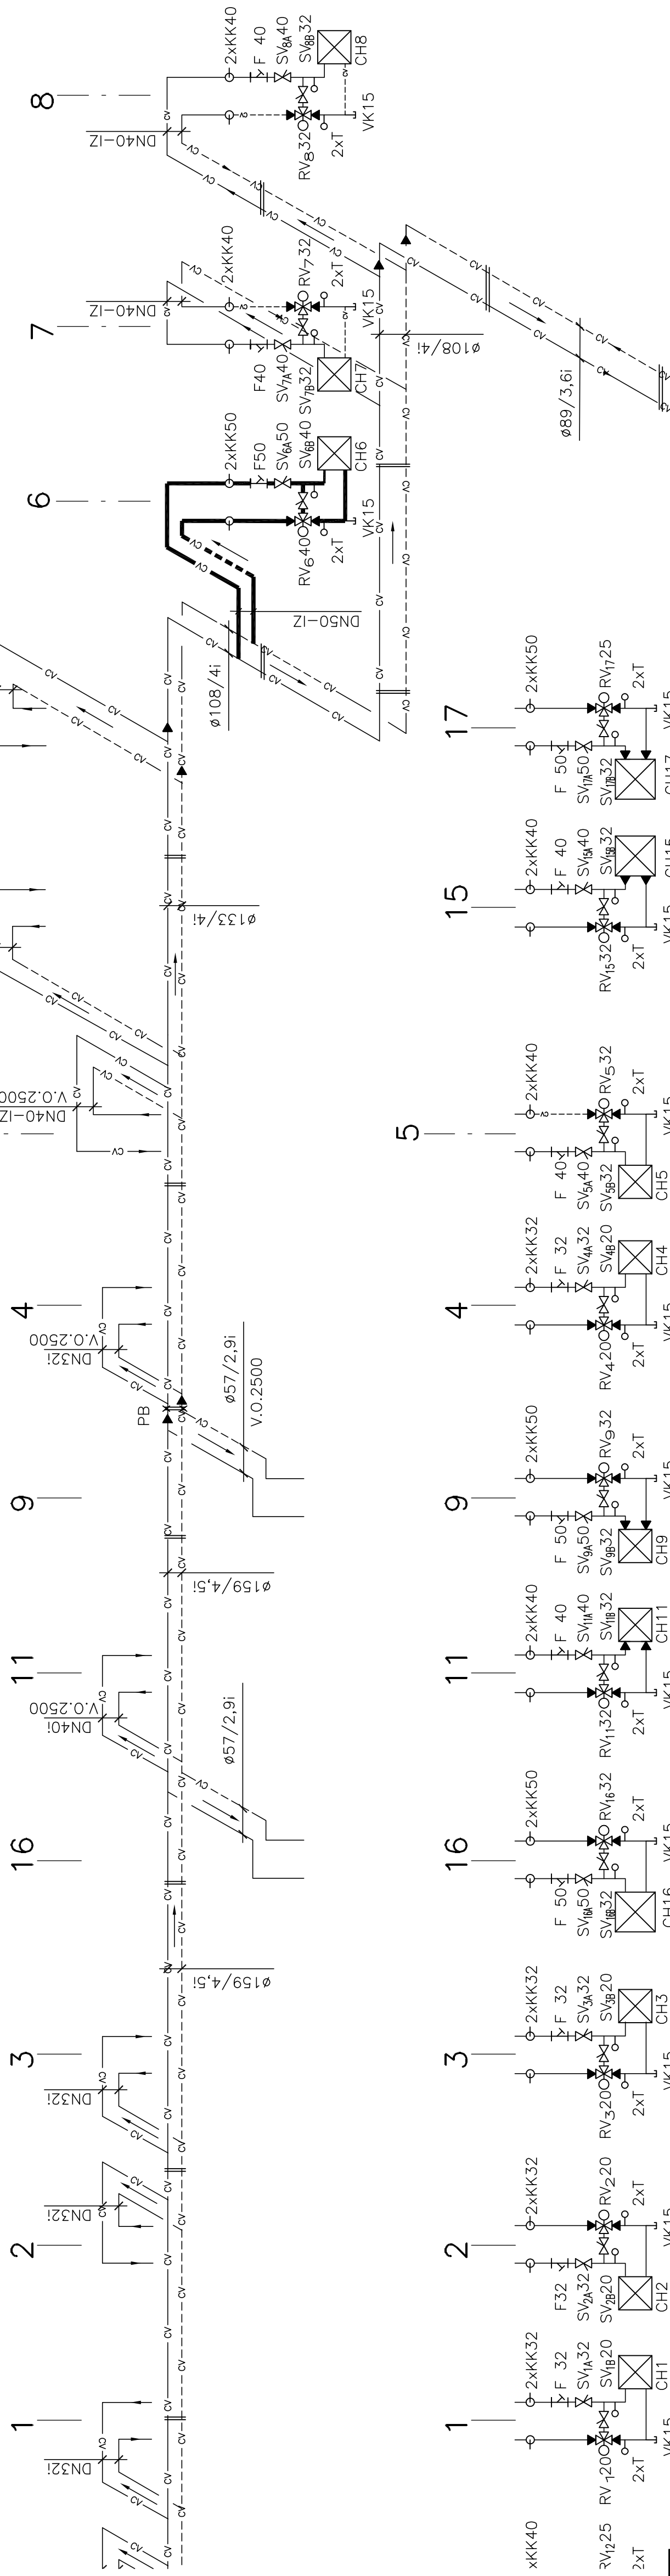


LEGENDA :


- PŘÍVODNÍ POTRUBÍ CHLADICÍ VODY 14°C STÁVAJÍCÍ
OV-----OV
- ODVODNÍ POTRUBÍ CHLADICÍ VODY 8°C STÁVAJÍCÍ
OV-----OV
- PŘÍVODNÍ POTRUBÍ CHLADICÍ VODY 14°C NOVÉ
OV=====OV
- ODVODNÍ POTRUBÍ CHLADICÍ VODY 8°C NOVÉ
OV=====OV

- | | | | |
|------|---|---|-----------------------------|
| CH x | – | CHLADIČ VZDUCHU VZT. ZAŘÍZENÍ | č. x |
| RV x | – | TROJCESTNÝ REGULAČNÍ VENTIL | PN 16 |
| SV | – | SMYČKOVÝ REGULAČNÍ VENTIL | OVENTROP PN 16 HYDROCONTROL |
| F x | – | FILTR OVENTROP OKO 0,6mm, 100 ok/cm, výř.č. | 11200 PN16 |
| KK | – | KULOVÝ KOHOUT | PN6 |

- | | | | |
|--------|------------|---------------------|-------------------------|
| — | SMĚR SPÁDU | POTRUBÍ | MIN 0,3% |
| i | — | TEPELNÁ ISOLACE | POTRUBÍ ARMSTRONG AF |
| DM | — | DIFERENČNÍ MANOMETR | 0 — 400 kPa |
| V.O. | — | VÝŠKA OSY | POTRUBÍ OD PODLAHY (mm) |
| P.P.B. | — | PEVNÝ BOD | UCHYCNÍ POTRUBÍ |
| ON | — | ODVZDUŠŇOVACÍ | NADOBA DO DN 50 |
| HI | — | KLUZNÉ ULOŽENÍ | POTRUBÍ |

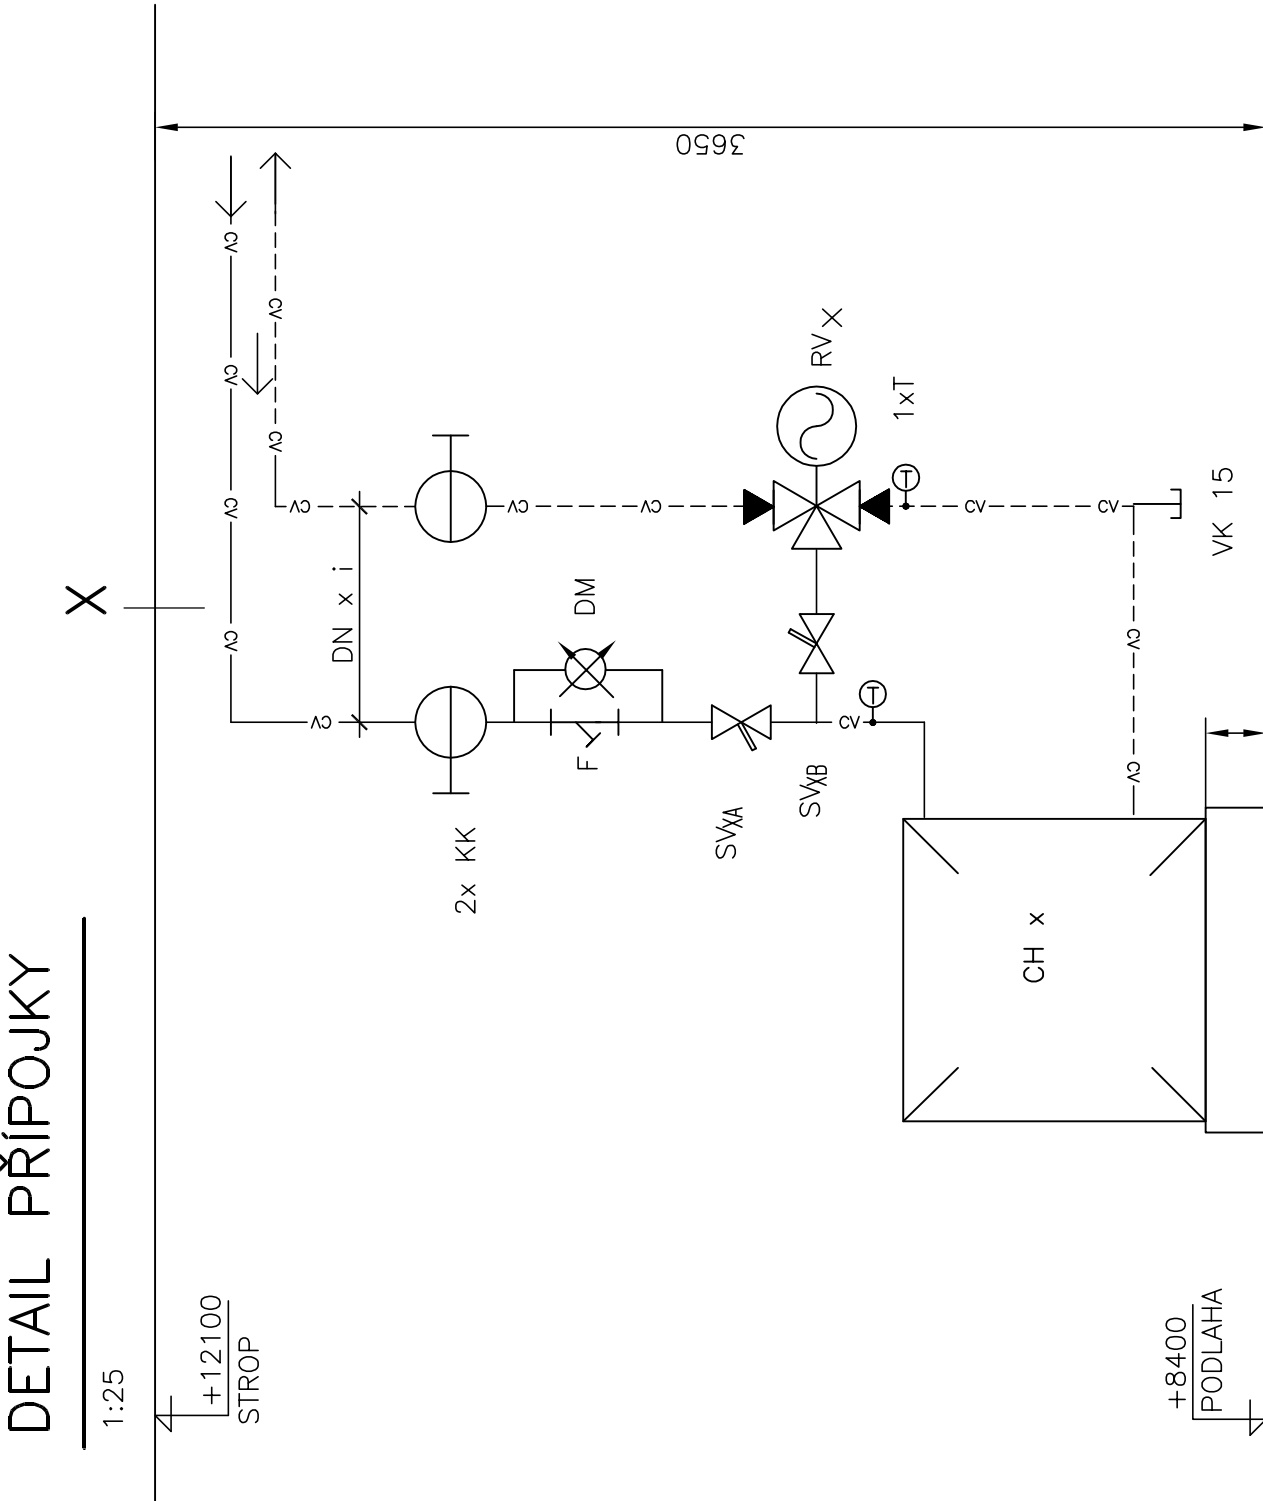

DETAIL PŘÍPOJKY

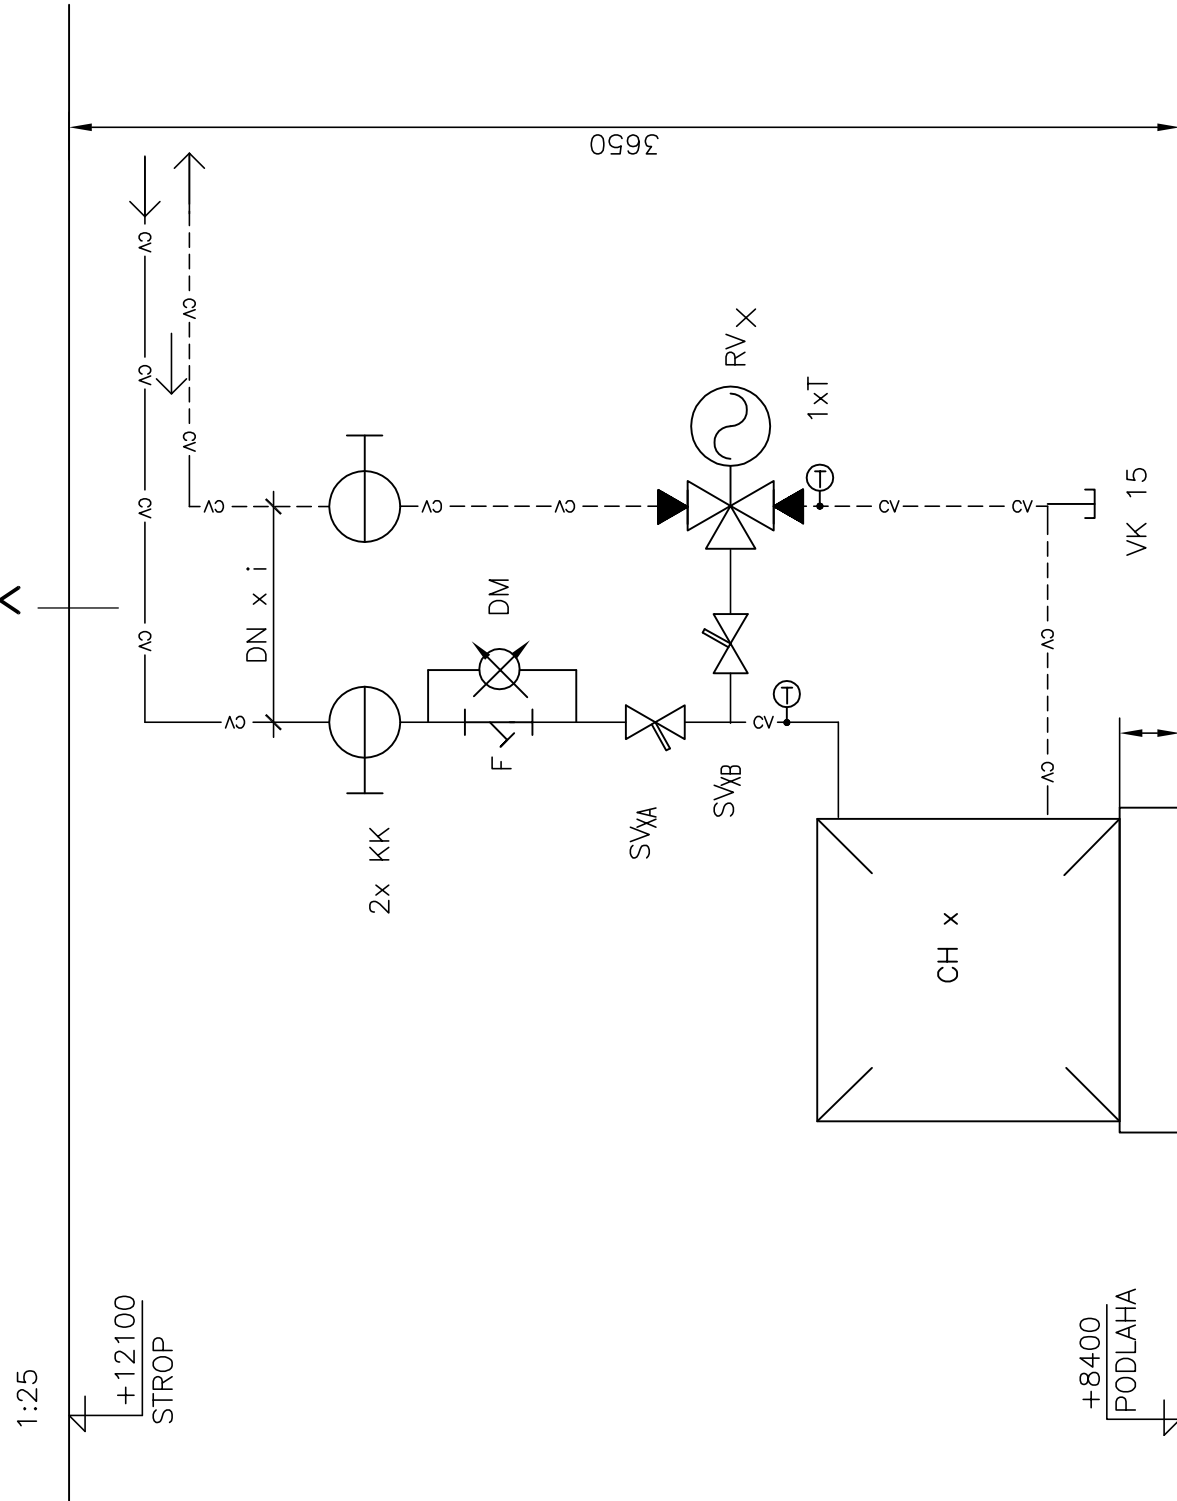

ZÁKLADNÍ ÚDAJE

CH _x	RV		SV _{xA}		SV _{xB}		F	KK	DN _x	i	TYPOVÉ OZNAČENÍ REGUL. VENTILU	DM 1,5x Δp (Pa)
	kvs	DN	DN	ot.	DN	ot.						
13	25	40	50	5	40	7,7	50	50	50	15	V5013 R1081	3800
10	10	25	50	3,5	25	0,8	50	50	50	15	V5013 R1065	3000
12	10	25	40	3	25	0,5	40	40	40	14,5	V5013 R1065	2400
1	6,3	20	32	2,2	20	1,1	32	32	32	14	V5013 R1057	2000
2	6,3	20	32	2,3	20	1,1	32	32	32	14	V5013 R1057	2000
3	6,3	20	32	2,4	20	1,1	32	32	32	14	V5013 R1057	2000
16	16	32	50	2,2	32	8	50	50	50	15	V5013 R1073	3300
11	16	32	40	2,3	32	9	40	40	40	14,5	V5013 R1073	3800
9	16	32	50	2,3	32	3,8	50	50	50	15	V5013 R1073	1800
4	6,3	20	32	2,3	20	1,5	32	32	32	14	V5013 R1057	2300
5	16	32	40	3,0	32	9,0	40	40	40	14,5	V5013 R1073	3300
15	16	32	40	2,8	32	8	40	40	40	14,5	V5013 R1073	3900
17	16	32	50	7	32	10	50	50	50	14,5	V5013 R1073	2600
6	25	40	50	5,0	40	7,7	50	50	50	15	DR40GMLA	11600
7	16	32	40	3,0	32	9,0	40	40	40	14,5	V5013 R1073	3300
8	16	32	40	3,0	32	9,0	40	40	40	14,5	V5013 R1073	3300
14	25	40	50	10	40	7	50	50	50	15	V5013 R1081	5250
50	25	40	50	4,8	40	7	50	50	50	15	V5013 R1081	2300
51	6,3	20	40	2	20	1,5	40	40	40	14,5	V5013 R1057	2300

ZMĚNA		DATUM		PROVEDL	PDPIS		
VYPRACOVAL	ING. ČERNÝ		V E P I	ING. HUČIN			
ODP. PROJEKT.	ING. ČERNÝ	H I P		ING.HERNIK			
KONTROLOVAL	ING.-SMOLKA						
MÍSTO	OLOMOUC	OKRES	OLOMOUC				
INVESTOR	FN OLOMOUC						
STAVBA	Stavební úpravy –Hybridní operační sál TECHNIKA PROSTŘEDÍ STAVEB						
S0-PS	SO 01 HYBRIDNÍ OPERAČNÍ SÁL ZAŘIZENÍ PRO OCHLAZOVÁNÍ STAVEB						
VÝKRES							