



Z6 KLIMATIZACE HYBRIDNÍHO OPS č.6 VE 2.NP

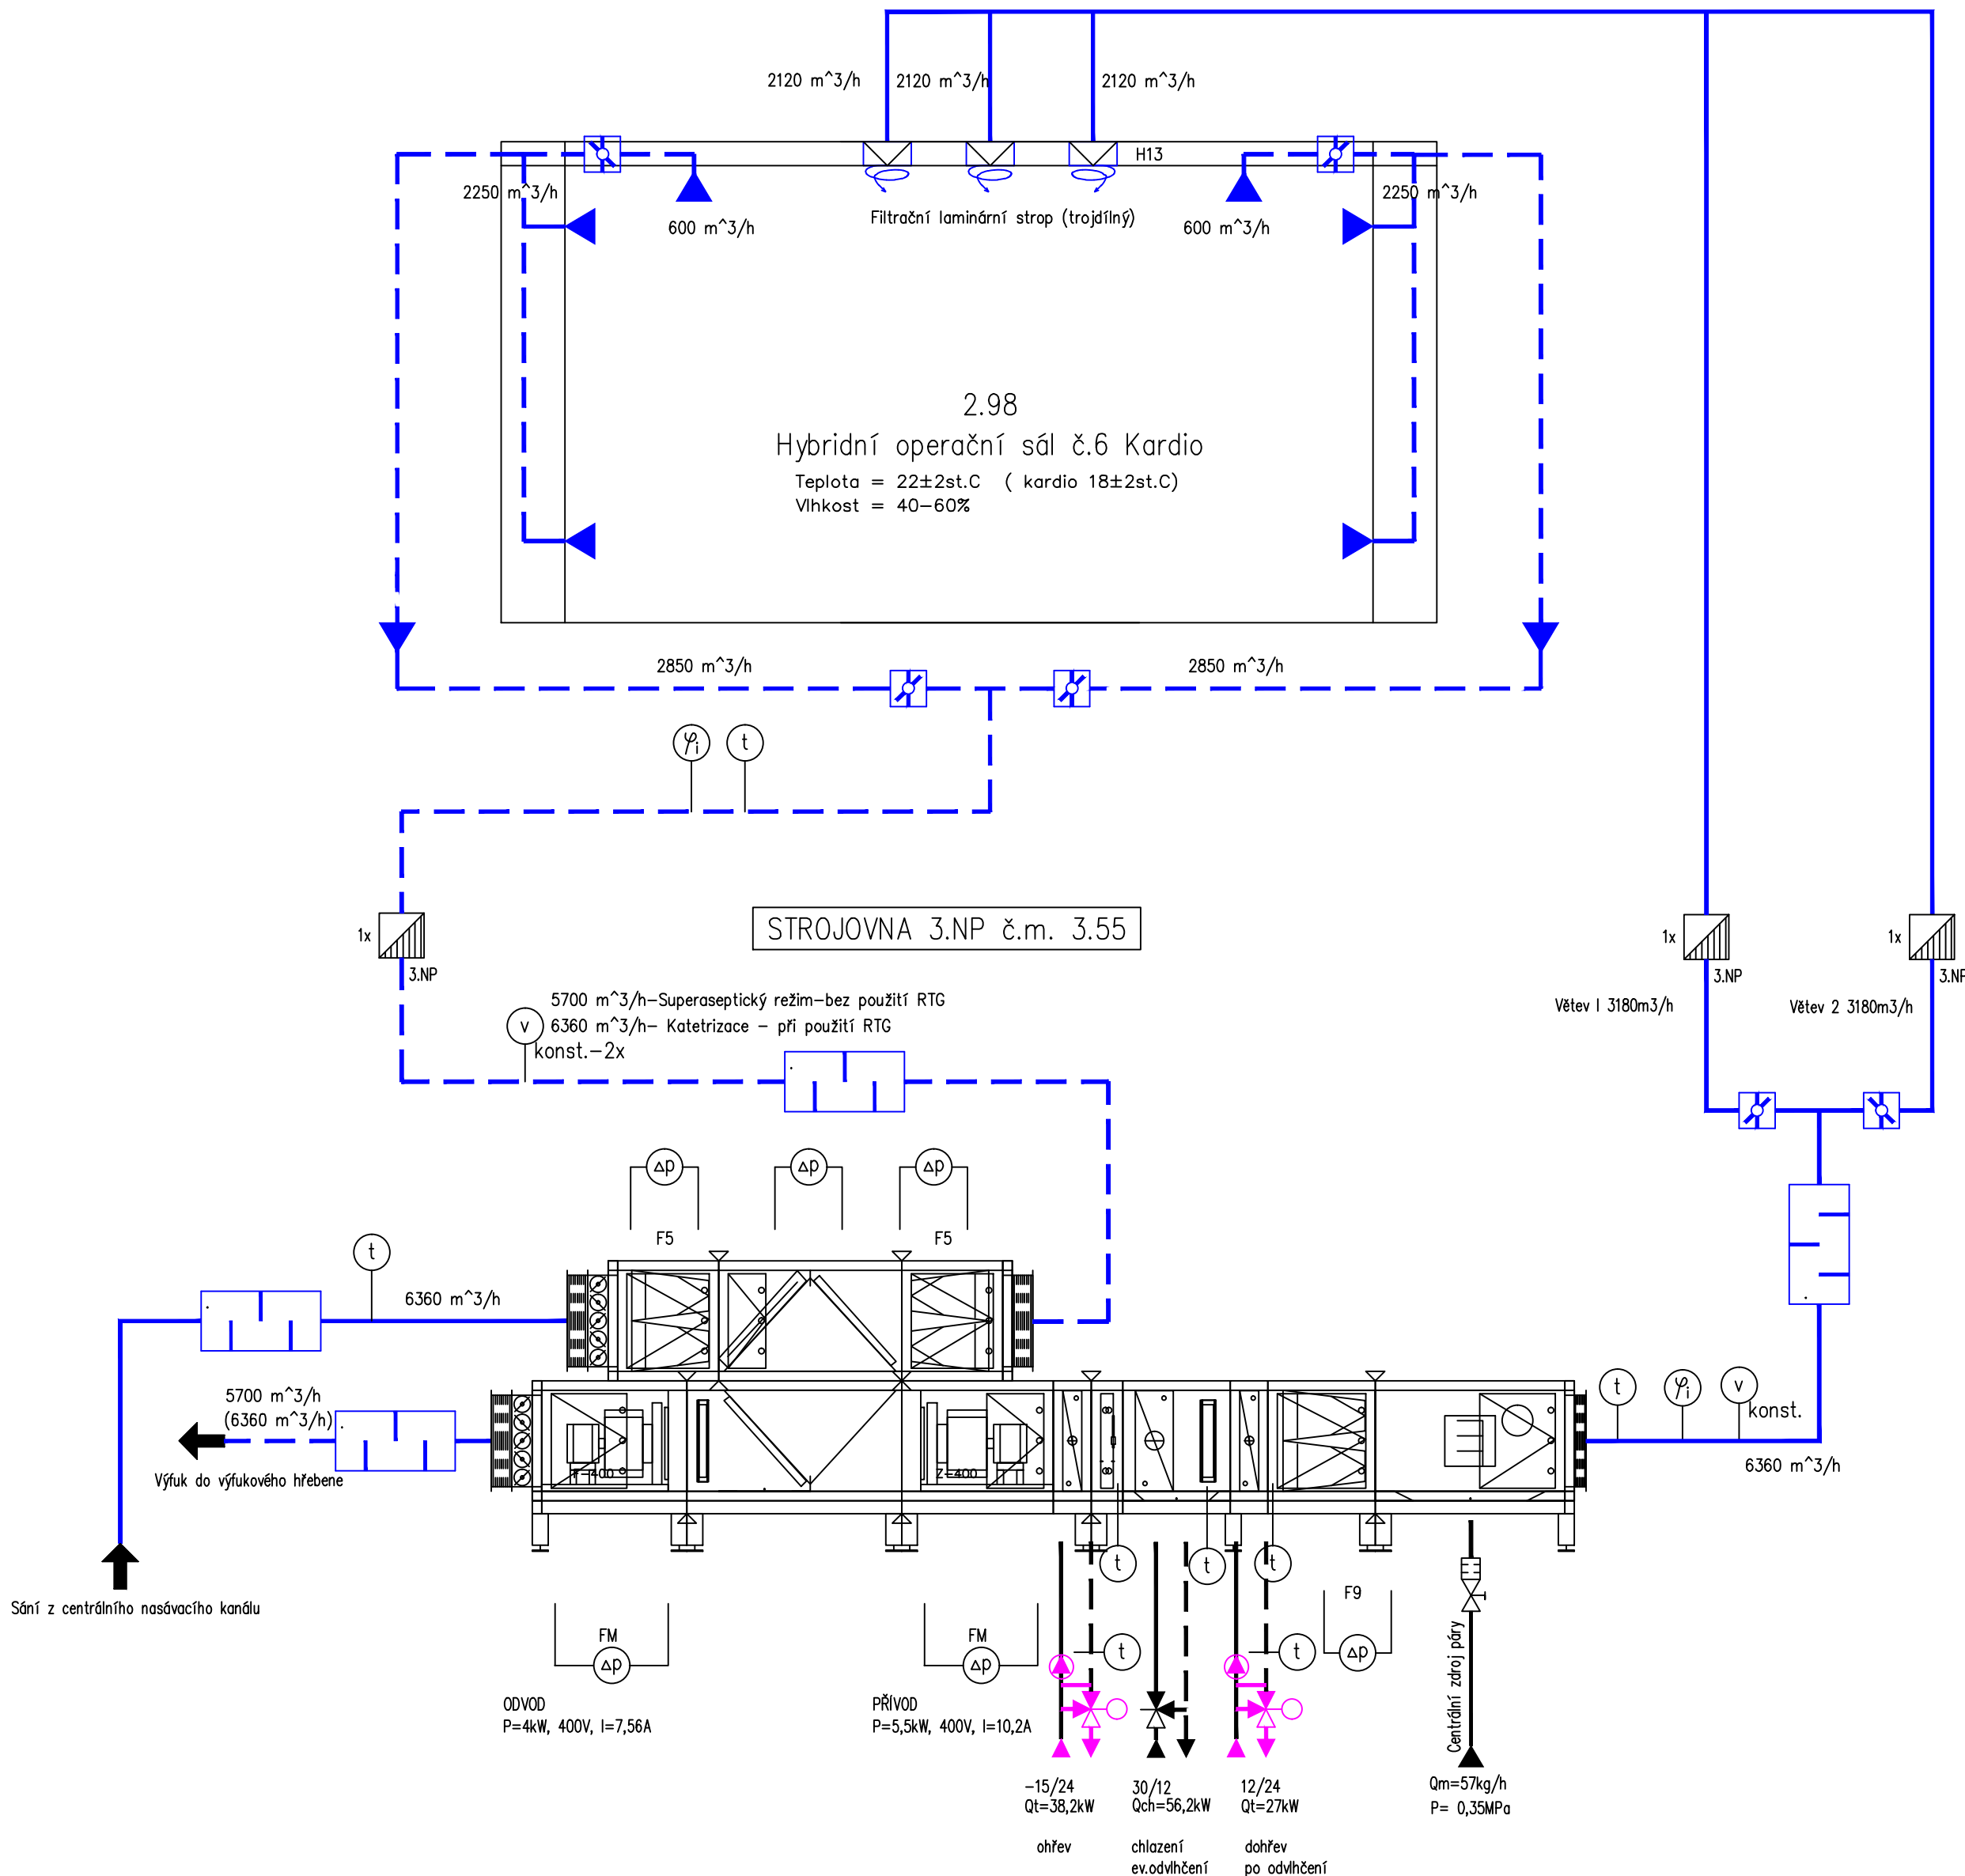

LEGENDA:

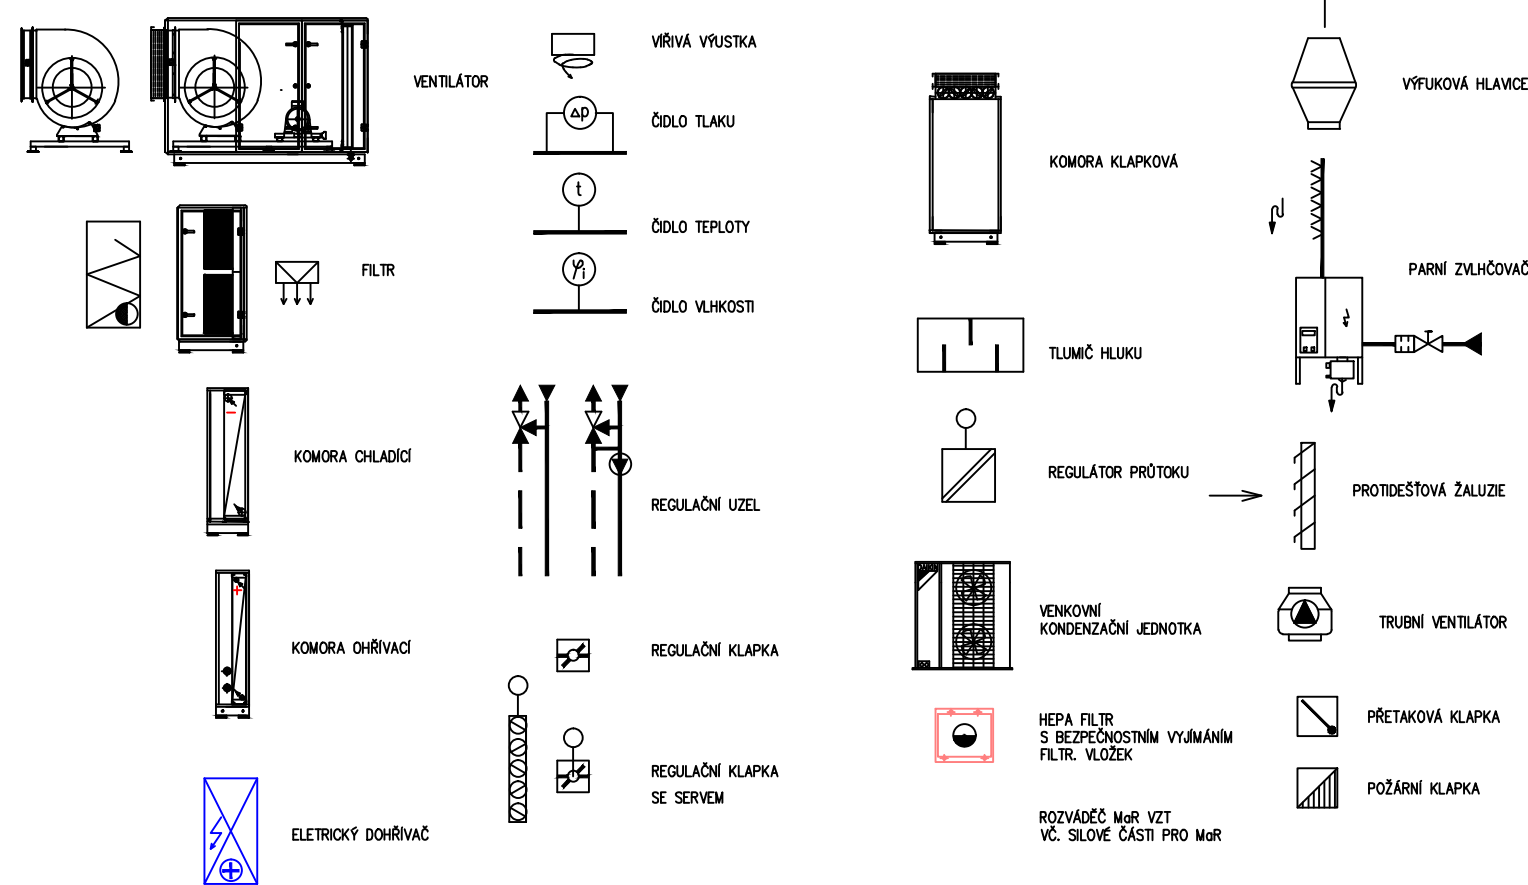

TECHNICKÉ UKAZATELE

ZAŘÍZENÍ ČÍSLO	PRŮTOK VZDUCHU m ³ /h	SPOTŘEBA TEPLA kW	SPOTŘEBA CHLADU kW	SPOTŘEBA PÁRY kg/h	PŘÍKON ZAŘÍZENÍ kW
6	6360/5700+5%	(38+27)	56	57	MOTOR: 9,5kW ZVLHČOVAČ: 0 kW KOND. JEDNOTKY: 0 kW DOHŘÍVAČE: 0 kW
	L _{podíl} č.v.= 100%	65			

6360/6360+5% (v režimu katetrizace za použití RTC)

PARAMETRY VENKOVNÍHO VZDUCHU

LÉTO			ZIMA		
t °C	l kJ/kg	φ%	t °C	l kJ/kg	φ%
30	58	33	-15	-12,2	84

ZMĚNA		DATUM		PROVED		PODPIS	
 akciová společnost Řepčická 234/82, 779 00 Olomouc Zapsána u KS Ostrava, odd. B, vložka 141		VYPRACOVAL	MGR.VACEK		VEP	ING.HUČÍN	
		ODP. PROJEKTANT	MGR.VACEK		HIP	ING.HERNÍK	
		KONTROLOVAL	ING.SMOLKA				
		MÍSTO	OLOMOUČ				
		INVESTOR	FN OLOMOUČ				
STAVBA	STAVEBNÍ ÚPRAVY - HYBRIDNÍ OPERAČNÍ SÁL			DATUM	15.8.2012		
SO-PS	F. DOKUMENTACE OBJEKTŮ SO 01 HYBRIDNÍ OPERAČNÍ SÁL TECHNIKA PROSTŘEDÍ STAVEB ZAŘÍZENÍ VZDUCHOTECHNIKY			STUPEŇ	DSPS		
				POČET A4	4		
				MEŘÍTKO	--		
				ZAK. ČÍSLO	435-55623		
VÝKRES				ARCH. ČÍSLO			
Schéma VZT Z6-Hybridní OPS				435-55623-1143/04			