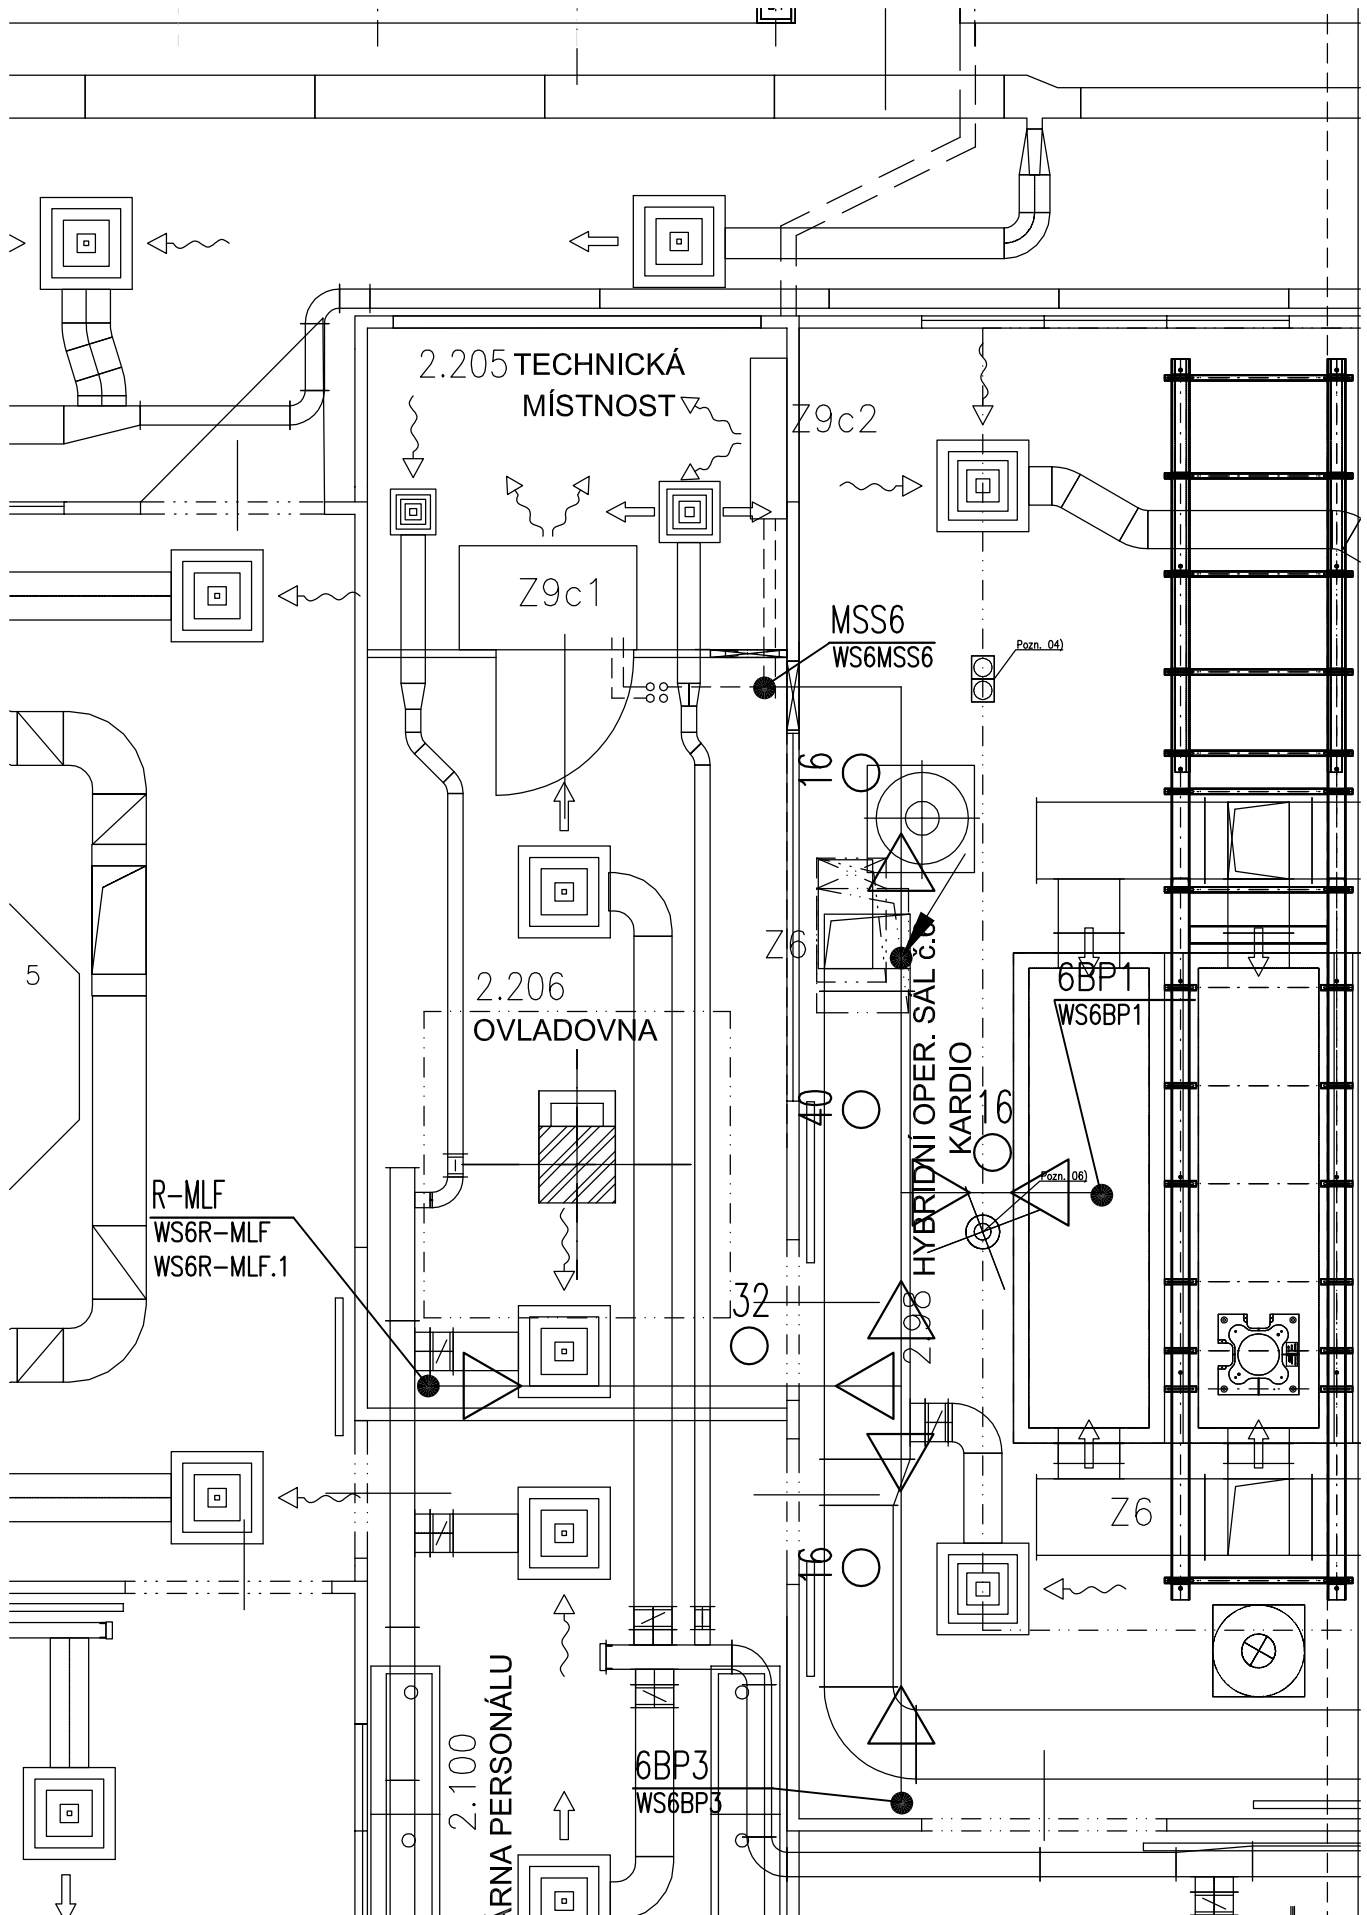

LEGENDA:

OZNAČENÍ	POPIS
———	KABELOVÁ TRASA
8SP1	připojovací bod pro přístroj nebo zařízení
///	uložení pod omítkou
32	Elektroinstalační trubka s uvedeným průměrem včetně příslušenství

POZN.

1. V technických místnostech budou rozvody provedeny na omítce ve žlabech a trubkách.
2. Mimo technické místnosti budou rozvody provedeny nad podhledy a pod omítkou.
3. Nedílnou součástí projektové dokumentace jsou všechny dokumenty uvedené v seznamu dokladů.

NAPÁJECÍ SOUSTAVA: 3NPE, ~50Hz, 400/230V/TN-S
ROZVODNÁ SOUSTAVA : 3NPE, ~50Hz, 400/230V/TN-S
1NPE, ~50Hz, 230V/TN-S
OVLÁDACÍ SOUSTAVA : 1NPE, ~50Hz, 230V/TN-S
2NPE, ~50Hz, 24V/TN-S; 0-10V DC

OCHRANA PŘED ÚRAZEM EL. PROUDEM:
DLE ČSN 33 2000-4-41 ed2 ZÁKLADNÍ : AUTOMATICKÝM ODPOJENÍM OD ZDROJE
ZVÝŠENÁ : POSPOJOVÁNÍM

PŘI PŘECHODECH MEZI POŽÁRNÍMI ÚSEKY NUTNO PŘECHOD VEDENÍ OPATŘIT PROTIPOŽÁRNÍ UCPÁVKOU:

ZMĚNA		DATUM		PROVEDL		PODPIS	

IDP Olomouc, akciová společnost
Řepčínská 234/82, 779 00 Olomouc
Zapsána u KS Ostrava, odd. B, vložka 141

VYPRACOVAL	ING.MIKUDÍK	VEP	ING. HUČÍN
ODP. PROJEKTANT	ING.MIKUDÍK	HIP	ING.HERNÍK
KONTROLOVAL	ING.HANÁK		
MÍSTO	OLOMOUC		
INVESTOR	FN OLOMOUC		

STAVBA STAVEBNÍ ÚPRAVY - HYBRIDNÍ OPERAČNÍ SÁL

F. DOKUMENTACE OBJEKTŮ

SO-PS SO01 HYBRIDNÍ OPERČNÍ SÁL
TECHNIKA PROSTŘEDÍ STAVEB
ZAŘÍZENÍ MĚŘENÍ A REGULACE

DATUM	15. 8. 2012
STUPEŇ	DSPS
POČET A4	2
MĚŘÍTKO	1:50
ZAK. ČÍSLO	435-55623

VÝKRES

SIT.SCHÉMA ROZVODU 2NP

ARCH. ČÍSLO 435-55623-1144/06