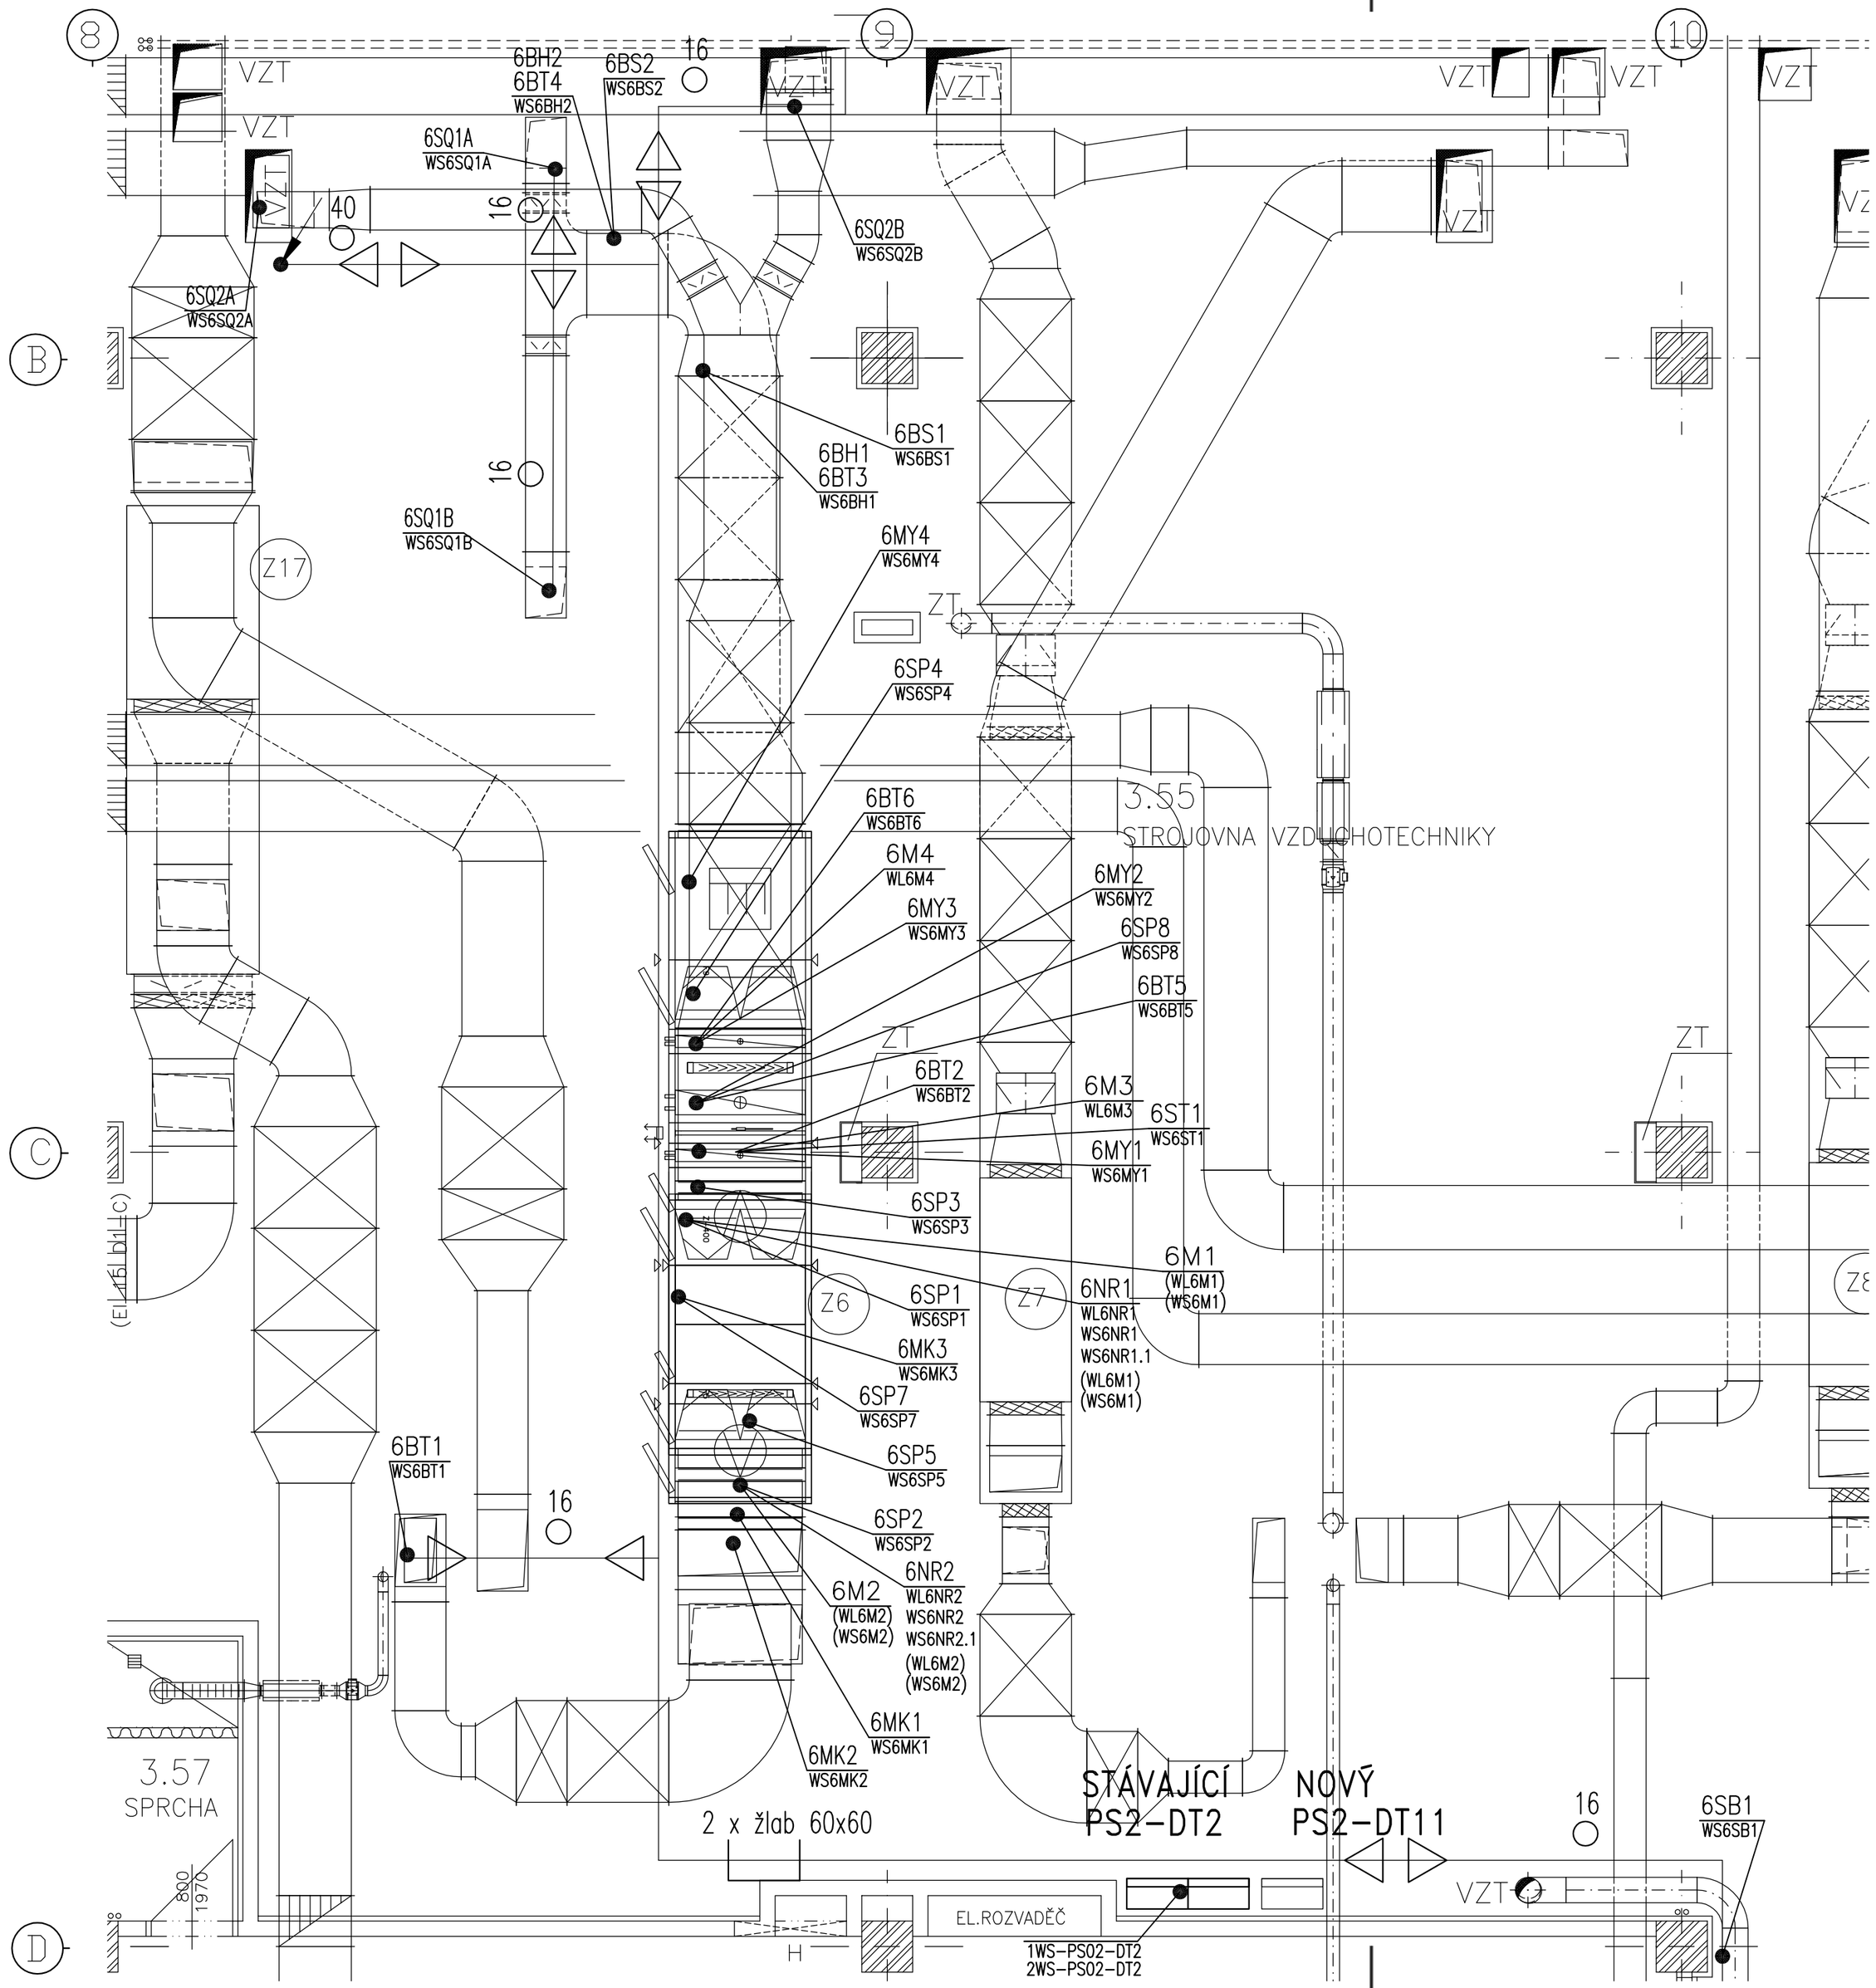

OZNAČENÍ	POPIS
	KABELOVÁ TRASA
6SP1	připojovací bod pro přístroj nebo zařízení s označením přístroje nebo zařízení
WS6SP1	kabel vedený z rozváděče k přístroji nebo k zařízení
(WS6SP1)	kabel vedený z přístroje nebo zařízení k k jinému přístroji nebo zařízení
60x50	kabelový žlab s uvedeným rozměrem v mm včetně příslušenství
32	Elektroinstalační trubka s uvedeným průměrem včetně příslušenství
PS2-DT11	NOVÝ ROZVÁDĚČ MaR PRO NOVOU VZDUCHOTECHNICKOU JEDNOTKU VZT6
PS2-DT2	STÁVAJÍCÍ ROZVÁDĚČ MaR (ODBOČNÉ MÍSTO PRO AREÁLOVOU SBĚRNICI)

POZN.

1. V technických místnostech budou rozvody provedeny na omítce ve žlabech a trubkách.
2. Mimo technické místnosti budou rozvody provedeny nad podhledy a pod omítkou.
3. Nedílnou součástí projektové dokumentace jsou všechny dokumenty uvedené v seznamu dokladů.

NAPÁJECÍ SOUSTAVA: 3NPE, ~50Hz, 400/230V/TN-S
ROZVODNÁ SOUSTAVA : 3NPE, ~50Hz, 400/230V/TN-S
1NPE, ~50Hz, 230V/TN-S
OVLÁDACÍ SOUSTAVA : 1NPE, ~50Hz, 230V/TN-S
2NPE, ~50Hz, 24V/TN-S; 0-10V DC
OCHRANA PŘED ÚRAZEM EL. PROUDEM:
DLE ČSN 33 2000-4-41 ed2 ZÁKLADNÍ : AUTOMATICKÝM ODPOJENÍM OD ZDROJE
ZVÝŠENÁ : POSPOJOVÁNÍM

PŘI PŘECHODECH MEZI POŽÁRNÍMI ÚSEKY NUTNO PŘECHOD VEDENÍ OPATŘIT PROTIPOŽÁRNÍ UCPÁVKOU:

ZMĚNA		DATUM		PROVEDL		PODPIS	

IDOP Olomouc, akciová společnost
Řepčínská 234/82, 779 00 Olomouc
Zapsána u KS Ostrava, odd. B, vložka 141

VYPRACOVAL	ING.MIKUDÍK	VEP	ING. HUČÍN
ODP. PROJEKTANT	ING.MIKUDÍK	HIP	ING.HERNÍK
KONTROLOVAL	ING.HANÁK		
MÍSTO	OLOMOUC		
INVESTOR	FN OLOMOUC		

STAVBA	STAVEBNÍ ÚPRAVY - HYBRIDNÍ OPERAČNÍ SÁL	DATUM	15. 8. 2012
	F. DOKUMENTACE OBJEKTŮ	STUPEŇ	DSPS
SO-PS	SO01 HYBRIDNÍ OPERAČNÍ SÁL TECHNIKA PROSTŘEDÍ STAVEB ZAŘÍZENÍ MĚŘENÍ A REGULACE	POČET A4	6
		MĚŘÍTKO	-
		ZAK. ČÍSLO	435-55623
VÝKRES	SIT.SCHÉMA ROZVODU 3NP	ARCH. ČÍSLO	435-55623-1144/07