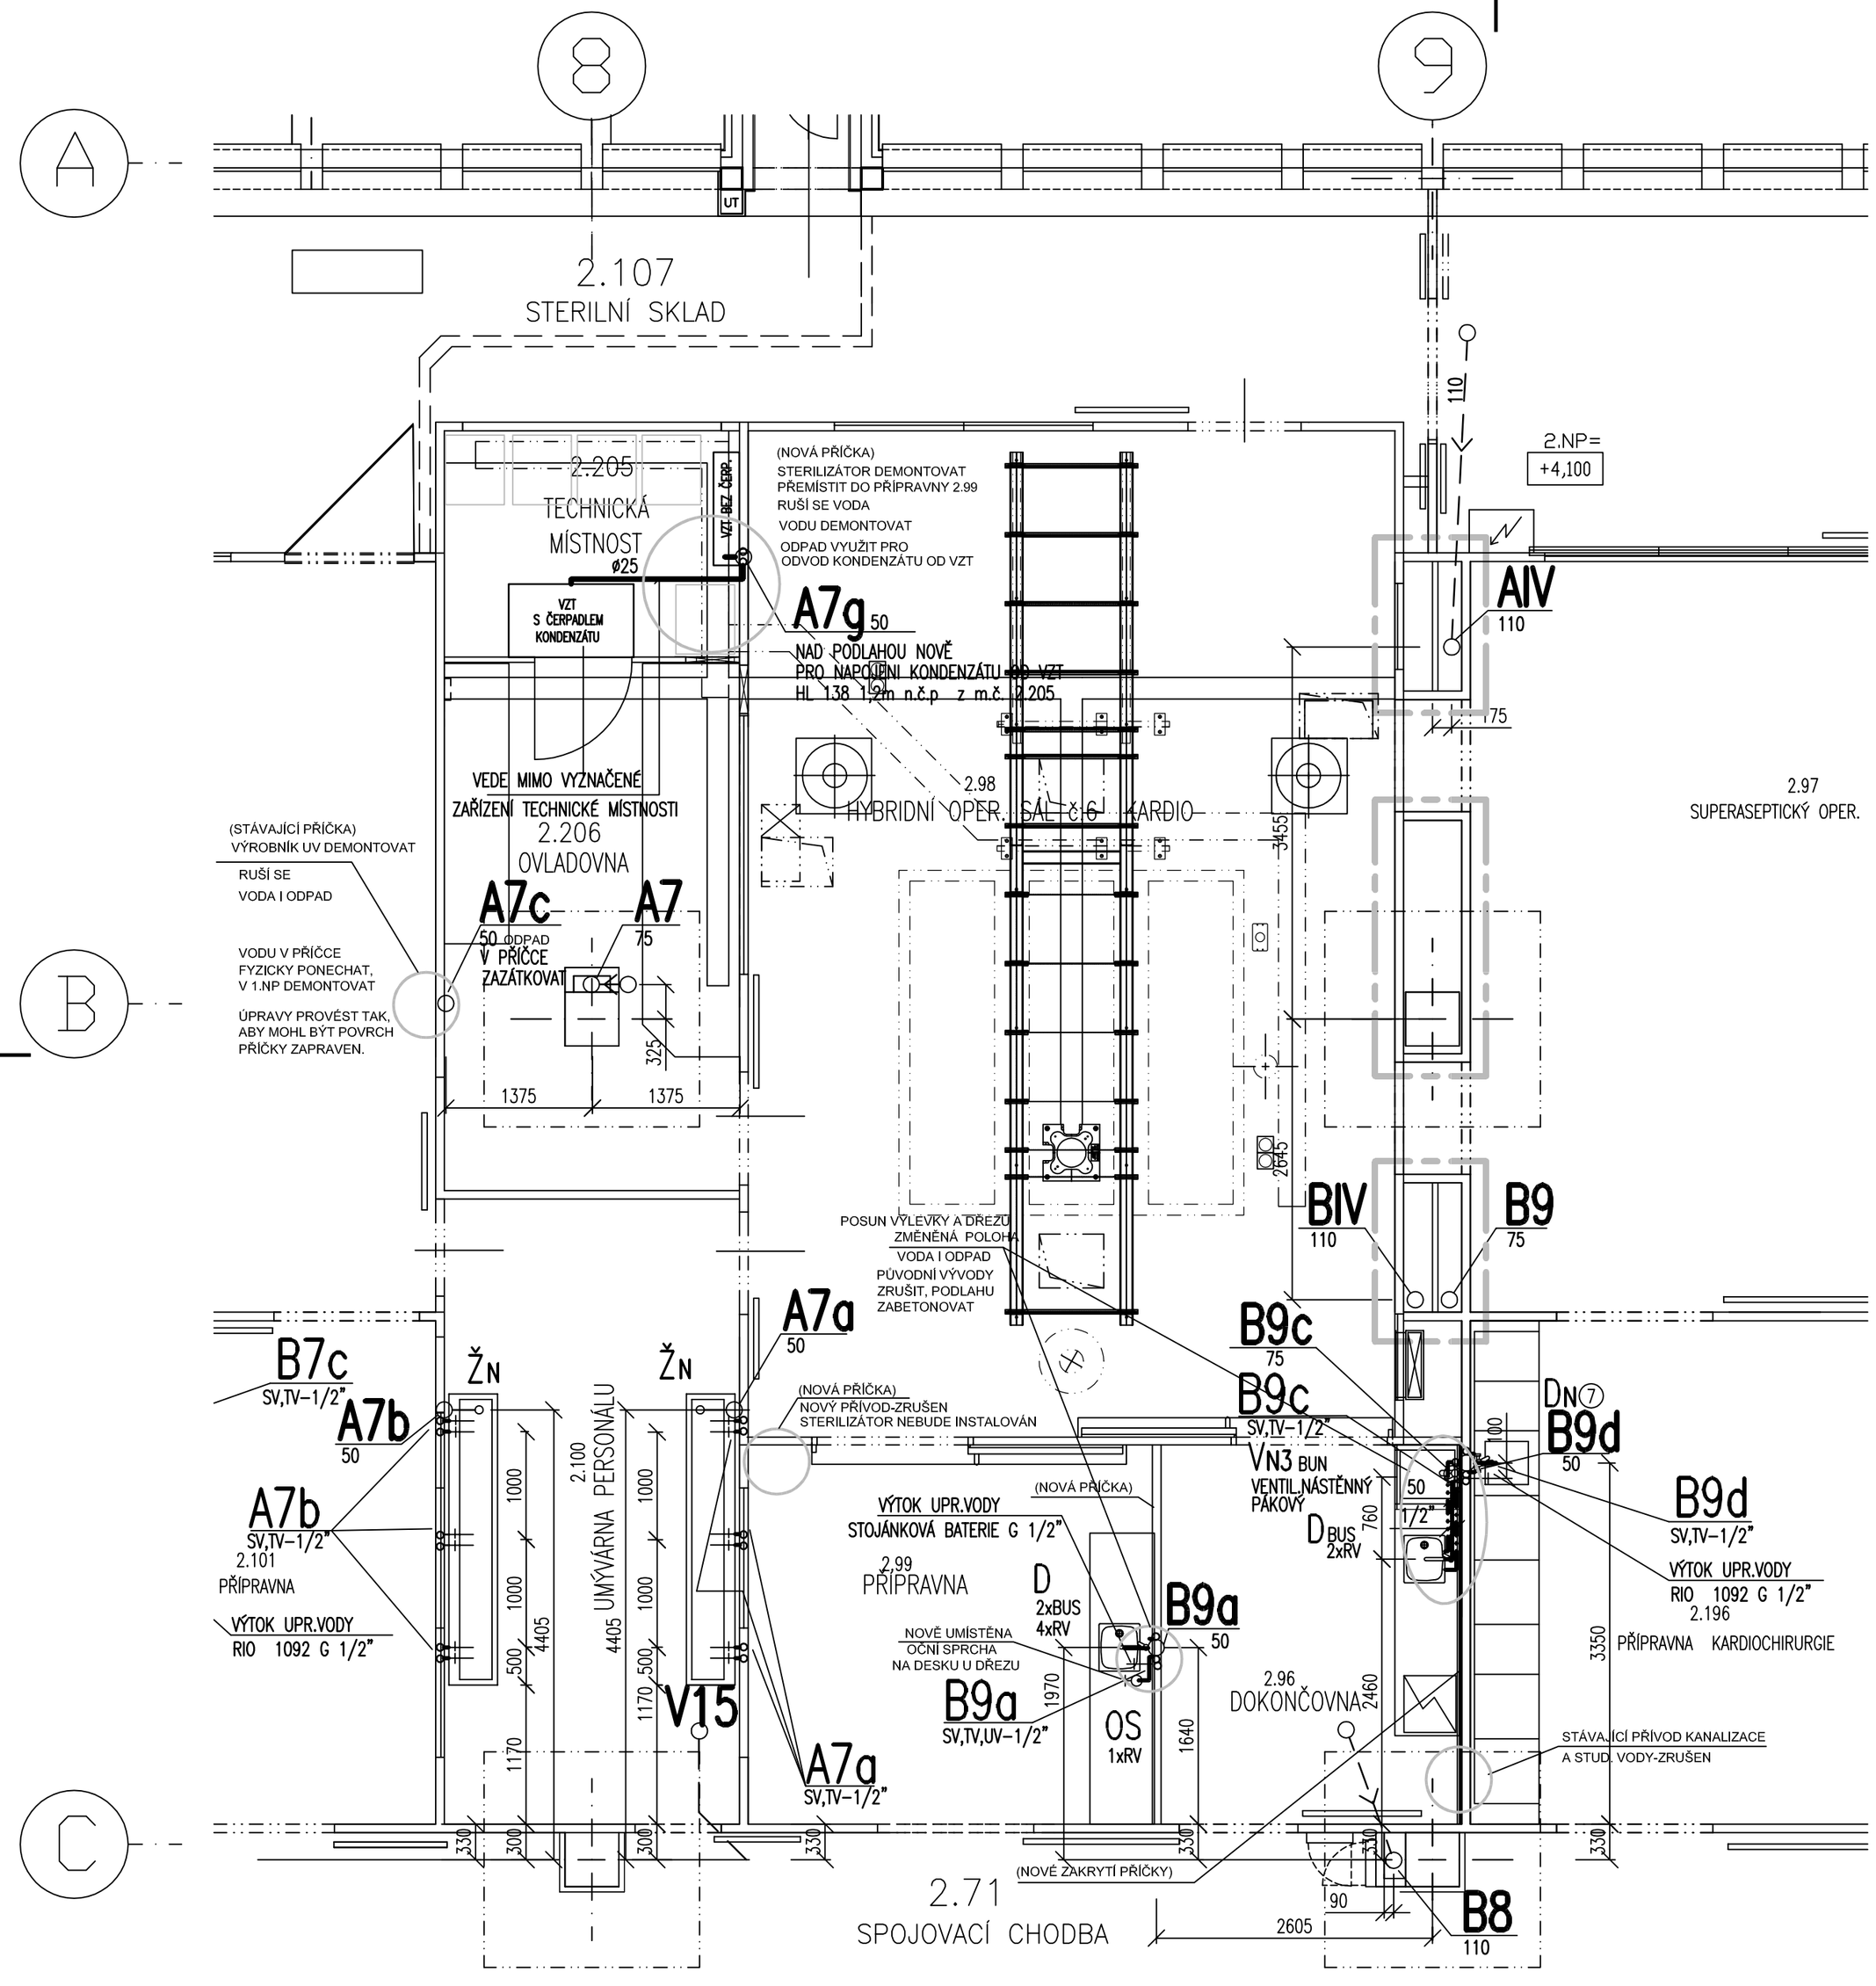

PŮDORYS 2.NP-ZTI-NAVRHOVANÝ STAV
M1:50

LEGENDA

KANALIZACE STÁVAJÍCÍ
- ZAVĚŠENÁ POD STROPEM ZOBRAZ.PODLAŽÍ
- PŘIPOJOVACÍ
- ZRUŠENÁ

KANALIZACE NOVÁ
- ZAVĚŠENÁ POD STROPEM ZOBRAZ.PODLAŽÍ
- PŘIPOJOVACÍ

VODOVOD STÁVAJÍCÍ
- STUDENÁ
- TEPLÁ
- CIRKULACE TEPLÉ
- UPRAVENÁ
- CIRKULACE UPRAVENÉ
- PŘIPOJOVACÍ
- ZRUŠENÁ
- HRANICE POŽÁRNÍHO ÚSEKU

VODOVOD NOVÝ
- STUDENÁ
- TEPLÁ
- CIRKULACE TEPLÉ
- UPRAVENÁ
- CIRKULACE UPRAVENÉ
- PŘIPOJOVACÍ

MÍSTA ZÁSAHŮ A POPIS ÚPRAV

(D) - PŘEMÍSTĚN STÁVAJÍCÍ DŘEZ. (VÝPUSTKY OVĚŘIT DLE SKUTEČNOSTI)
ORIENTAČNĚ: ODPADNÍ VÝPUSTKA cca 450 mm n.č.p, ROHOVÉ VENTILY cca 500 mm n.č.p

(Vn3) -PŘEMÍSTĚNA STÁVAJÍCÍ VÝLEVKA
ORIENTAČNĚ: ODPADNÍ VÝPUSTKA cca 350 mm n.č.p, BATERIE A VÝTOKOVÁ VENTIL UV 1150 mm n.č.p

(OS) -RUČNÍ SPRCHA LABORATORNÍ OČNÍ,PRO UMÍSTĚNÍ DO DESKY S JEDNOU HLAVICÍ SVISLE VZHŮRU NAPOJENÁ NA STUDENOU VODU, S INTEGROVANÝM REGULÁTOREN PROUDU VODY, PRŮTOK 7 l/min, osazení- RV G1/2" u podlahy, dopojení pancéřovou hadicí

T 23- PŘEMÍSTĚN STÁVAJÍCÍ STERILIZÁTOR-NEBUDE INSTALOVÁN

POZNÁMKY:
1. Vývod pro upravenou vodu u nástěnné baterie: nástěnným ventilem pákovým G1/2"
2. Vývod pro upravenou vodu u stojánkové baterie: shodnou stojánkovou baterii.
3. Způsob vedení připojovacího potrubí v kovové příčce bude řešen po výběru dodavatele.
Předběžně: Potrubí ukončeno 0,1 m nad podlahou. Vodovodní potrubí je ukončeno ventilem G1/2", Instalace k bateriím a k výustkám bude provedena při montáži příček.

SCHEMA ZOBRAZENÍ

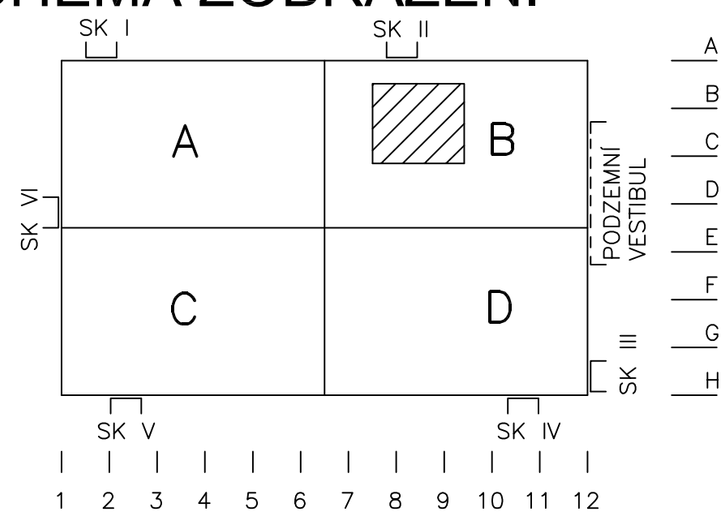

1.NP = ±0,000
±0,000 = 237,200 m n.m.

TENTO VÝKRES DOPLŇUJE VÝKRESY Č. 898-51467-105/178,179

ZMĚNA		DATUM		PROVEDL		PODPIS	

IDOP Olomouc, akciová společnost
Řepčínská 234/82, 779 00 Olomouc
Zapsána u KS Ostrava, odd. B, vložka 141

VYPRACOVAL	ING. L. JANEČKOVÁ	VEP	ING. E. HUČÍN
ODP. PROJEKTANT	ING. L. JANEČKOVÁ	HIP	ING. M. HERNÍK
KONTROLOVAL	BC. M. GABRLÍKOVÁ		
MÍSTO	OLOMOUC		
INVESTOR	FN OLOMOUC		

STAVBA	STAVEBNÍ ÚPRAVY-HYBRIDNÍ OPERAČNÍ SÁL	DATUM	15.8.2012
		STUPEŇ	DSPS
SO-PS	SO-01 HYBRIDNÍ OPERAČNÍ SÁL TECHNIKA PROSTŘEDÍ STAVEB ZAŘÍZENÍ ZDRAVOTNĚ TECHNICKÝCH INSTALACÍ	POČET A4	4
		MĚŘÍTKO	1:50
		ZAK. ČÍSLO	435-55623
VÝKRES	2.NP NAVRHOVANÝ STAV	ARCH. ČÍSLO	435-55623-1145/07