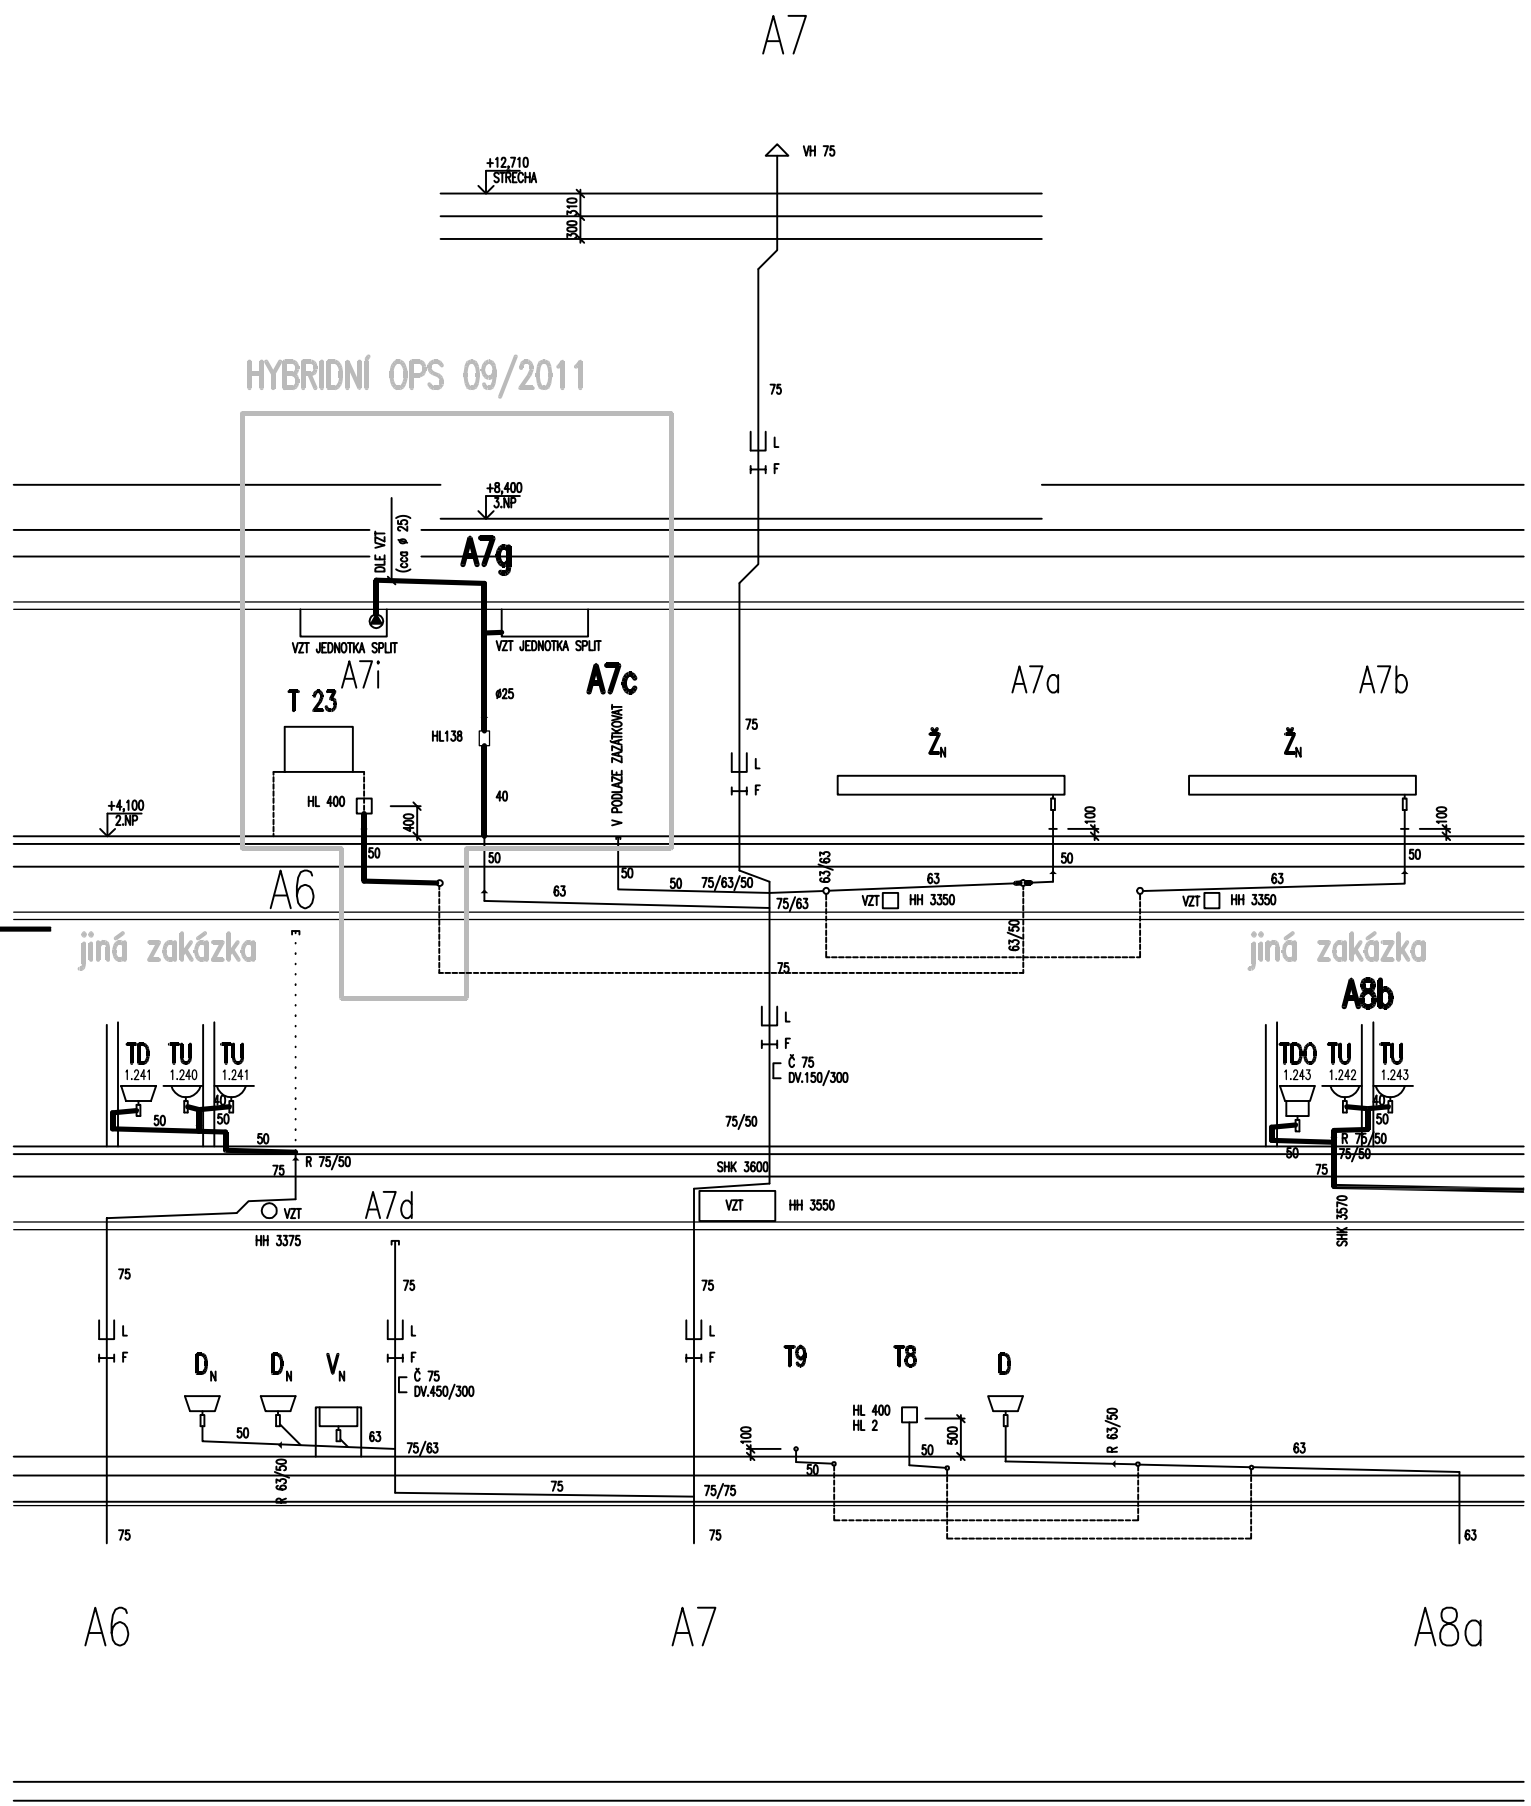

SCHEMA ZOBRAZENÍ

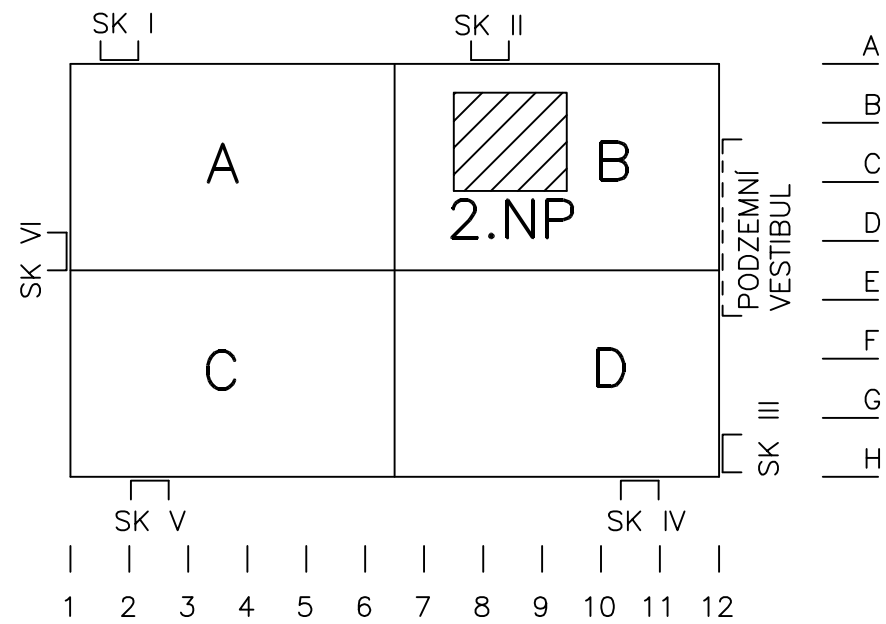

1.NP = ±0,000

±0,000 = 237,200 m n.m.

TENTO VÝKRES DOPLŇUJE VÝKRES Č. 898-51467-105/180

ZMĚNA		DATUM		PROVEDL		PODPIS	

IDOP Olomouc, akciová společnost
Řepčínská 234/82, 779 00 Olomouc
Zapsána u KS Ostrava, odd. B, vložka 141

VYPRACOVAL	ING. L. JANEČKOVÁ		VEP	ING. E. HUČÍN
ODP. PROJEKTANT	ING. L. JANEČKOVÁ		HIP	ING. M. HERNÍK
KONTROLOVAL	BC. M. GABRLÍKOVÁ			
MÍSTO	OLOMOUC			
INVESTOR	FN OLOMOUC			

STAVBA STAVEBNÍ ÚPRAVY-HYBRIDNÍ OPERAČNÍ SÁL

SO-PS SO-01 HYBRIDNÍ OPERAČNÍ SÁL
TECHNIKA PROSTŘEDÍ STAVEB
ZAŘÍZENÍ ZDRAVOTNĚ TECHNICKÝCH INSTALACÍ

DATUM	15.8.2012
STUPEŇ	DSPS
POČET A4	2
MĚŘÍTKO	1:100
ZAK. ČÍSLO	435-55623

VÝKRES

SCHEMA KANALIZACE A7

ARCH. ČÍSLO 435-55623-1145/08