



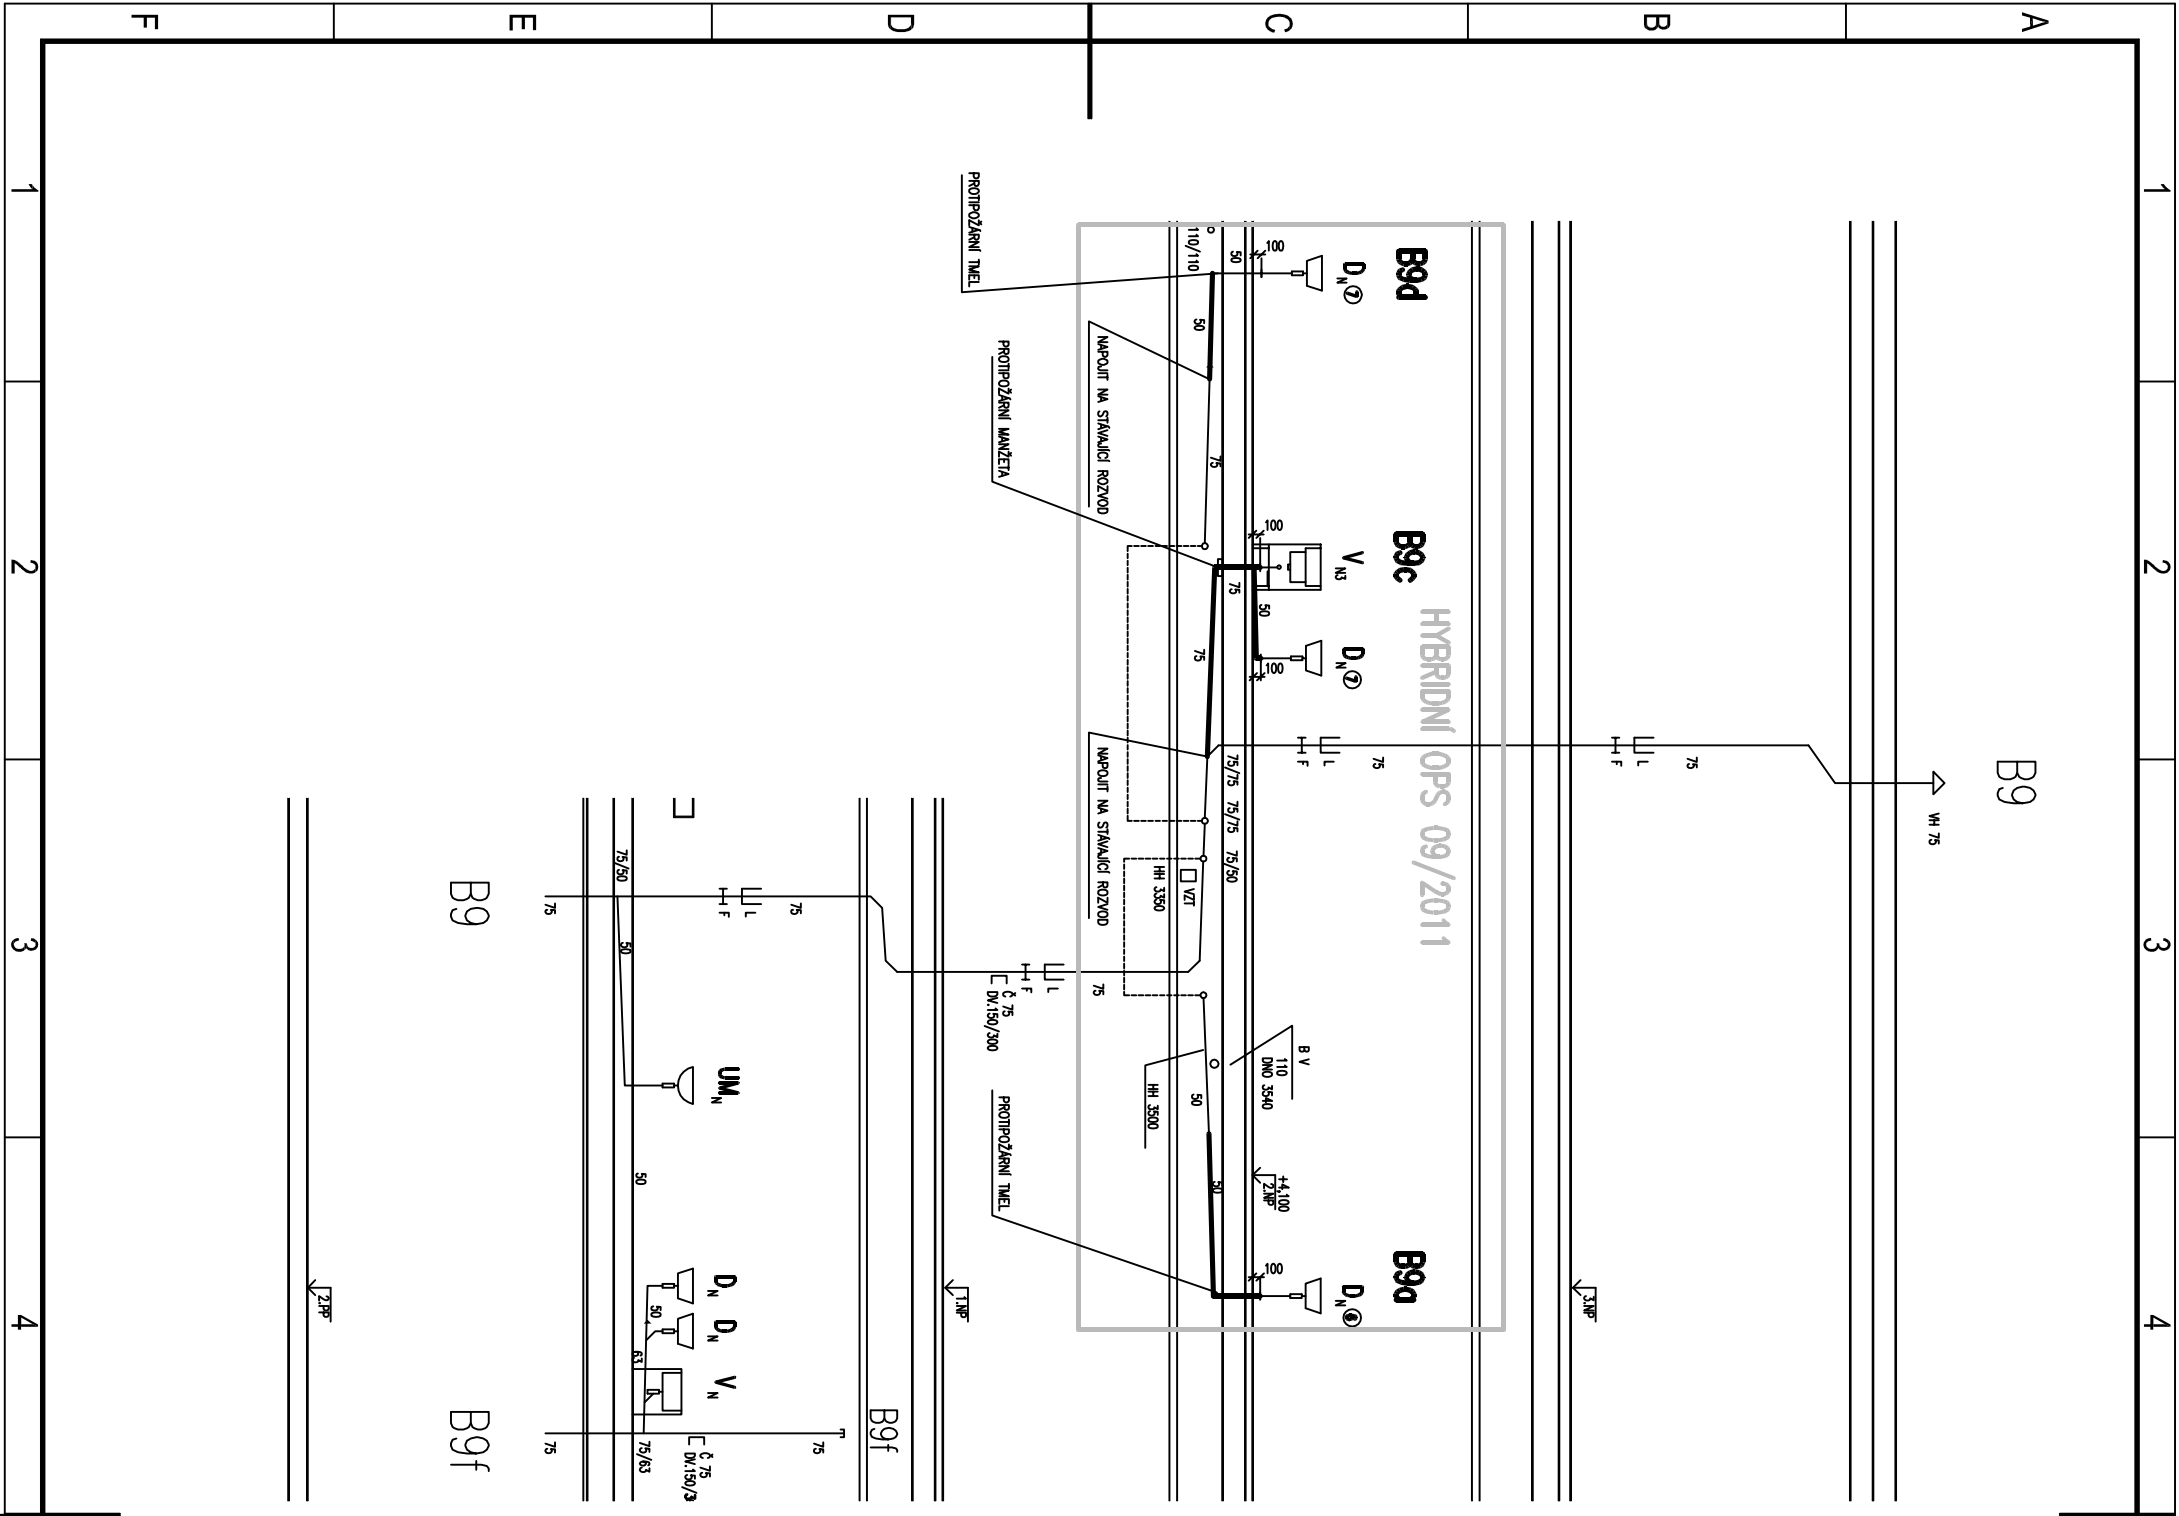

SCHEMA ZOBRAZENÍ

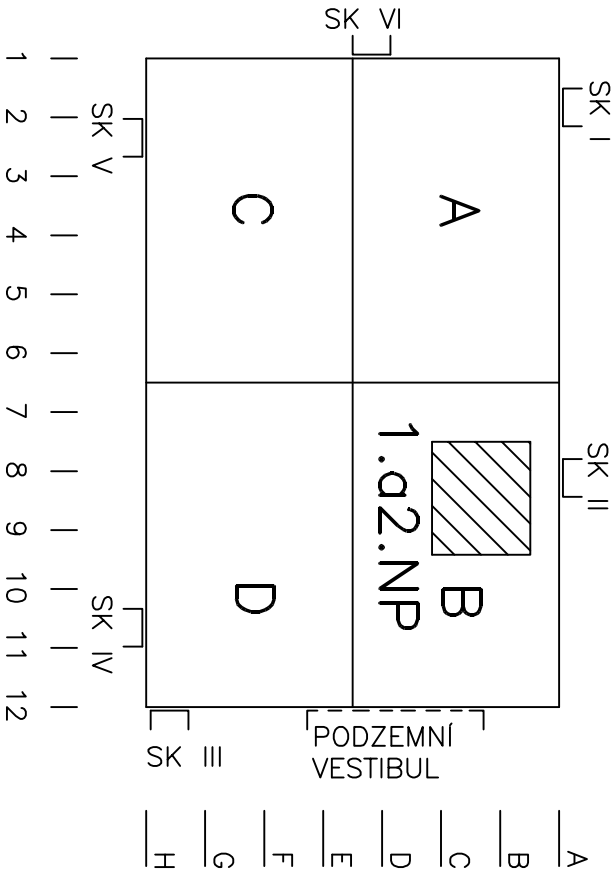

1.NP = ±0,000
±0,000 = 237,200 m n.m.

TENTO VÝKRES DOPLŇUJE VÝKRES Č. 898–51467–105/181

ZMĚNA	
-------	--	--	