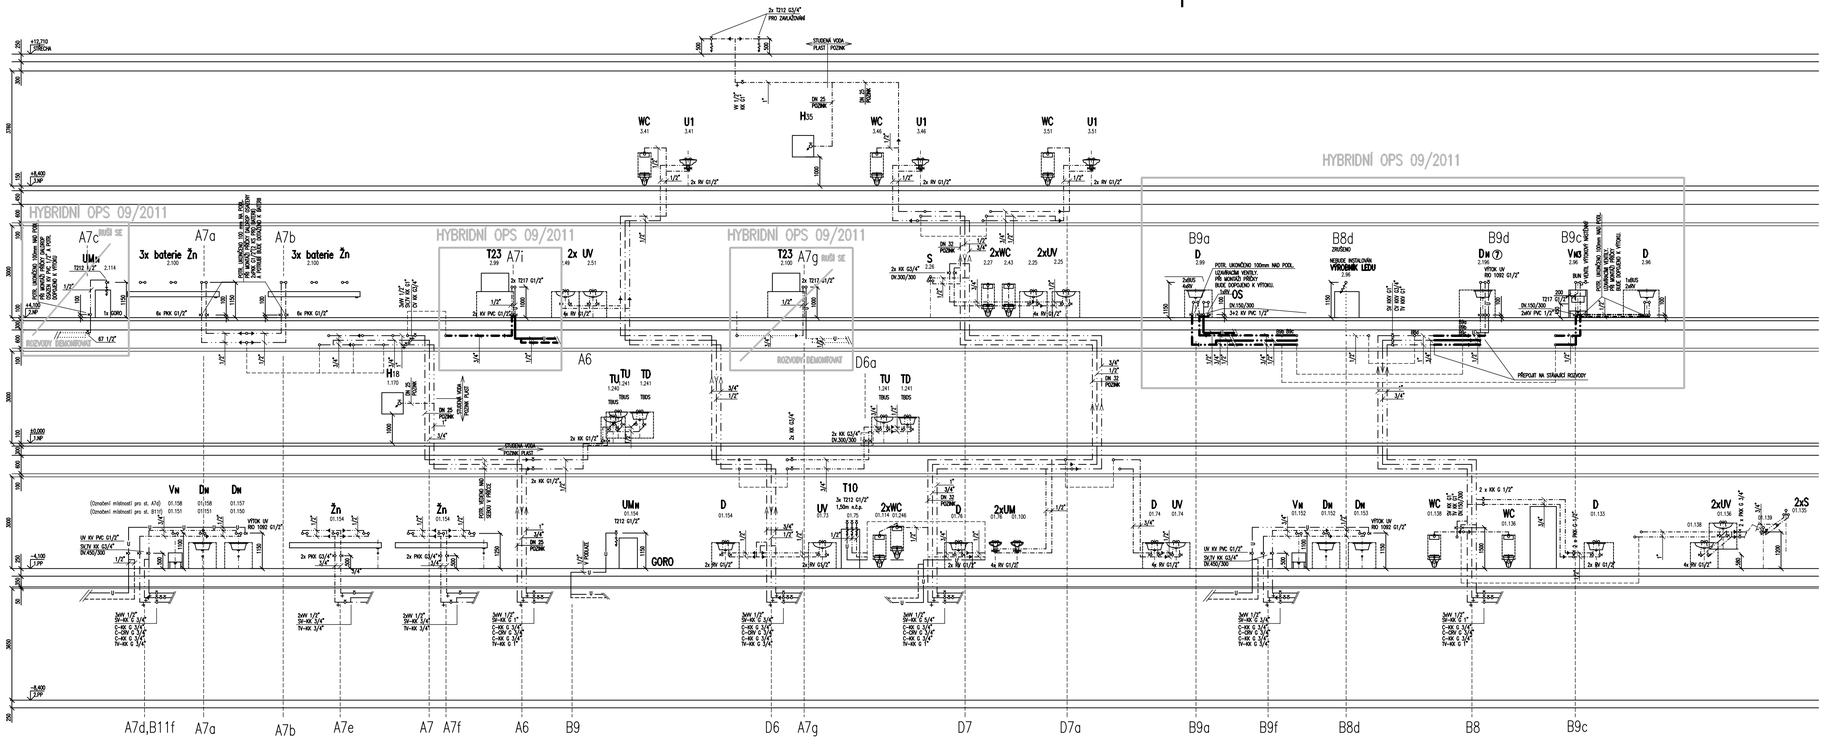

SCHEMA ZOBRAZENÍ

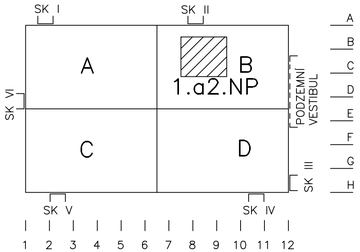

1.NP = ±0,000
±0,000 = 237,200 m n.m.

TENTO VÝKRES DOPLŇUJE VÝKRES Č. 898–51467–105/184

ZMĚNA	DATUM	PROVEDL	DOPS

IDOP Olomouc, akciová společnost
Řepčínská 234/82, 779 00 Olomouc
Zapsána u KS Ostrava, odd. B, vložka 141

VYPRACOVAL	ING. L. JANEČKOVÁ	VEP	ING. E. HUČÍN
ODP. PROJEKTANT	ING. L. JANEČKOVÁ	HIP	ING. M. HERNÍK
KONTROLOVAL	BC. M. GABRLÍKOVÁ		
MÍSTO	OLOMOUC		
INVESTOR	FN OLOMOUC		

STAVBA: STAVEBNÍ ÚPRAVY-HYBRIDNÍ OPERAČNÍ SÁL

SO-PS: SO-01 HYBRIDNÍ OPERAČNÍ SÁL
TECHNIKA PROSTŘEDÍ STAVEB
ZAŘÍZENÍ ZDRAVOTNĚ TECHNICKÝCH INSTALACÍ

DATUM	15.8.2012
STUPEŇ	DSPS
POČET A4	4
MĚŘÍTKO	1:100
ZAK. ČÍSLO	435-55623

VÝKRES

SCHEMA VODOVODU A7, B9

ARCH. ČÍSLO: 435-55623-1145/10