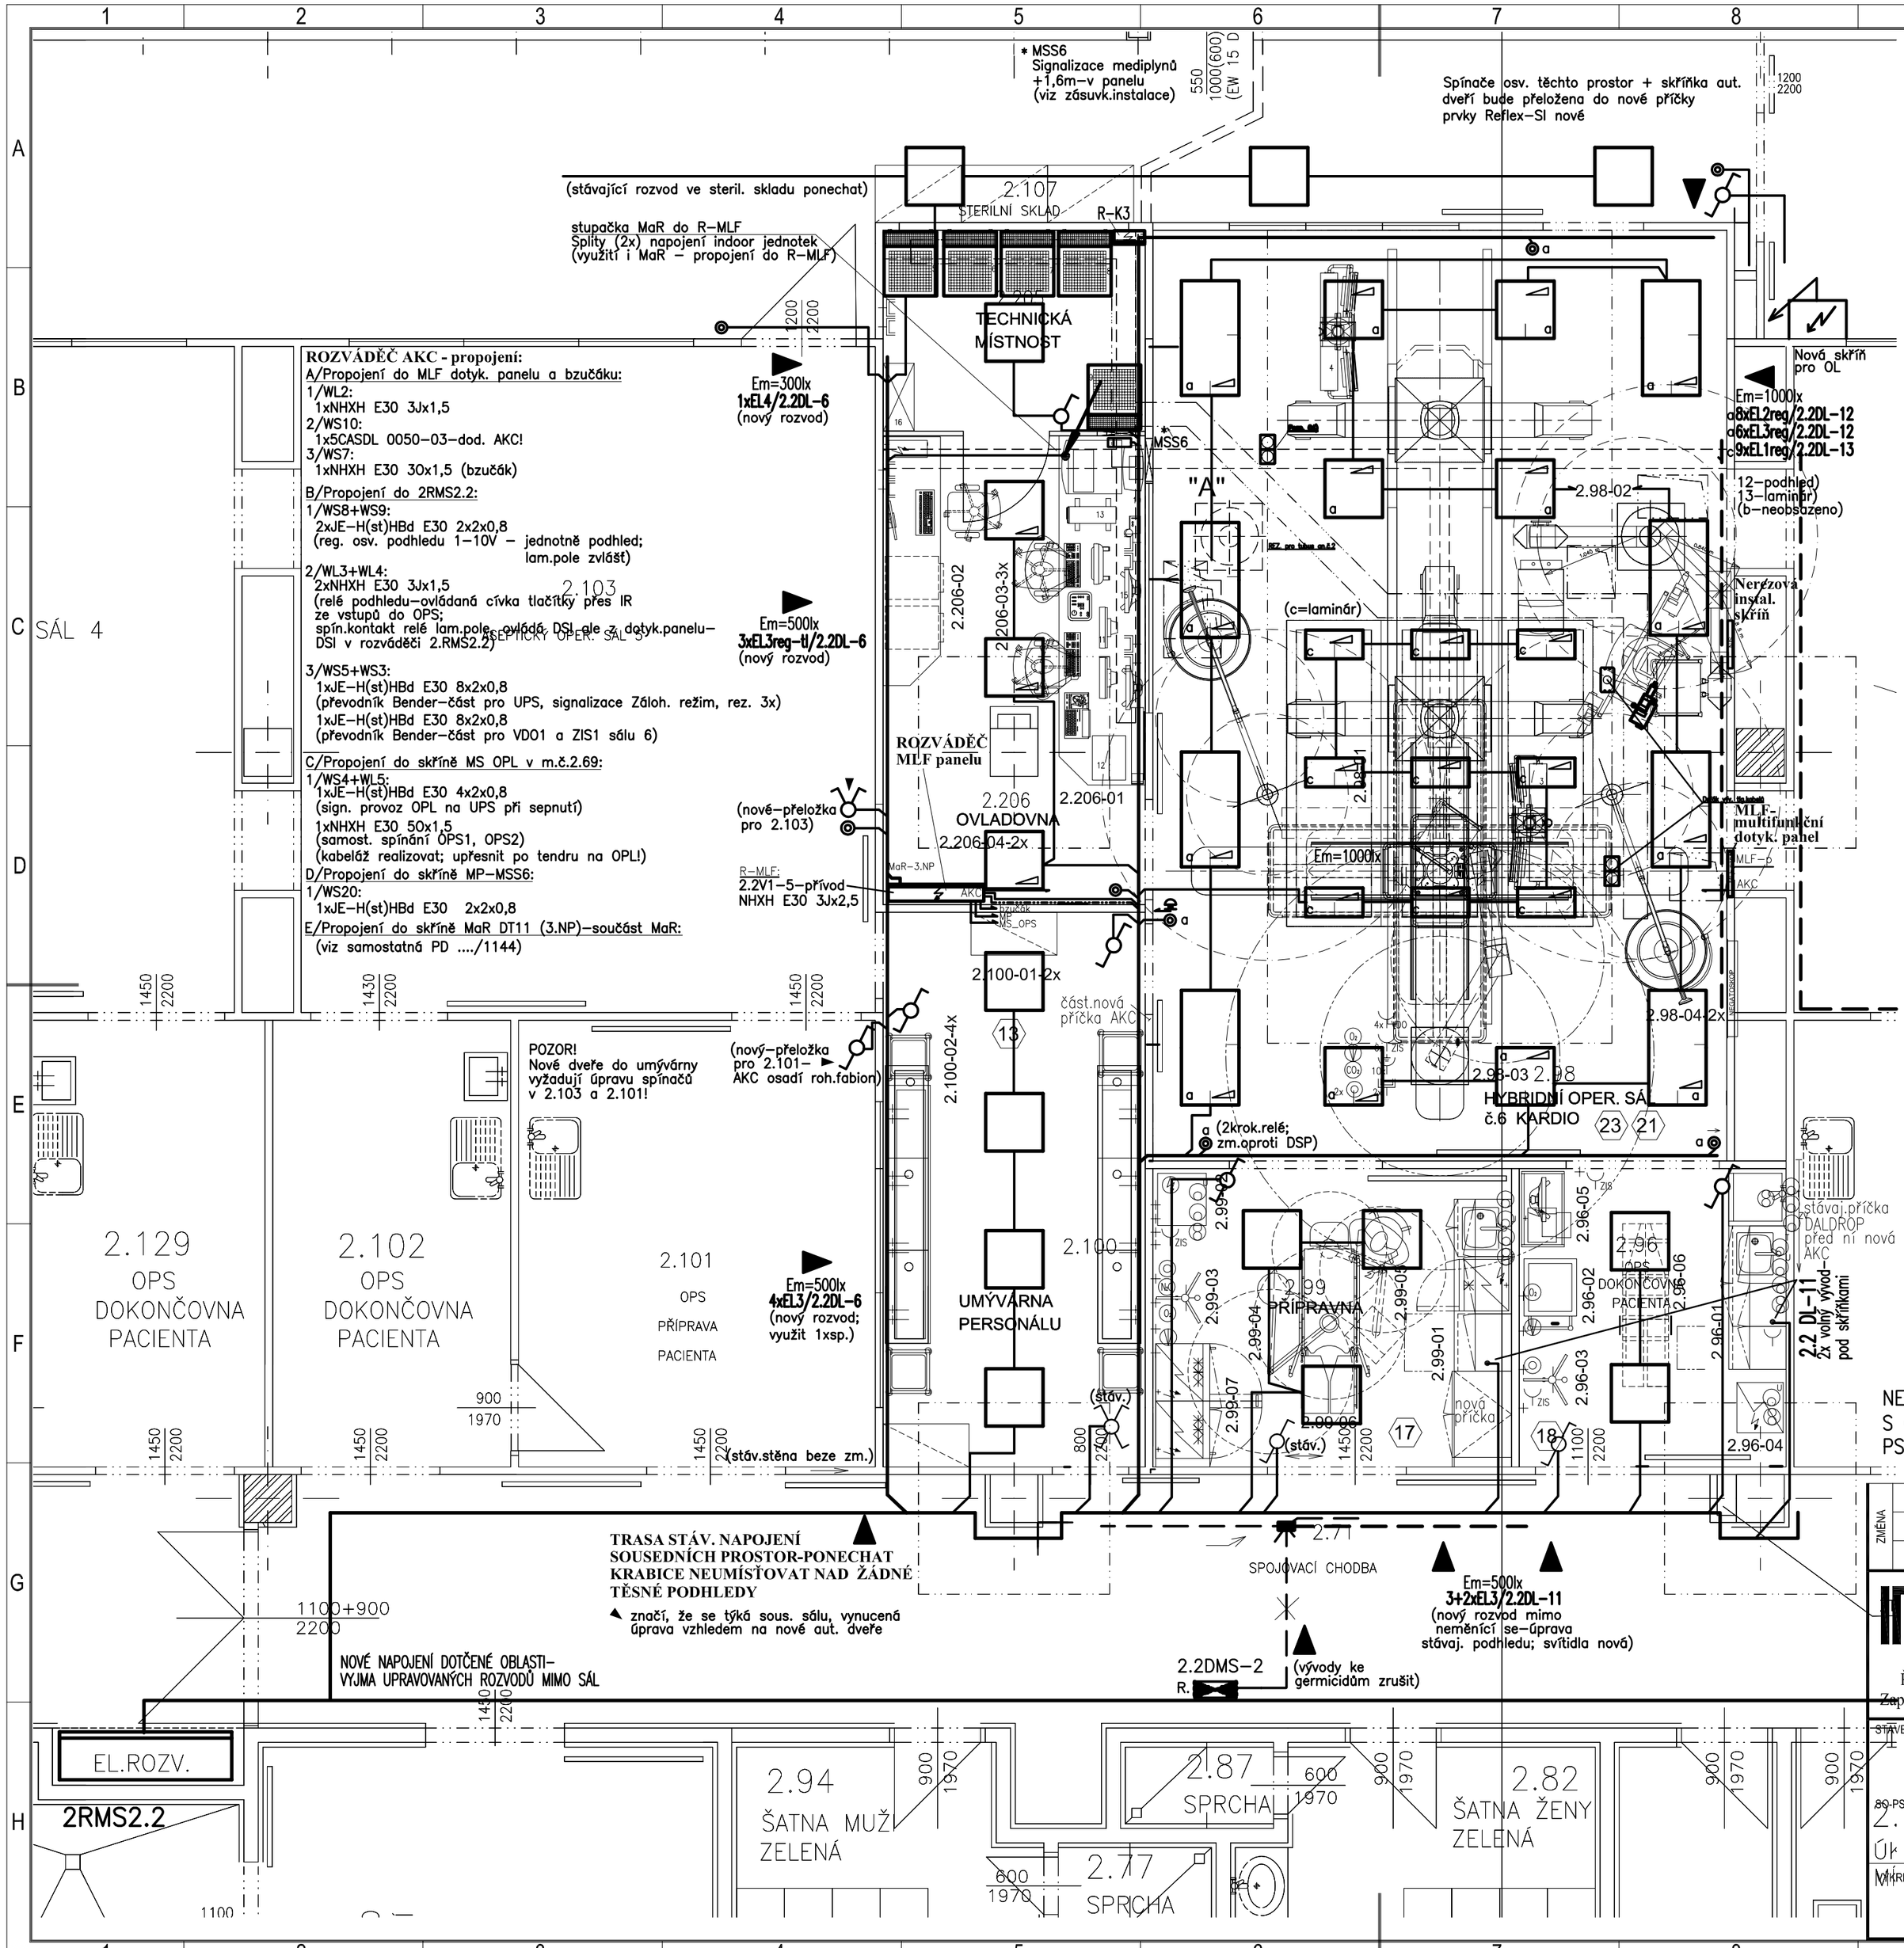

OZNAČENÍ	POPIS – SPÍNACÍ PRVKY
	SPÍNAČ řaz.1; REFLEX–SI
	SPÍNAČ řaz.5; REFLEX SI
	SPÍNAČ řaz.6; REFLEX SI
	TLAČ. OVLADAČ řaz.1/0, BÍLÁ, REFLEX SI
	KRABICE V PŘIČKÁCH DODÁVKA ELEKTRO, TRUBKY SOUČÁST PŘÍČEK

OZNAČENÍ	POPIS – SVÍTIDLA – DODÁVKA ČISTÝCH PROSTOR
EL1	SVÍTIDLO ZÁŘIVKOVÉ 2x24W, M625, PLEXI KRYT IP54 (v lam. poli)
EL2	SVÍTIDLO ZÁŘIVKOVÉ 4x54W, M625, OPTIKA + SKLO, IP54
EL3	SVÍTIDLO ZÁŘIVKOVÉ 4x24W, M625, OPTIKA + SKLO, IP54
EL4	SVÍTIDLO ZÁŘIVKOVÉ 4x24W, M625, OPTIKA + SKLO, IP54
	TAKTO OZNAČENÁ SVÍTIDLA JSOU REGULOVATELNÁ

Pozn.: PROFESE ELEKTRO POUZE ZABEZPEČUJE NAPOJENÍ KABELÁŽE, SIGNÁL INFORMACE O STMÍVÁNÍ.
DÁLE REVIZI NAPOJENÍ
MECH. MONTÁŽ SVÍTIDEL JE SOUČÁSTÍ DODÁVKY ČISTÝCH PROSTOR (AKC KONSTRUKCE).
OPROTI PŘEDCHOZÍMU ŘEŠENÍ BUDE PODHLED SÁLU OVLÁDÁN JAKO JEDEN CELEK (TLAČÍTKY OD VSTUPŮ);
OSVĚTLENÍ LAMINÁRNÍHO POLE BUDE OVLÁDÁNO PŘÍMO Z DOTYKOVÉHO PANELU MLF SESTAVY.
PROPOJENÍ MLF SYSTÉMU JE ZŘEJMÉ ZA ZÁKLADNÍ DOKUMENTACE MLF PANELU (PODKLAD AKC KONSTRUKCE);
UVEDENÝ PODKLAD KORESPONDUJE S ÚPRAVAMI V DOTČENÉM ROZVÁDĚČI 2RMS2.2 (I V OSTATNÍCH ČÁSTECH).
OPERAČNÍ SVÍTIDLA:
Přeložka ovládacích skříní pro sousední tři sály 5, 7 a 8 (COS5, KDCH1 a KDCH2)
Pro dotčený sál 6 (COS6) se uvažují nová LED svítidla – zapojení TP vybraného dodavatele
Toto může mít vliv na propojení s AKC rozváděčem MLF systému a napojovací kabeláží do svítidel z nové řídící skříně.

ÚDAJE O INSTALOVANÝCH VÝKONECH VŠECH PŘIPOJOVANÝCH ZAŘÍZENÍ – viz TZ

ROZVODNÁ SOUSTAVA : MDO – 3NPE,~50Hz,400V,TN–S
DO – 3NPE,~50Hz,400V,TN–S
ZIS – 2PE,~50Hz,230V,IT
VDO – 2PE,~50Hz,230V,IT

OCHRANA PŘED ÚRAZEM ELEKTRICKÝM PROUDEM:

DLE ČSN 33 2000–4–41 ZÁKLADNÍ : AUTOMATICKÝM ODPOJENÍM OD ZDROJE
ZVÝŠENÁ : POSPOJOVÁNÍM, PROUDOVÝM CHRÁNIČEM

NEDÍLNOU SOUČÁSTÍ TÉTO VÝKRESOVÉ DOKUMENTACE JE I TECHNICKÁ ZPRÁVA;
S OHLEDEM NA POŽADAVEK MAX. VYUŽITÍ STÁVAJÍCÍCH ROZVODŮ, JE NUTNÁ SPOLUÚČAST PSV ELEKTRO PŘI BOURACÍCH PRACÍCH.

ZMĚNA	DATUM	PROVEDL	PODPIS

IDOP Olomouc, akciová společnost
Řepčínská 234/82, 779 00 Olomouc
Zapsána u KS Ostrava, odd. B, vložka 141

VYPRACOVAL	ING.UČÍK	VEP	ING.HUČÍN
ODP. PROJEKTANT	ING.UČÍK	HIP	ING.HERNÍK
KONTROLOVAL	ING.HANÁK		
MÍSTO	OLOMOUC		
INVESTOR	FN OLOMOUC		
STAVBA	STAVEBNÍ ÚPRAVY - HYBRIDNÍ OPERAČNÍ SÁL	DATUM	15. 8. 2012
	F. DOKUMENTACE OBJEKTŮ	STUPEŇ	DSPS
SO-PS	SO 01 HYBRIDNÍ OPERAČNÍ SÁL	POČET A4	6
Z.	TECHNICKA PROSTŘEDÍ STAVEB	MĚŘÍTKO	1:50
Úk	ZAŘÍZENÍ SILNOPROUDÁ A BLESKOSVODY	ZAK. ČÍSLO	435-55623
VÝKRES	HYBRIDNÍ OPS - OSVĚTLENÍ, ROZVÁDĚC AKC	ARCH. ČÍSLO	435-55623-1147/04