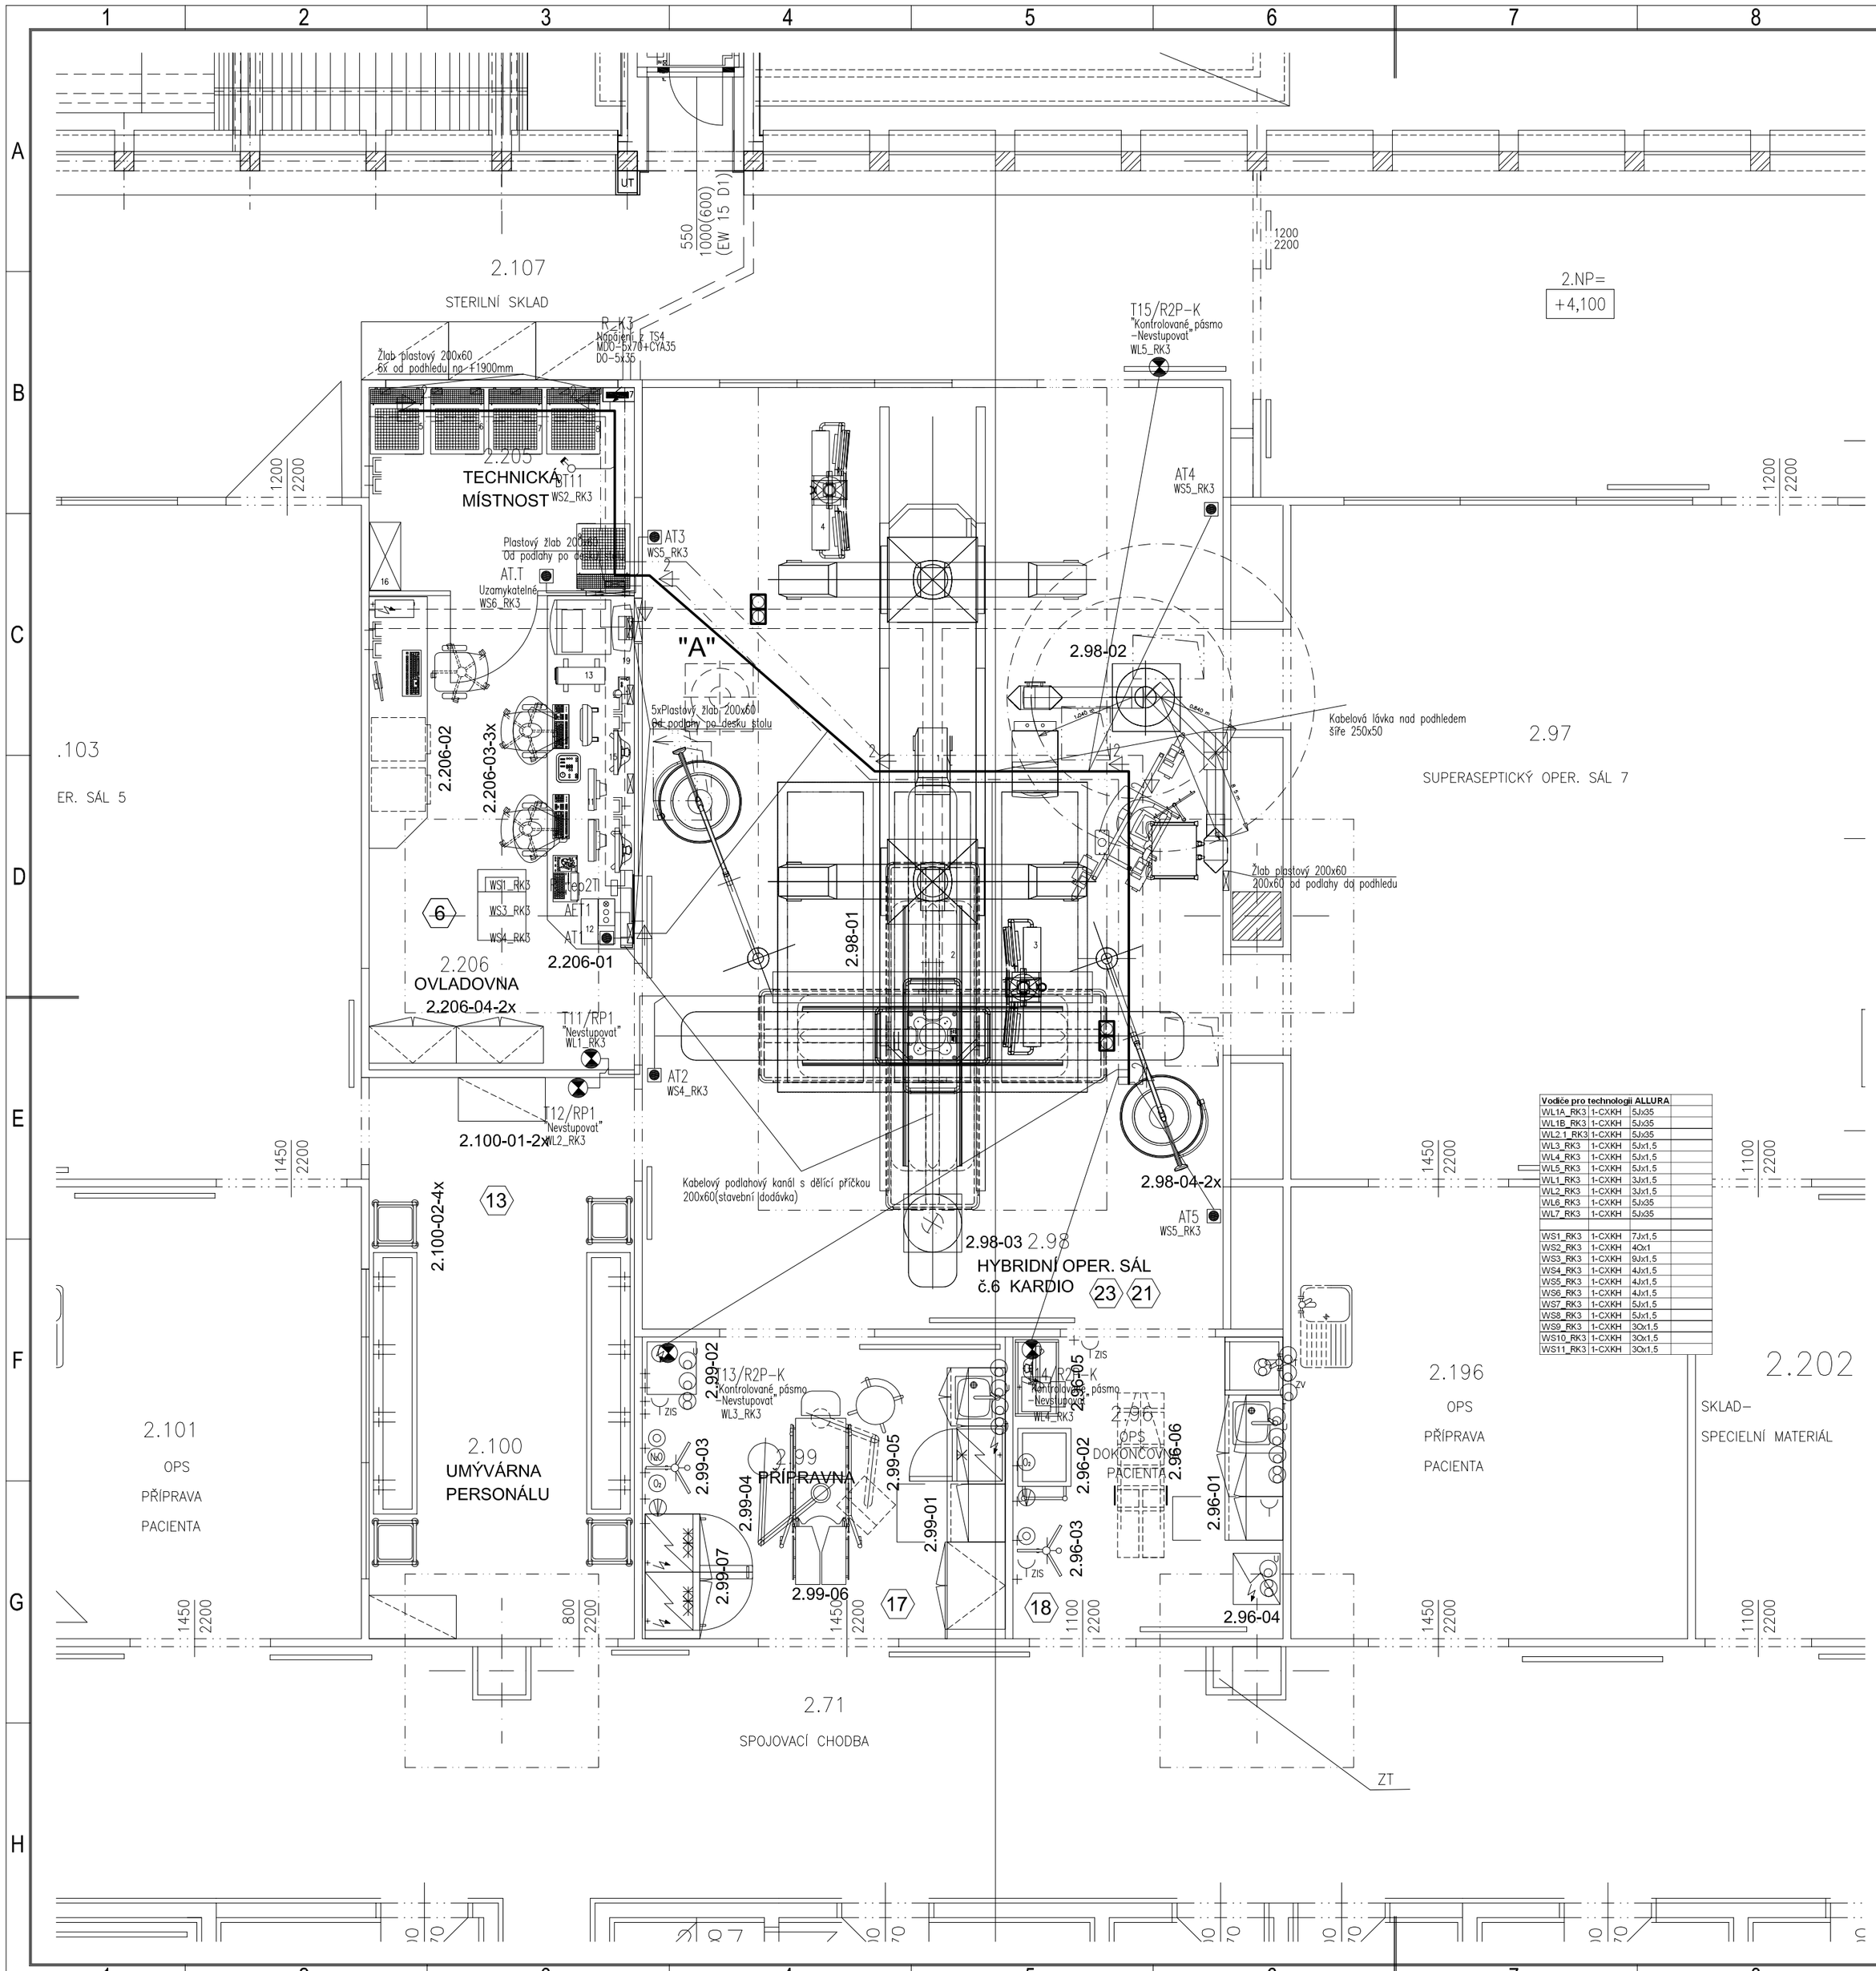

Vodiče pro technologii ALLURA		
WL1A_RK3	1-CXKH	5Jx35
WL1B_RK3	1-CXKH	5Jx35
WL2.1_RK3	1-CXKH	5Jx35
WL3_RK3	1-CXKH	5Jx1.5
WL4_RK3	1-CXKH	5Jx1.5
WL5_RK3	1-CXKH	5Jx1.5
WL1_RK3	1-CXKH	3Jx1.5
WL2_RK3	1-CXKH	3Jx1.5
WL6_RK3	1-CXKH	5Jx35
WL7_RK3	1-CXKH	5Jx35
WS1_RK3	1-CXKH	7Jx1.5
WS2_RK3	1-CXKH	4Dx1
WS3_RK3	1-CXKH	9Jx1.5
WS4_RK3	1-CXKH	4Jx1.5
WS5_RK3	1-CXKH	4Jx1.5
WS6_RK3	1-CXKH	4Jx1.5
WS7_RK3	1-CXKH	5Jx1.5
WS8_RK3	1-CXKH	5Jx1.5
WS9_RK3	1-CXKH	3Dx1.5
WS10_RK3	1-CXKH	3Dx1.5
WS11_RK3	1-CXKH	3Dx1.5

1 V požadavku dodavatele tlg allura,byl požadován parapetní žlab. 170x70
Při aktualizaci stavby,dodavatel příček připravil rozvody v příčkách!

2 Žlab kovový 250x50(Mars)–hlavní trasa tlg rozvodů

Svislý kabelový nástěnný žlab 200x60 od kabelového vývodu v podlaze
až po desku stolu

Svislý kabelový nástěnný žlab 200x60 od kabelového vývodu nad podhledem
od kabelové lávky až do výšky 1900mm nad podlahou

Teplotní čidlo,součást dodávky ALLURA

ANT Napojení antistatické podlahy,KO 68,+0,1m od podlahy

R–K3,nástěnný rozvaděč ,přívody vývody horem,střed rozvaděče 1,5m
nad podlahou.Síťové přívody vézt nad podhled,v samostatném žlabu,rozvaděč je
dodávkou tlg ALLURA!

Výstražná světla–jednookruhová–nevstupovat–T11,T12

Výstražná světla–dvojokruhová–nevstupovat/RTG–T13,T14,15

POZNÁMKA :

1. Rozvody vedeny min 200mm nad podhledem!
2. Budou použity bezhalogenové přístrojové a rozbočné krabice.
3. V místnostech s kovovými podhledy umísťovat odbočné krabice mimo tyto podhledy.
4. Pokud není uvedeno jinak, jsou zásuvky umístěny ve výšce 1,1m (střed) nad podlahou, v soc. zař. zásuvky umístěny 1,2m (s.h.) (umývací prostor).
5. Stropní závěsy, rampy nesmyčkovat.
6. Instalační trubky pro přístroje v kovových příčkách zajišťuje dodavatel příček. Rovněž výztuhy pro rozvaděče,otvory pro zabudování přístrojů zajišťuje dodavatel příček.Součástí dodávky elektro jsou instalační krabice(do SDK,68mm)
7. Rozvody jsou vedeny v trase žlabu a odbočují ze žlabu v plastových trubkách nad podhledem a vstupují do stěn místností do připravených trubek a krabic! Výšky výstupů kabelů a místa byla zadána dodavatelem vestavných příček!
8. Technologie Allura se stěhuje z objektu B.
9. Jako totál stopy jsou navrženy Stop tlačítka LEGRAND t.č.76602

ROZVODNÁ SOUSTAVA : MDO,DO – 3NPE~50Hz,400V,TN–S
ZIS, VDO – 2PE,~50Hz,230V,IT

OCHRANA PŘED ÚRAZEM EL. PROUDEM:
OCHRANA PŘED PORUCHOU DLE ČSN 33 2000–4–41ed2

AUTOMATICKÝM ODPOJENÍM OD ZDROJE
ZVÝŠENÁ : POSPOJOVÁNÍM,PROUD.CHRÁNIČEM

Požadavky dle ČSN 33 2140–P0,P1,P2,P4,P5,E1,A

ZMĚNA	DATUM	PROVEDL	PODPIS

IDOP Olomouc, akciová společnost
Řepčínská 234/82, 779 00 Olomouc
Zapsána u KS Ostrava, odd. B, vložka 141

VYPRACOVAL	ING. MACHÁČ JOSEF	VEP	ING. HUČÍN
ODP. PROJEKTANT	ING. ING.MACHÁČ JOSEF	HIP	ING. HERNÍK
KONTROLOVAL	ING. HANÁK MIROSLAV		
MÍSTO	OLOMOUC		
INVESTOR	FN OLOMOUC		

STAVBA STAVEBNÍ ÚPRAVY-HYBRIDNÍ OPERAČNÍ SÁL

F. DOKUMENTACE OBJEKTŮ

SO-PS SO 01 HYBRIDNÍ OPERAČNÍ SÁL
TECHNIKA PROSTŘEDÍ STAVEB
ZAŘÍZENÍ SILNOPROUDÁ A BLESKOSVODY

DATUM	15. 8. 2012
STUPEŇ	DSPS
POČET A4	6
MĚŘÍTKO	1 : 50
ZAK. ČÍSLO	435-55623

VÝKRES

Hybridní OPS-Elektroinstalace Allura

ARCH. ČÍSLO 435-55623-1147/06