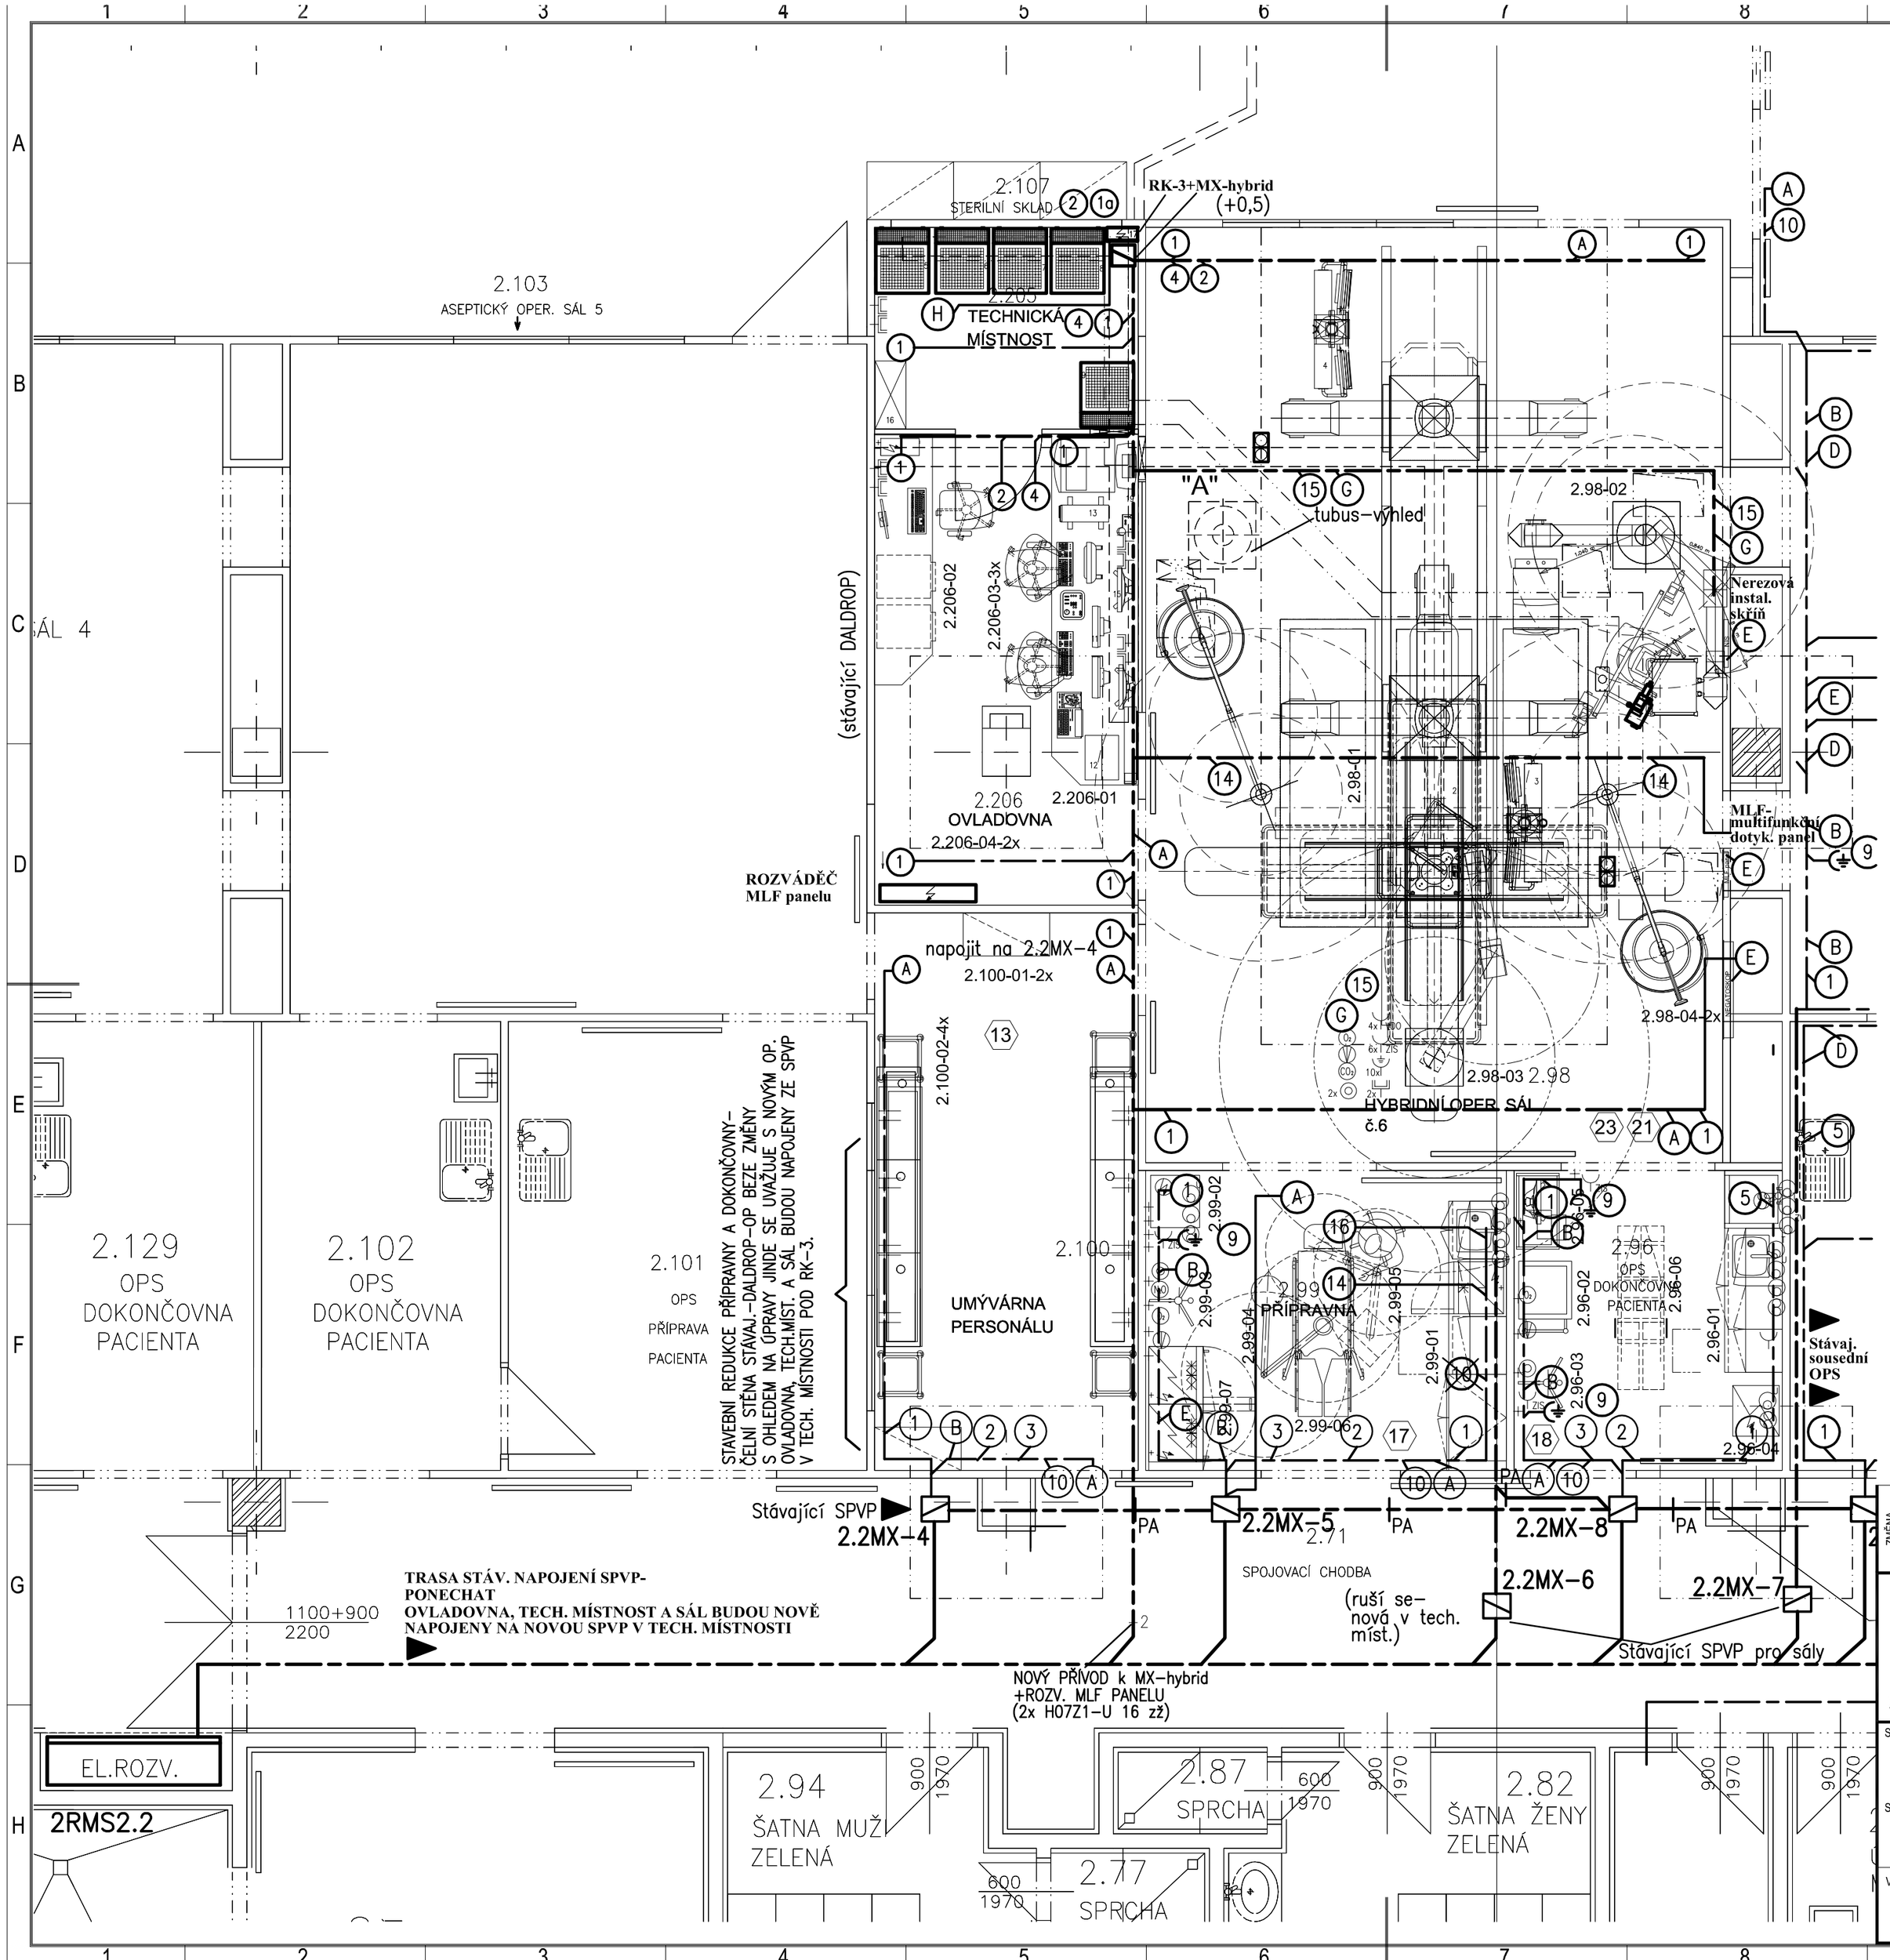

DIMENZOVÁNÍ VODIČŮ OCHR.POSPOJOVÁNÍ A OCHR.UZEMNĚNÍ NAPOJENÝCH ZE SKŘÍNĚK PRO VYROVNÁNÍ POTENCIÁLŮ JELIKOŽ SE JEDNÁ O ČISTÉ PODHLEDY Z KOV. MATERIÁLU JE POSPOJOVÁNÍ OMEZENO TOUTO SKUTEČNOSTÍ

PA– ANTISTATICKÁ PODLAHA – CY 4mm2
KONSTRUKCE PODHLEDU DALDROP–částečně stávající uprav. (UMÝVÁRNA, PŘÍPRAVNA a DOKONČOVNA) CY 6mm2
OSTATNÍ PROSTORY DLE VÝBĚR. ŘÍZENÍ
DŘEZY(MIMO VOD. PROPOJENÉ) CY 6mm2
POTRUBÍ VZDUCHOTECHNIKY – CY 6mm2
ZÁSUVKA OP BUSCH – JAGER CY 6mm2
TUBUS – SÁLY – CY 10mm2
OP. SVÍTIDLO – CY 10mm2 (nové 2 ks v 2.98, v 2.99 přeložené)
KABEL. KANÁL S VÍKEM – CY 6mm2

PE– ZÁSUVKY 2,5mm2
MLF PANEL (na sále) – CY 6mm2
ROZVÁDĚČ MLF PANELU (ovladovna) – CY 16mm2
(napojit z 2RMS2.2 jako SPVP)
EL.DVEŘE – CY 4mm2
TUBUS – SÁLY – CY 6mm2

POŽADAVEK P1 A P2 ČSN 33 21 40

P1– PROPOJENÍ SPVP Z ODP. ROZVÁDĚČŮ JE HVĚZDIC. STRUKTURY
P2– VZÁJEMNÉ PROPOJENÍ PŘÍPOJNIC PA a PE ve SPVP
Z DŮVODU VODIVÉHO PROPOJENÍ MEZI NIMI
SPVP– SKŘÍŇKA PRO VYROVNÁNÍ POTENCIÁLŮ (VYROVNÁVAČ POTENCIÁLU DVOJITÝ
JEDNODUCHÝ POUŽIT MIMO LÉKAŘKÉ MÍSTNOSTI PRO NAPOJENÍ PA VODIČE
K ANTISTATICKÉ PODLAZE A VELKÝM KOVOVÝM HMOTÁM

PA

1 – Antistatická podlaha
1a –Kabelový kanál s víkem
2 – Konstrukce podhledu Daldrop/nový (vč. kov. upev. prvků zde osazených)
3 – Vzduchotechnika
4 – Konstrukce příček
5 – Dřez linky
6 – Kovové okno skl. příčky
7 – Rampa
8 – Okna – nejsou–li plastová
9 – Zásuvka OP B.J.
10– Zárubeň dveří
11– Ustř. topení
12– Mediplyny
13– Rameno tubus
14– Operační svítidlo
15– Rameno anesteziolog, chirurg., 1xvýhled an.rameno č.2
16– Rameno monitorů
17– Rameno přístrojové
18– Vodovodní potrubí
19– Tlg. – přívody médií

PE

A – elektrické dveře
B – Zásuvky
C – Rampa
D – Germicid–vývody zrušit–nové nebudou osazeny – viz TZ
E – Ovládací skříň OS a MLF PANEL (NA SÁLE)
F – Rameno el. zařízení
G – Stativ (tubus) – anasteziologický 1x+1x výhled;1x chirurgický
H – Neživé části tlg.
(NAPOJENÍ RK3 + PHILIPS GENERÁTORU)

POZNÁMKA:

1. SKŘÍŇKY PRO VYROVNÁNÍ POTENCIÁLU MX BUDOU NAPOJENY HVĚZDICOVITĚ VODIČEM CY 16 Z PŘÍSLUŠNÉHO ROZVÁDĚČE RMS. PA SVORKOVNICE SKŘÍNĚK BUDOU MEZI SEBOU PROPOJENY VODIČEM CY16.
   SKŘÍŇKY BUDOU UMÍSTĚNY NAD PODHLEDEM, V MÍSTNOSTECH S PODHLEDY DALDROP POD OMÍTKOU.
2. VÝŠE UVEDENÉ OCHRANNÉ POSPOJOVÁNÍ PROVEĎTE VE VŠECH LÉKAŘSKÝCH MÍSTNOSTECH, DLE UVEDENÝCH VZORŮ, PROTOŽE BĚHEM REALIZACE MŮŽE DOJÍT KE ZMĚNĚ ZAŘIZOVACÍCH PŘEDMĚTŮ, JE NUTNÉ BRÁT PŘIPOJOVACÍ BODY JAKO MINIMUM "VZOROVÝ PŘÍKLAD".
3. PŘÍVODY OP I K VÝHLED. MÍSTU PRO OSAZENÍ ANASTZIOLOG. STATIVU č.2

MX–hybr. SKŘÍŇKA VYROVNÁNÍ POTENCIÁLU 2–PŘÍPOJNICE –2 ks (pod RK–3_TECH.MÍSTNOST) (NEREZ VIČKO)

9 ZÁSUVKA UZEMŇOVACÍ DVOJITÁ –2495–0–0059+RÁM BÍLÝ 1725–0–0928, ABB

ZMĚNA		DATUM		PROVEDL		PODPIS	

IDOP Olomouc, akciová společnost
Řepčínská 234/82, 779 00 Olomouc
Zapsána u KS Ostrava, odd. B, vložka 141

VYPRACOVAL	ING.UČÍK	VEP	ING.HUČÍN
ODP. PROJEKTANT	ING.UČÍK	HIP	ING.HERNÍK
KONTROLOVAL	ING.HANÁK		
MÍSTO	OLOMOUC		
INVESTOR	FN OLOMOUC		

STAVBA	HYBRIDNÍ OPERAČNÍ SÁL	DATUM	15. 8. 2012
	F. DOKUMENTACE OBJEKTŮ	STUPEŇ	DSPS
SO-PS	SO 01 HYBRIDNÍ OPERAČNÍ SÁL TECHNICKA PROSTŘEDÍ STAVEB ZAŘÍZENÍ SILNOPROUDÁ A BLESKOSVODY	POČET A4	6
		MĚŘÍTKO	1:50
		ZAK. ČÍSLO	898-55435
VÝKRES	HYBRIDNÍ OPS - OCHR. POSPOJOVÁNÍ	ARCH. ČÍSLO	898-55435-1147/07