


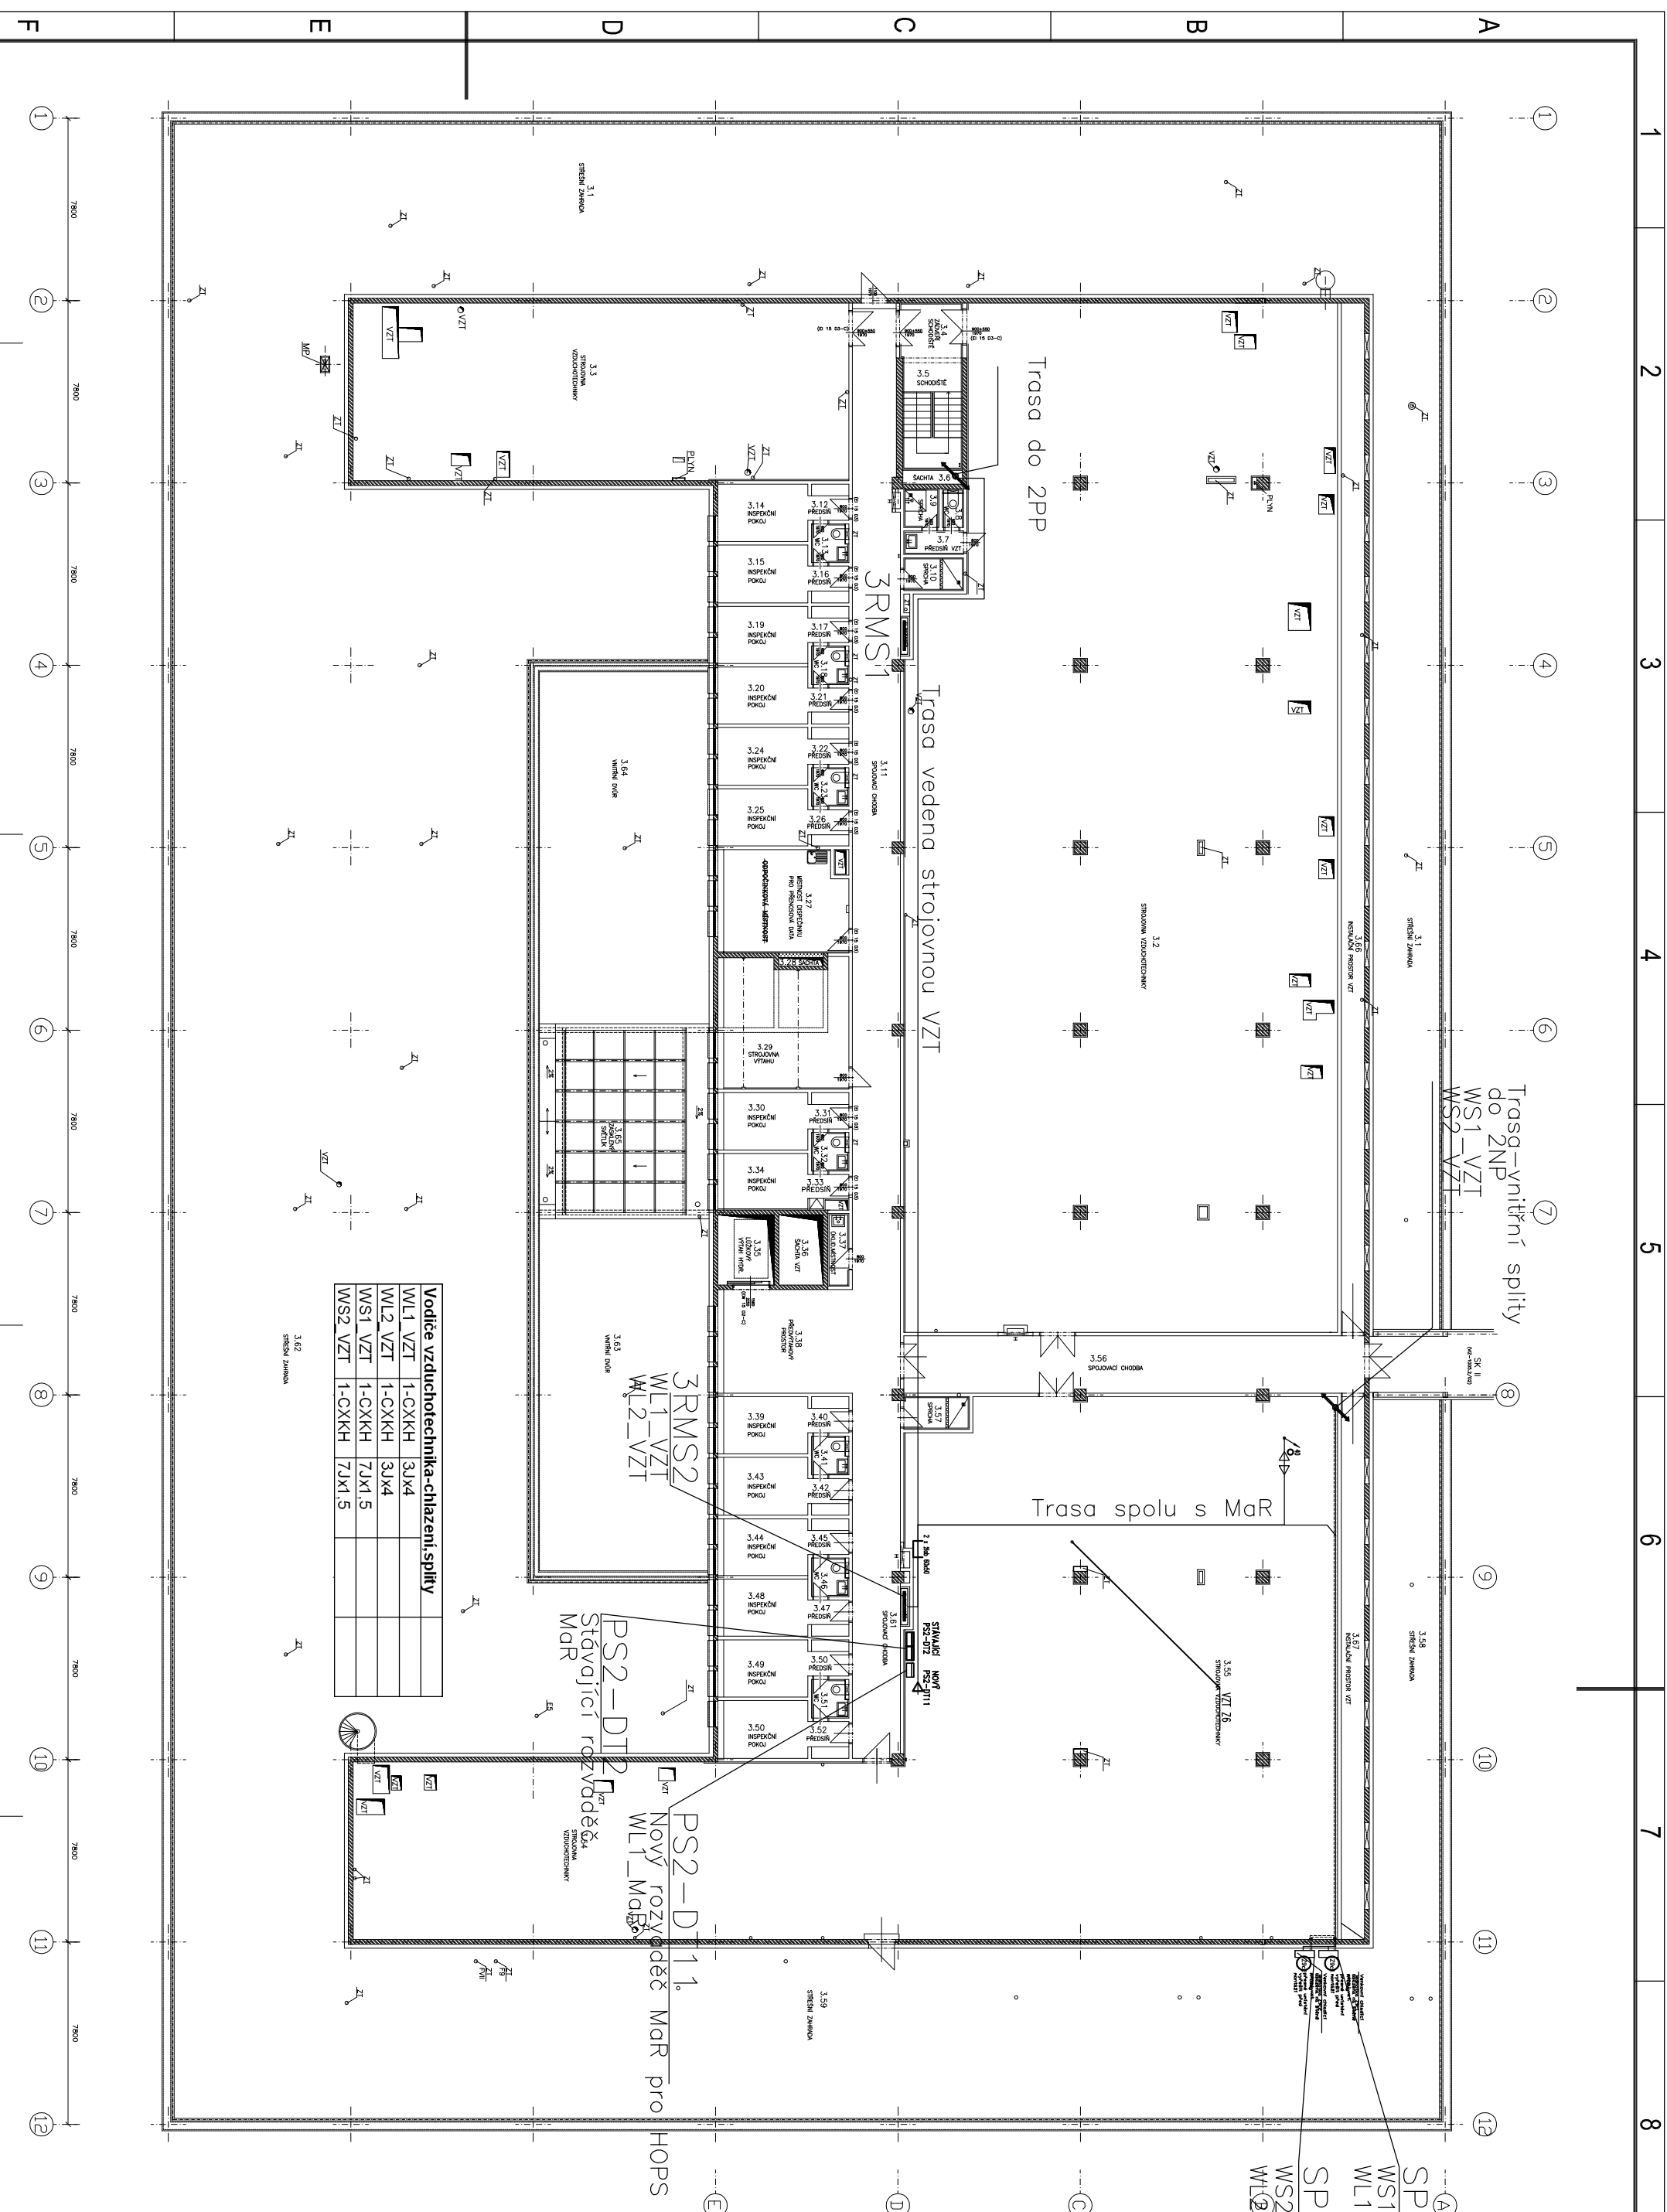

POZN.

1. Venkovní jednotky Z9c1 a Z9c2 jsou připojeny z 3RMS2. Každá jednotka má samostatný přívod, jistič a jističem 20A/C. V 3RMS2 se musí jistič dozorovat.
2. Propojení venkovních a vnitřních jednotek bude vedeno v trase trubek vedoucích chladivo mezi jednotkami.
3. Rozvaděč MaR PS2-DT11 bude připojen z PS2-DT2 (zkontrolovat aktuál. odběr)

ROZVODNÁ SOUSTAVA : MDO, DO – 3NPE ~ 50Hz, 400V, TN-S

OCHRANA PŘED ÚRAZEM EL. PROUDEM:
OCHRANA PŘED PORUCHOU DLE ČSN 33 2000-4-41 ed2

AUTOMATICKÝM ODPOJENÍM OD ZDROJE
ZVÝŠENÁ : POSPOJOVÁNÍM, PROUD. CHRÁŇIČEM

[illegible]