
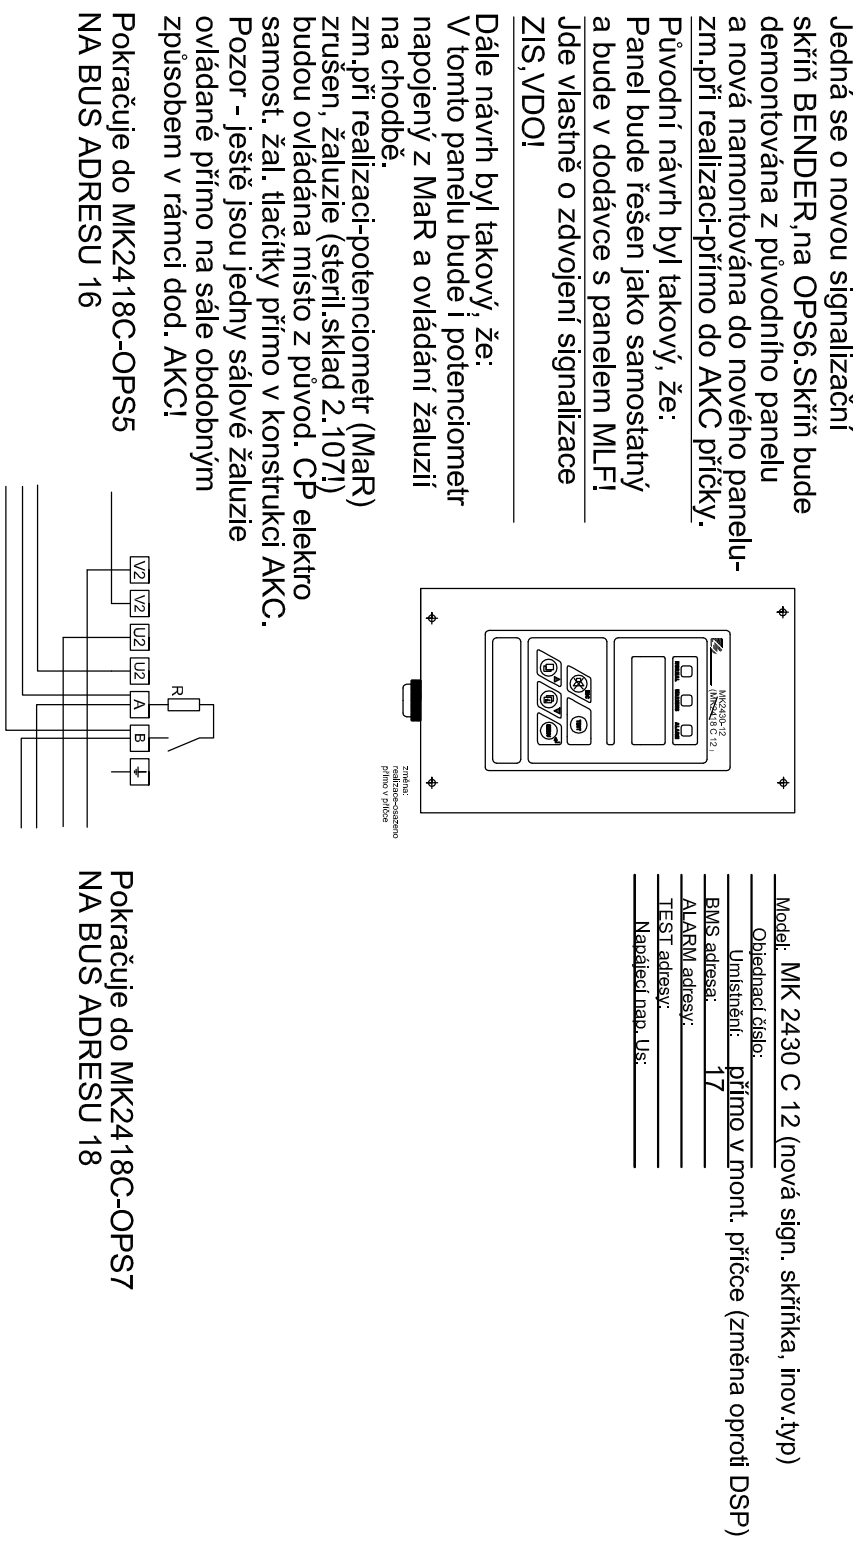


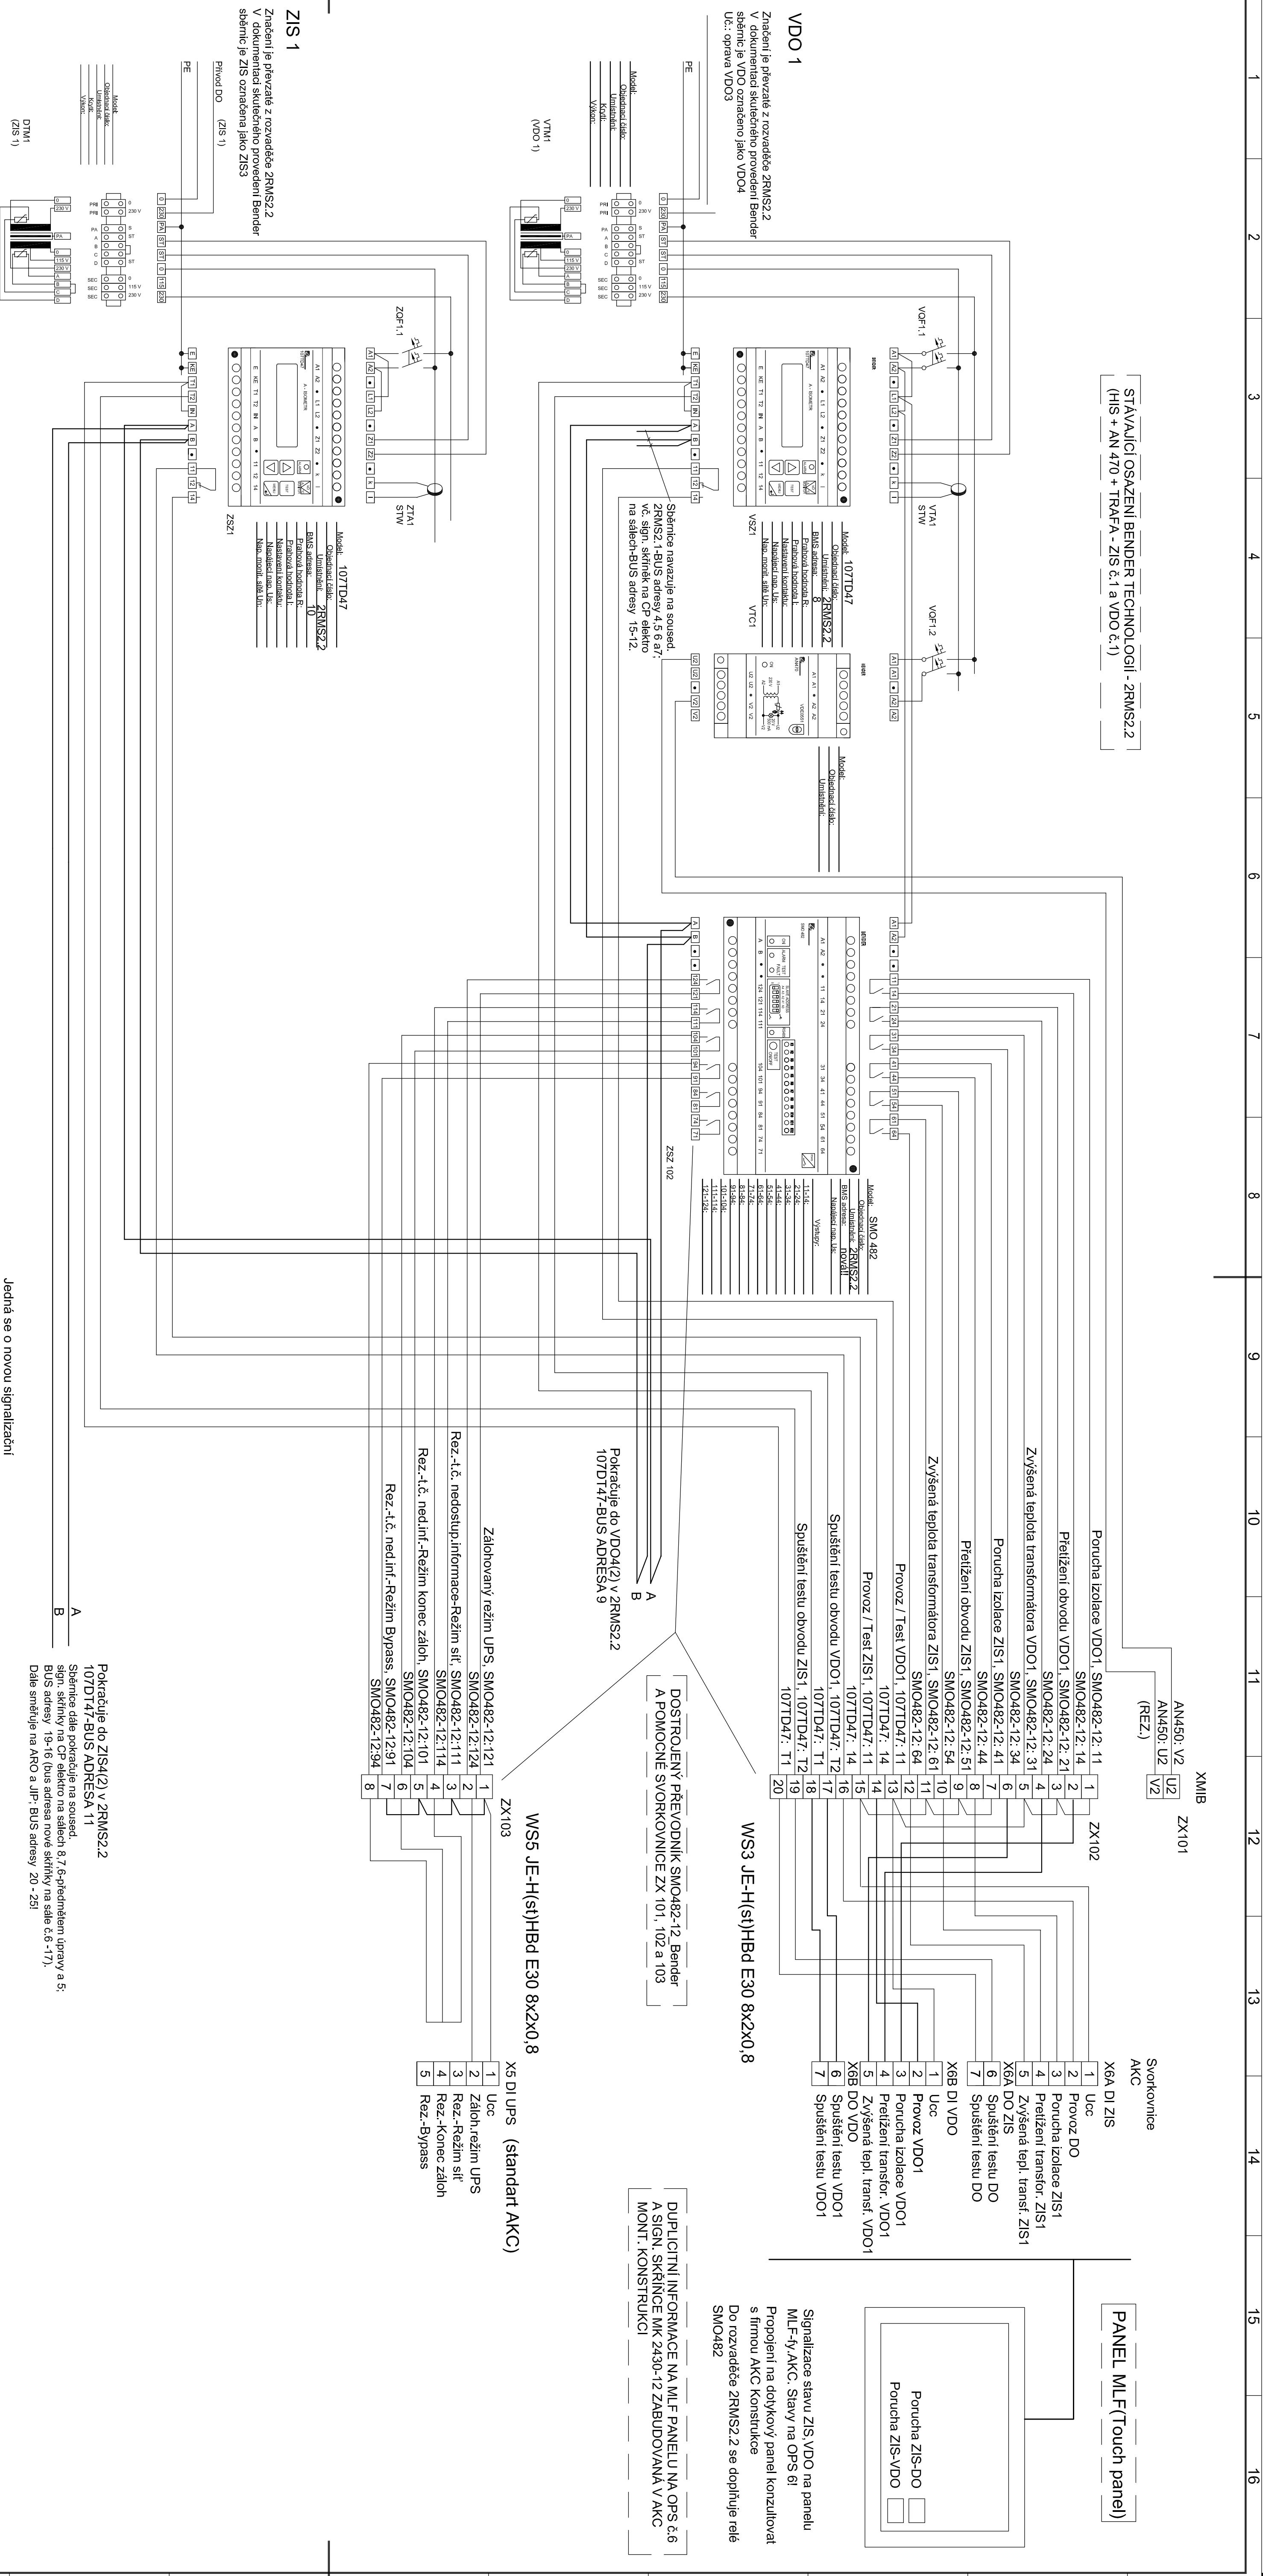

Panel AKC		GHV Trading, spol. s r.o. Kounicova 67/a 612 00 Brno, ČR	
Schema propojení systému MIEDICS a signalizačního panelu AKC 2 x 1077D47 (ZIS-VDO, ZIS-DO), 1 x panel AKC Počet listů:		Ing. Roman Směděl Tel.: +420 724 787 735, E-mail: roman.smedel@ghvtrading.cz Ing. Dušan Zolašek Tel.: +421 948 528 986, E-mail: dusan.zolasek@ghvtrading.sk	
Datum: 19.9.2010		Ing. Roman Směděl Ing. Dušan Zolašek Tel.: +421 948 528 986, E-mail: dusan.zolasek@ghvtrading.sk	
ZÁVĚTA		PROVEDL	
VÝKONOVÁ OPR. PROJEKTANT KONTROLNÍ		V. E. P. H. I. P.	
ING. LUDK ING. LUDK ING. JARÁK		ING. HUČIN ING. HERMIK	
MÍSTO OLOMOUC		H. I. P.	
Zapůjčka 141 Převodce FN OLOMOUC		ING. HERMIK	
STAVĚNÍ ÚPRAVY - HYBRIDNÍ OPERAČNÍ SÁL		PODPIS	
Datum 15. 8. 2012		PODPIS	
F. DOKUMENTACE OBJEKTU SO 01 HYBRIDNÍ OPERAČNÍ SÁL TECHNICKÁ PŘÍSTŘEDÍ STAVĚB ZÁŘADĚNÍ SILNOPROUDU A BLESKOSVODY		STŘEPA POČET M 0 MĚŘENO ne ZK. ČÍSLO 435-56623	
Hlídaní instalačního stavu-BENDER, ML F panel		ARCH. ČÍSLO	
435-56623-1147/10			