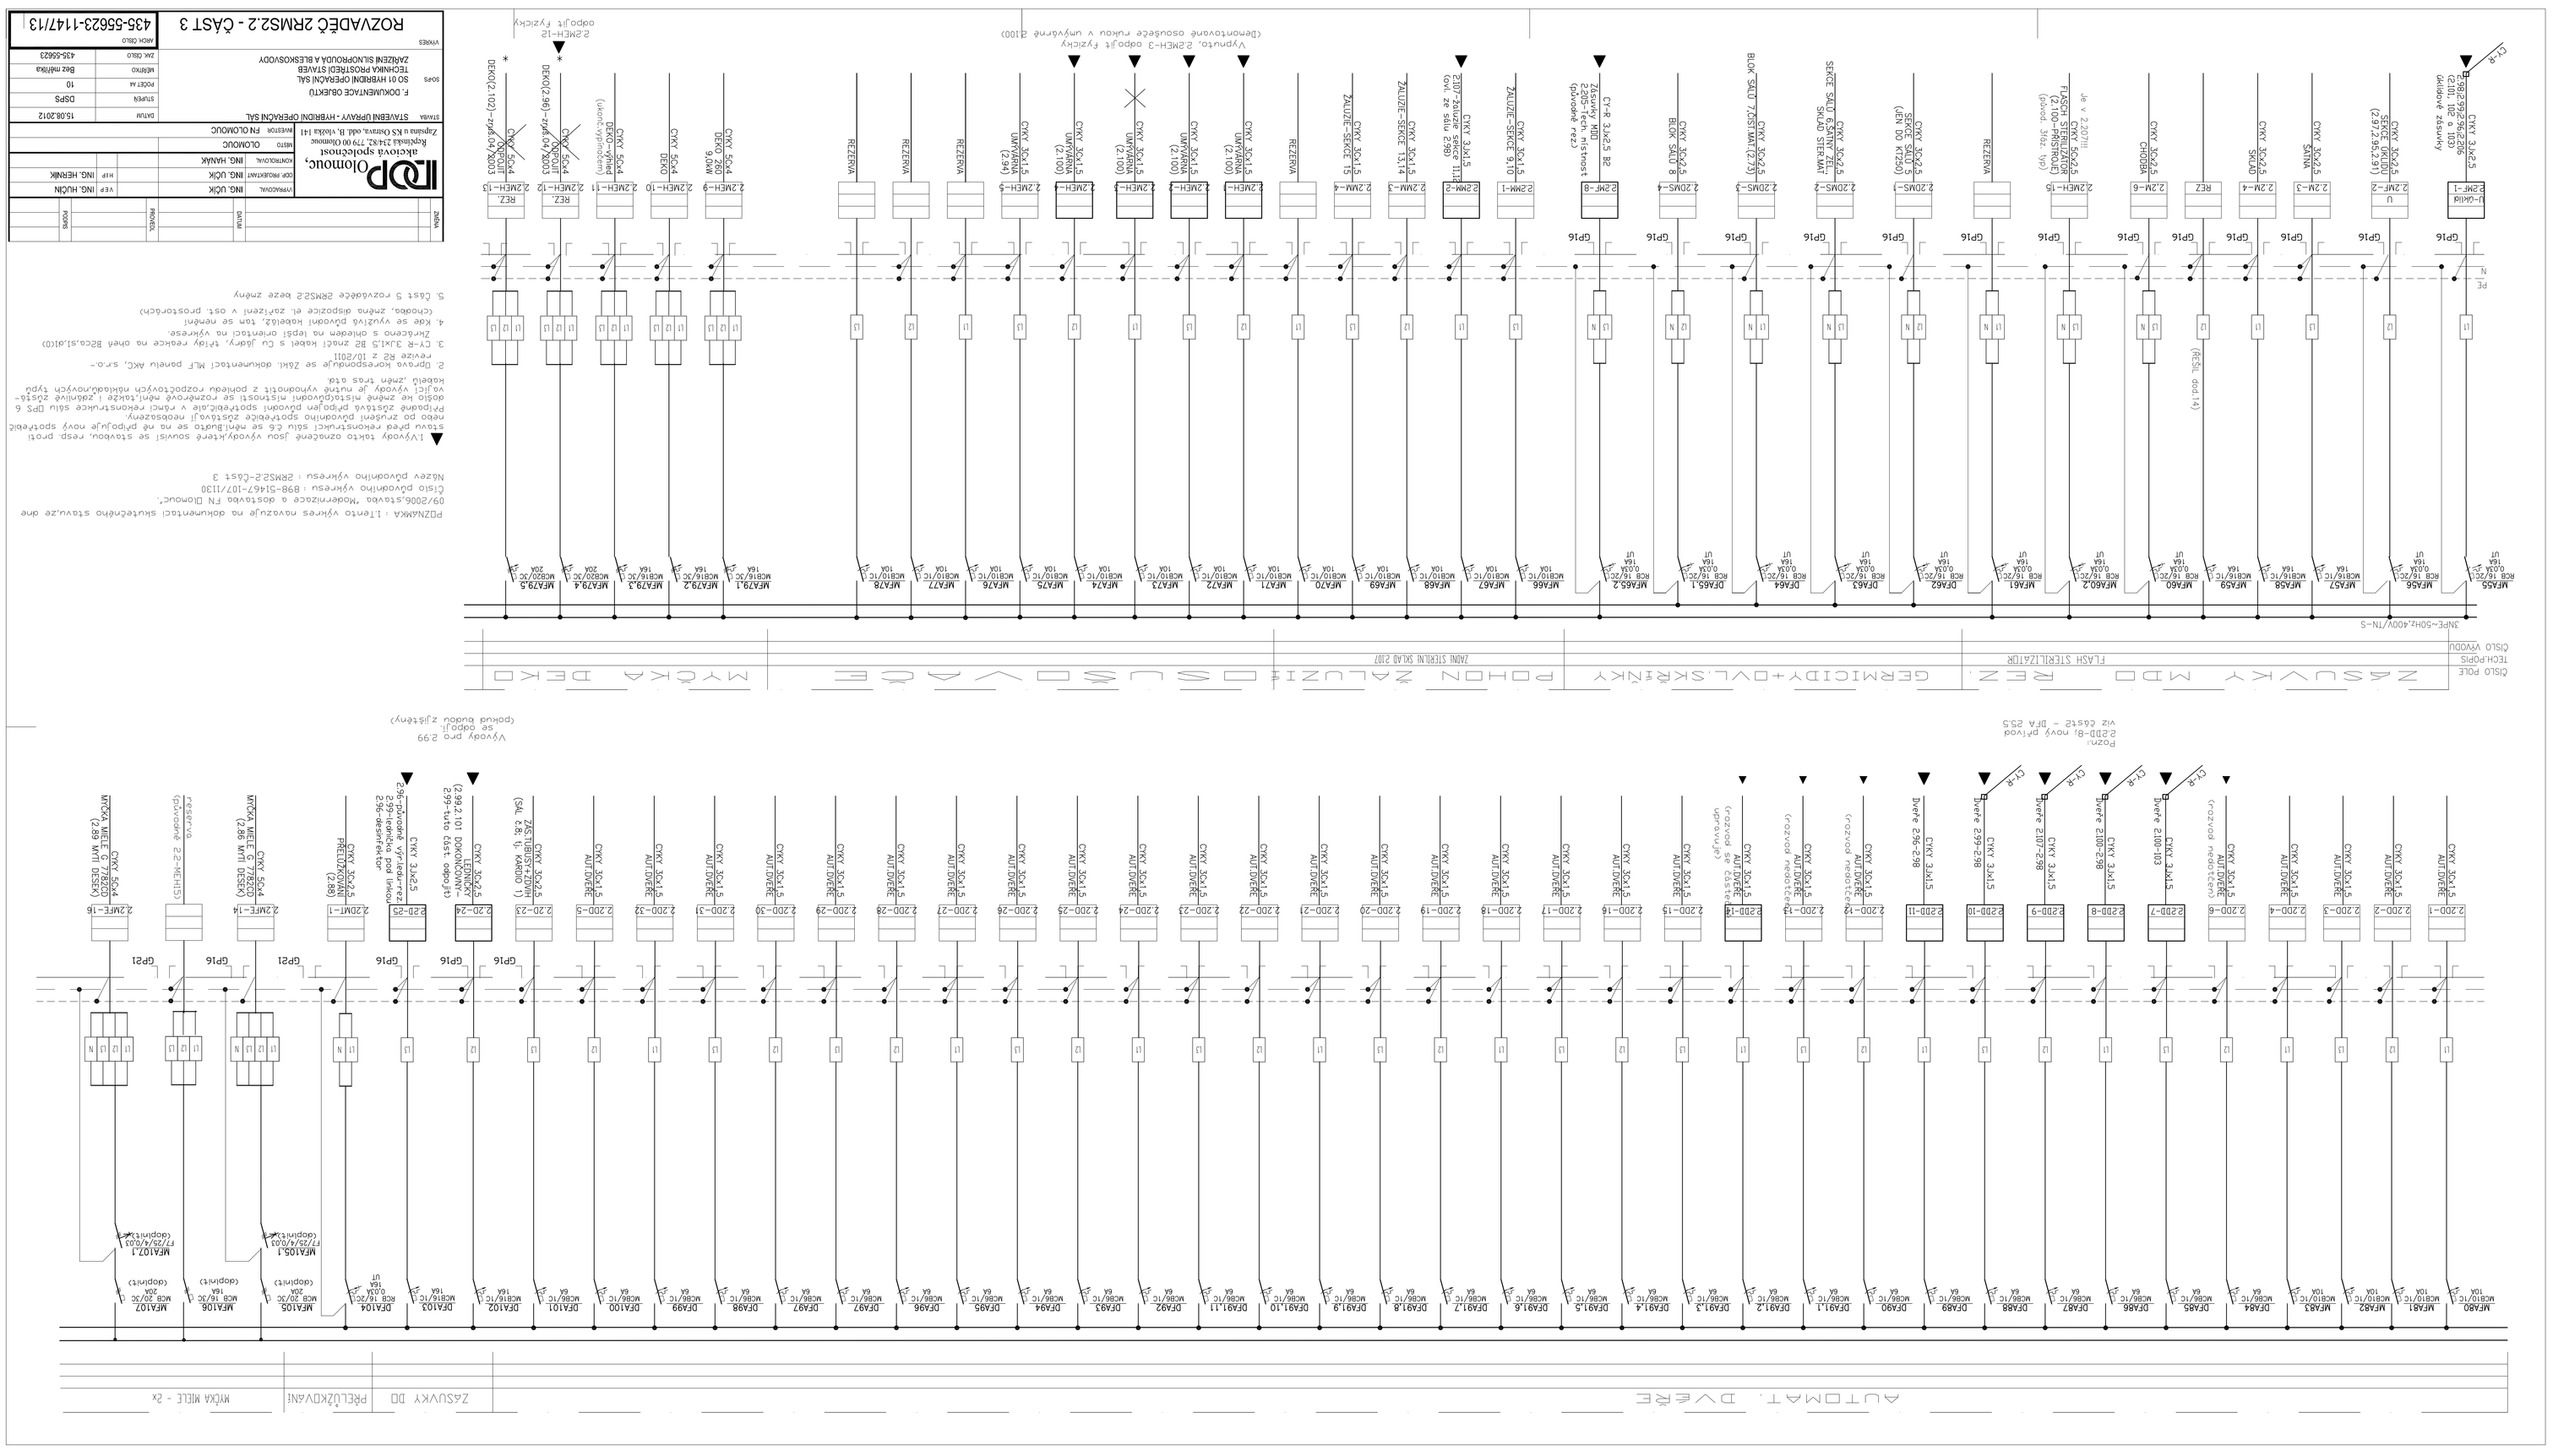
ZÁSUVKY MDO REZ. GERMICIDY+OVL.SKŘÍNKY POHON ZALUZIÍ+OSUŠOVÁNÍ MYČKA DEKO
FLASH STEREILIZÁTOR
ZÁSUVKY DD PŘELUŽKOVÁNÍ MYČKA MELE - 2x
AUTOMAT. DVEŘE
ROZVADĚČ 2RMS2.2 - ČÁST 3
435-56623-114713