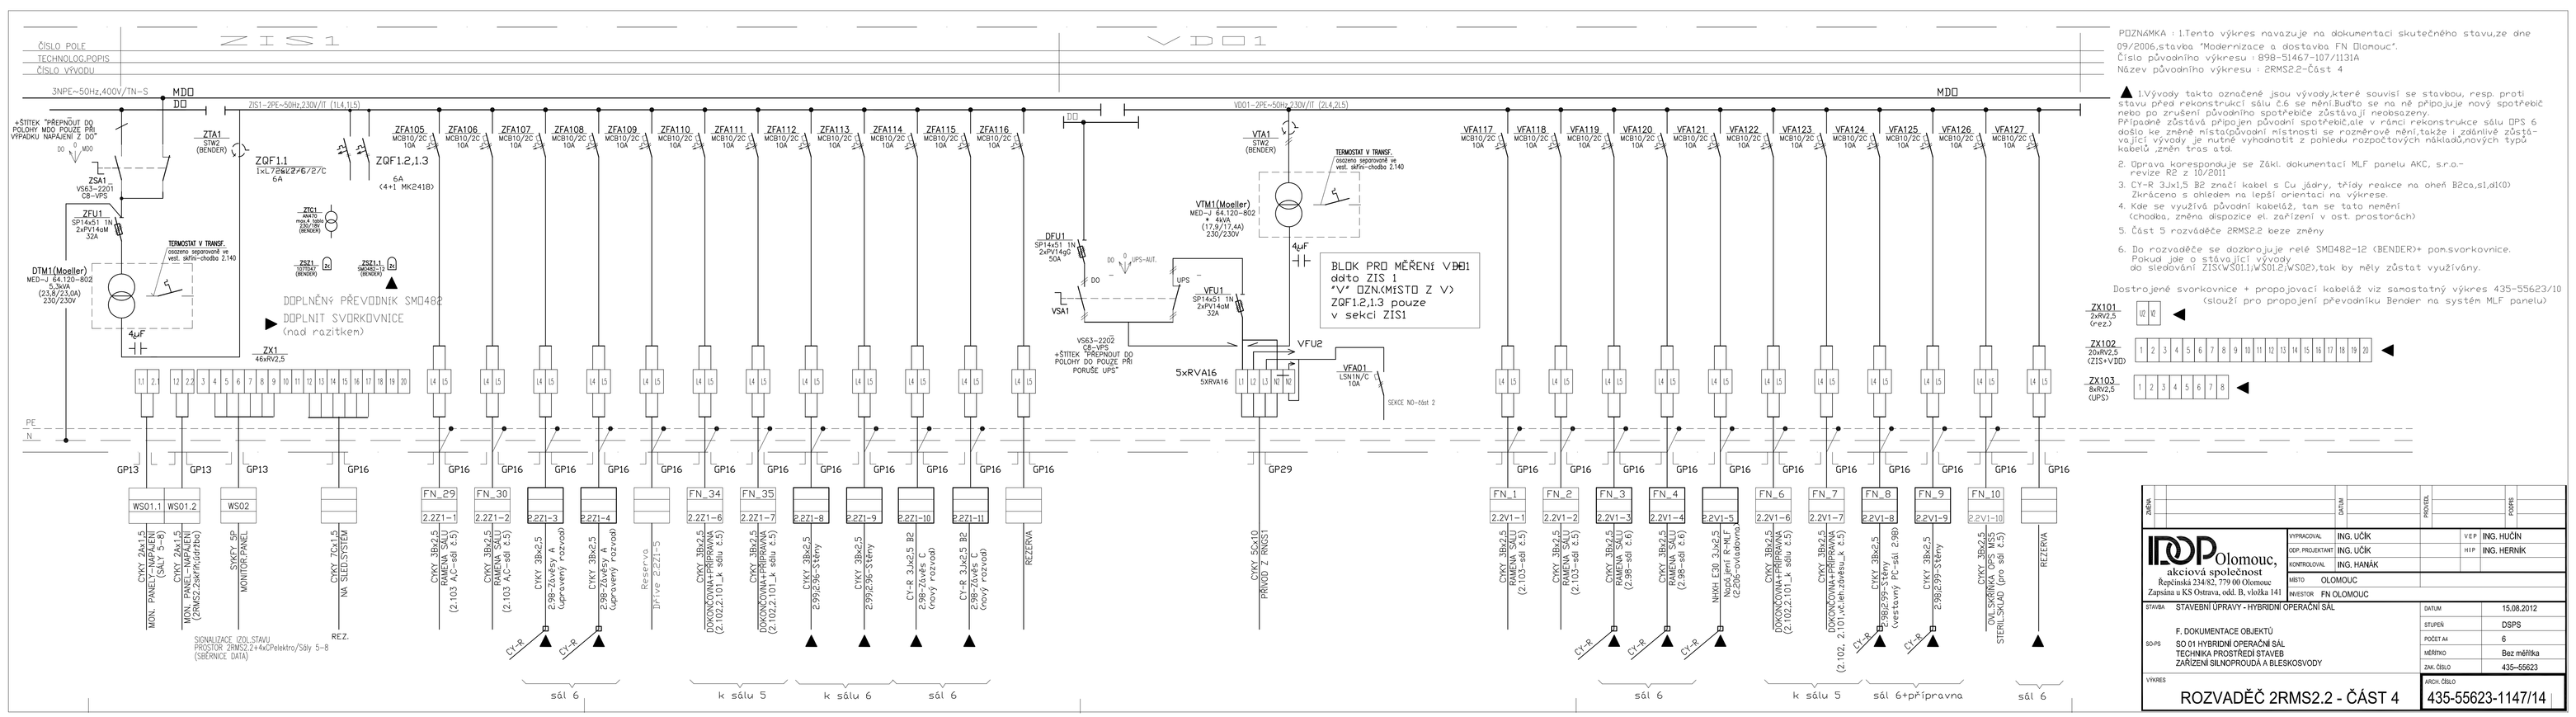

POZNÁMKA : 1.Tento výkres navazuje na dokumentaci skutečného stavu,ze dne 09/2006,stavba "Modernizace a dostavba FN Olomouc".
Číslo původního výkresu : 898-51467-107/113IA
Název původního výkresu : 2RMS2.2-Část 4

▲ 1.Vývody takto označené jsou vývody,které souvisí se stavbou, resp. proti stavu před rekonstrukcí sálu č.6 se mění.Buďto se na ně připojuje nový spotřebič nebo po zrušení původního spotřebiče zůstávají neobsazeny. Připojené zůstává připojen původní spotřebič,ale v rámci rekonstrukce sálu OPS 6 došlo ke změně místa(původní místnosti se rozměrově mění,takže i zdánlivě zůstávající vývody je nutné vyhodnotit z pohledu rozpočtových nákladů,nových typů kabelů ,změn tras atd.

2. Oprava koresponduje se Zákl. dokumentací MLF paneluAKC, s.r.o.- revize R2 z 10/2011

3. CY-R 3Jx1,5 B2 značí kabel s Cu jádry, třídy reakce na oheň B2ca,s1,d1t0 Zkráceno s ohledem na lepší orientaci na výkrese.

4. Kde se využívá původní kabeláž, tam se tato nemění (chodba, změna dispozice el. zařízení v ost. prostorách)

5. Část 5 rozváděče 2RMS2.2 beze změny

6. Do rozváděče se dozbrojuje relé SMD482-12 (BENDER)+ pom.svorkovnice. Pokud jde o stávající vývody do sledování ZIS(VS01),WS01,2,WS02),tak by měly zůstat využívány.

Dostrojené svorkovnice + propojovací kabeláž viz samostatný výkres 435-55623/10 (slouží pro propojení převodníku Bender na systém MLF panelu)

ZMĚNA		DATUM		PODPIS	

IDP Olomouc, akciová společnost
Řepčínská 234-82, 779 00 Olomouc
Zapsána u KS Ostrava, odd. B, vložka 141

VYPRACOVAL	ING. UČÍK	VEF	ING. HUČÍN
ODP. PROJEKTANT	ING. UČÍK	HIP	ING. HERNÍK
KONTROLOVAL	ING. HANÁK		
MÍSTO	OLOMOUC		
INVESTOR	FN OLOMOUC		

STAVBA	STAVEBNÍ ÚPRAVY - HYBRIDNÍ OPERAČNÍ SÁL	DATUM	15.08.2012
	F. DOKUMENTACE OBJEKTŮ	STUPEŇ	DSPS
SO-PS	SO 01 HYBRIDNÍ OPERAČNÍ SÁL TECHNIKA PROSTŘEDÍ STAVEB ZAŘÍZENÍ SILNOPROUDÁ A BLESKOSVODY	POČET AI	6
		MĚŘÍTKO	Bez měřítka
		ZAK. ČÍSLO	435-55623
VÝKRES	ROZVADĚČ 2RMS2.2 - ČÁST 4	ARCH. ČÍSLO	435-55623-1147/14