


*AMS P*

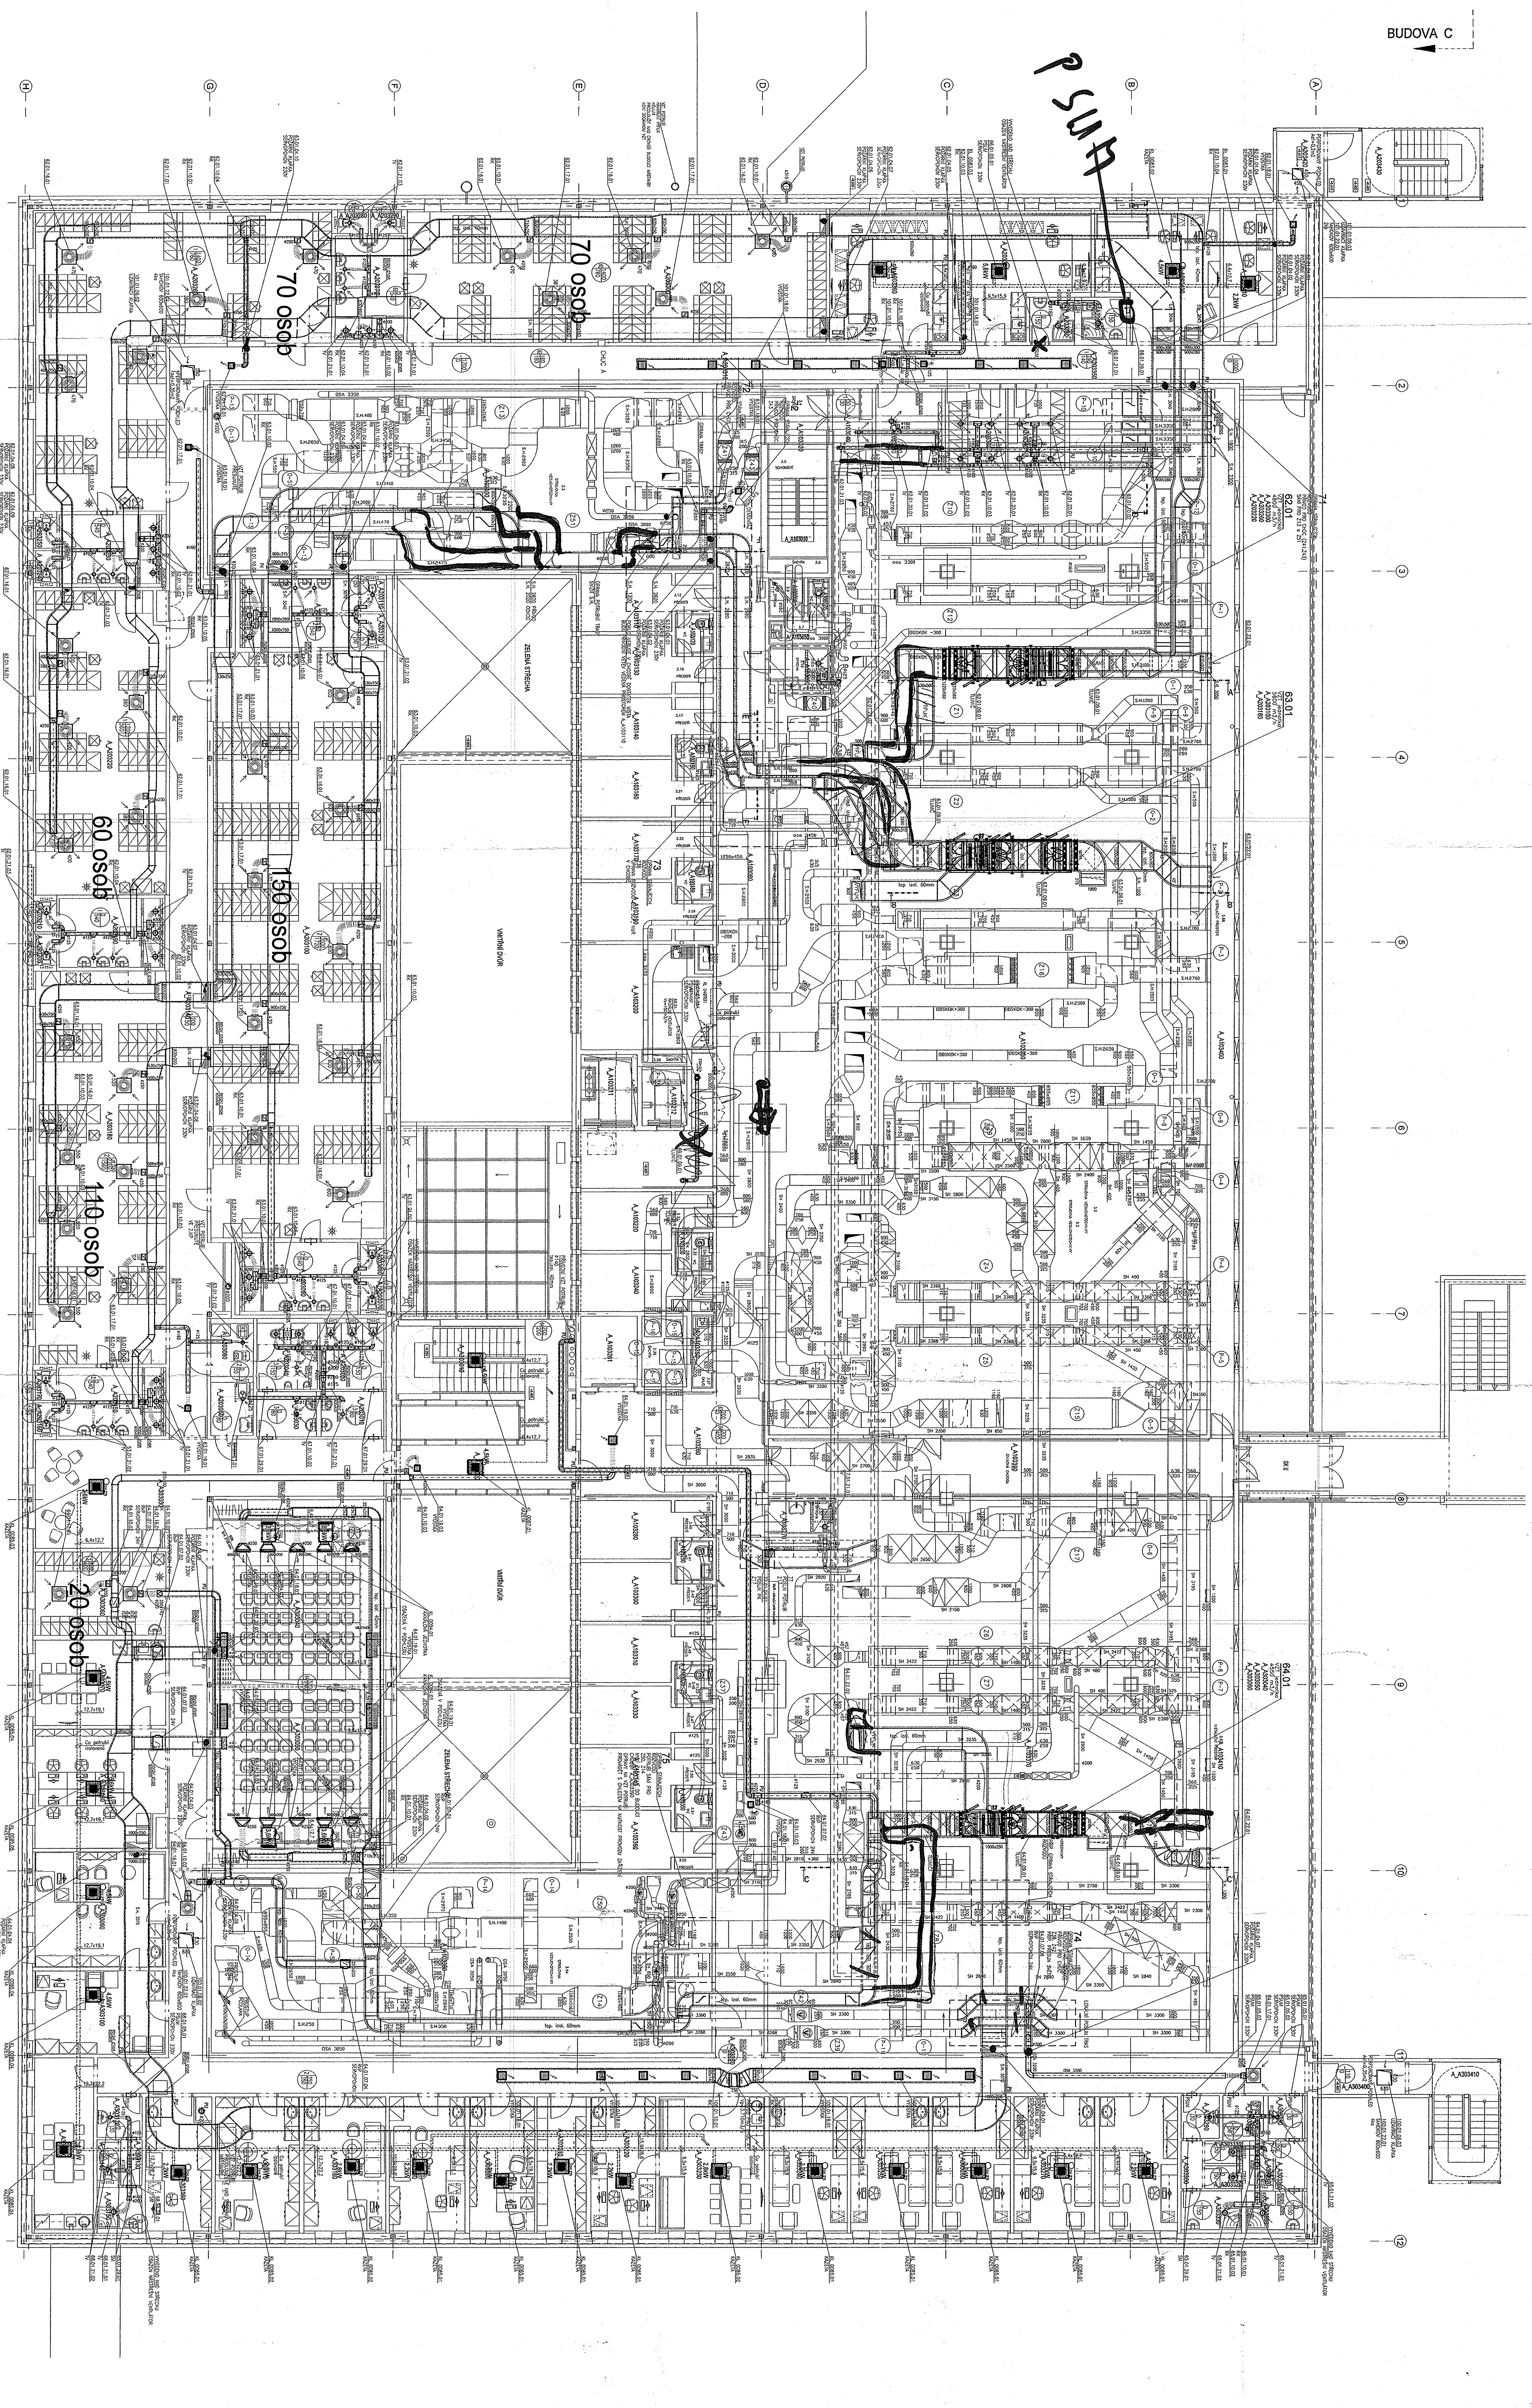

LEGENDA VZT PRVKU

- KAZETOVÁ JEDNOTKA
- MÍSTNÍ JEDNOTKA
- KANÁLOVÁ JEDNOTKA
- MŘÍŽKA (PŘIVODNÍ/ODVODNÍ)
- TALÍŘOVÝ VENTIL (PŘIVODNÍ/ODVODNÍ)
- DVEŘNÍ/STĚNOVÁ MŘÍŽKA
- TLUMIČ HLUKU
- ZPĚTNÁ KLAPKA
- REGULAČNÍ KLAPKA (KRUHOVÁ/OBDELNÍKOVÁ)
- POZÁRNÍ KLAPKA (KRUHOVÁ/OBDELNÍKOVÁ)
- IZOLAČNÍ IZOLACE
- POZÁRNÍ IZOLACE
- PŘÍRODNÍ POTRUBÍ
- ODVODNÍ POTRUBÍ
- CU POTRUBÍ
- STŘEMÁCKÉ POTRUBÍ
- DEMONTÁŽ POTRUBÍ
- PU POZÁRNÍ ÚPRAVA
- PRŮVOD VZDUCHU
- ODVOD VZDUCHU

— DVEŘNÍ MŘÍŽKY JSOU DODÁVKOU STAVBY  
 VŠECHY POTRUBÍ VE STROJOVNĚ VZT BUDĚ  
 OPATŘENO IZOLACÍ TL 60MM

50 000 ± 283 200 m.n.m.

Objekt: PŮDORVÝ 3.A.P.	Měřítko: 1:100 Číslo výkresu: D.1.01.4A-103