

LEGENDA ČAR

- V1
- SVISLÉ POTRUBÍ VODOVODU
SÍPKYNAHORU-STOUPA,DOLE-KLEŠÁ,OBĚ-PROBĚHÍ
-
- STUDENÁ VODA- HLAVNÍ ROZVOD (neraz)
-
- TEPLÁ VODA- HLAVNÍ ROZVOD (neraz)
-
- OKRULACE- HLAVNÍ ROZVOD (neraz)
-
- STUDENÁ VODA- PŘIPOJOVACÍ POTRUBÍ (plast)
-
- TEPLÁ VODA- PŘIPOJOVACÍ POTRUBÍ (plast)
-
- STUDENÁ VODA- STÁVACÍ ROZVOD

RUŠENO

POZN: PŘECHOD NEREZ / PLAST MUSÍ BÝT PROVEDEN MIMO CHUC V CHUC NESMÍ VĚST PLASTOVÉ POTRUBÍ ANI PLASTOVÁ IZOLACE

ZARÍZOVACÍ PŘEDMĚTY

- WC

ZÁVĚSNÝ KLOZET
ODPAD VODOPRŮVÝ, BEZ OPLACHOVÉHO KRUHU (RMLESS), MONTÁŽNÍ PRVEK
PRO ZÁVĚSNÉ WC K MONTÁŽI DO LEHKÝCH STĚN SUCHÝM PROCESEM.
SOUPRÁVA PRO UTUMENÍ HLUKU, OVLÁDÁNÍ ZEPŘEDU, DVE MOŽNOSTI SPLACHOVÁNÍ
- WCm

ZÁVĚSNÝ KLOZET IMOBILNÍ
PŘEMĚTLIVÉ SPLACHOVÁNÍ, ODPAK VODOPRŮVÝ, BEZ OPLACHOVÉHO KRUHU (RMLESS),
PRO MONTÁŽI DO STĚN, KTERÉ NEJSOU VYHODNĚNY PRO SUCHÝ PROCES.
SOUPRÁVA PRO UTUMENÍ HLUKU, DVE MOŽNOSTI SPLACHOVÁNÍ
- P

PISOÁR KERAMICKÝ ZÁVĚSNÝ S RADAROVÝM SPLACHOVÁNÍM, NAPÁJECÍ ZDROJ PRO
PISOÁR 24 V, HRANA VE VÝŠCE 670 mm, DESIGN KERAMIKY URČÍ HLAVNÍ ARCHITEKT
- VL

VÝLEVA KERAMICKÁ ZÁVĚSNÁ S CÍRHOVOU MŘÍŽKOU DN 100, MONTÁŽNÍ PRVEK
SOUPRÁVA PRO TUMENÍ HLUKU, BATERE NÁSTĚNNÁ PÁKOVÁ S
PRODLOUŽENÝM RAMÍNKEM
- UI

UMYVADLO KERAMICKÉ BÍLÉ S BEZPŘECHODNÝM PŘEPÁDEM
TRUBKOVÝ SIFON DN 50, NEREZ, BATERIE STOJÁNKOVÁ PÁKOVÁ, CHROM, 2XRVIS
- UI

UMYVADLO IMOBILNÍ KERAMICKÉ, BÍLÉ S BEZPŘECHODNÝM PŘEPÁDEM, PODMÍTKOVÝ
UMYVADLOVÝ SIFON DN 50 S VYJÍMATELNOU SIFONOVOU VLOŽKOU, BATERIE
UMYVADLOVÁ STOJÁNKOVÁ PÁKOVÁ, CHROM, 2X RVIS
- S

SPRCHOVÁ VANÍČKA
ODTOK DN 50, SPRCHOVÁ BATERIE PODMÍTKOVÁ PÁKOVÁ, SPRCHOVÉ RAMÍNKO
- SI


SPRCHOVÝ ŽLAB DN10 NA DÉLKU TŘÍ SPRCHOVÝCH STÁNÍ
SPRCHOVÁ BATERIE PODMÍTKOVÁ PÁKOVÁ, SPRCHOVÉ RAMÍNKO
- D

DŘEZ NEREZOVÝ DVOJDÍLNÝ, TRUBKOVÝ SIFON DN 50, BATERIE DŘEZOVÁ
- DI

DŘEZ NEREZOVÝ JEDNODÍLNÝ, TRUBKOVÝ SIFON DN 50, BATERIE DŘEZOVÁ
- VP

VPUST VNITŘNÍ PODLAHOVÁ DN75 SE ZÁPACHOVOU UZÁVĚRKOU
- EA

KONTROLOVATELNÁ ZPĚTNÁ ARMATURA
(OCHRANA PŘED KONTAMINACÍ ZPŮSOBENOU ZPĚTNÝM TLAKEM, PRŮTOKEM NEBO ZPĚTNÝM NÁSÁTÍM)

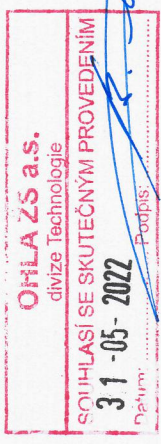

±0,000 = 263,200 n.n.m.

Revize	Vypracoval	Poslední revize	Datum
LT PROJEKT PROJEKTOVÁNÍ ZDRAVOTNICKÝCH PRACÍ Hlavní inženýr projektu: ING. LUDĚK TOMEK Vedoucí projektantů zakázky: ING. JAROMÍR KOLÁŘ Investor: FAKULTNÍ NEMOCNICE OLOMOUC Auditor:			
Profese: Z71 Zpracoval dle: STAVEBNÍ PŘÍKAZ STAVEBNÍ ÚŘAD Tř. 4420 739 918 915 E-mail: hrad@stavební.cz Opodstatněl projektant: ING. SIMONA ABERGLOVÁ Vypracoval: ING. DAVID HRAZDRA Komponent: ING. SIMONA ABERGLOVÁ			
Alce: FAKULTNÍ NEMOCNICE OLOMOUC PD NÁSTAVBA BUDOVY A Zakázka číslo: 08-2020 Číslo: 07-2020 Stavba: DSP Forma: 19.44 Měřítko: 1:100			
Objekt: BUDOVA NÁSTAVBA Číslo výkresu: D.1.01.4a-100V Podpis: PUDORYS 2. PP Vodovod-Zdravotní technika			