


PŮDORYS 1.PP - 1:100

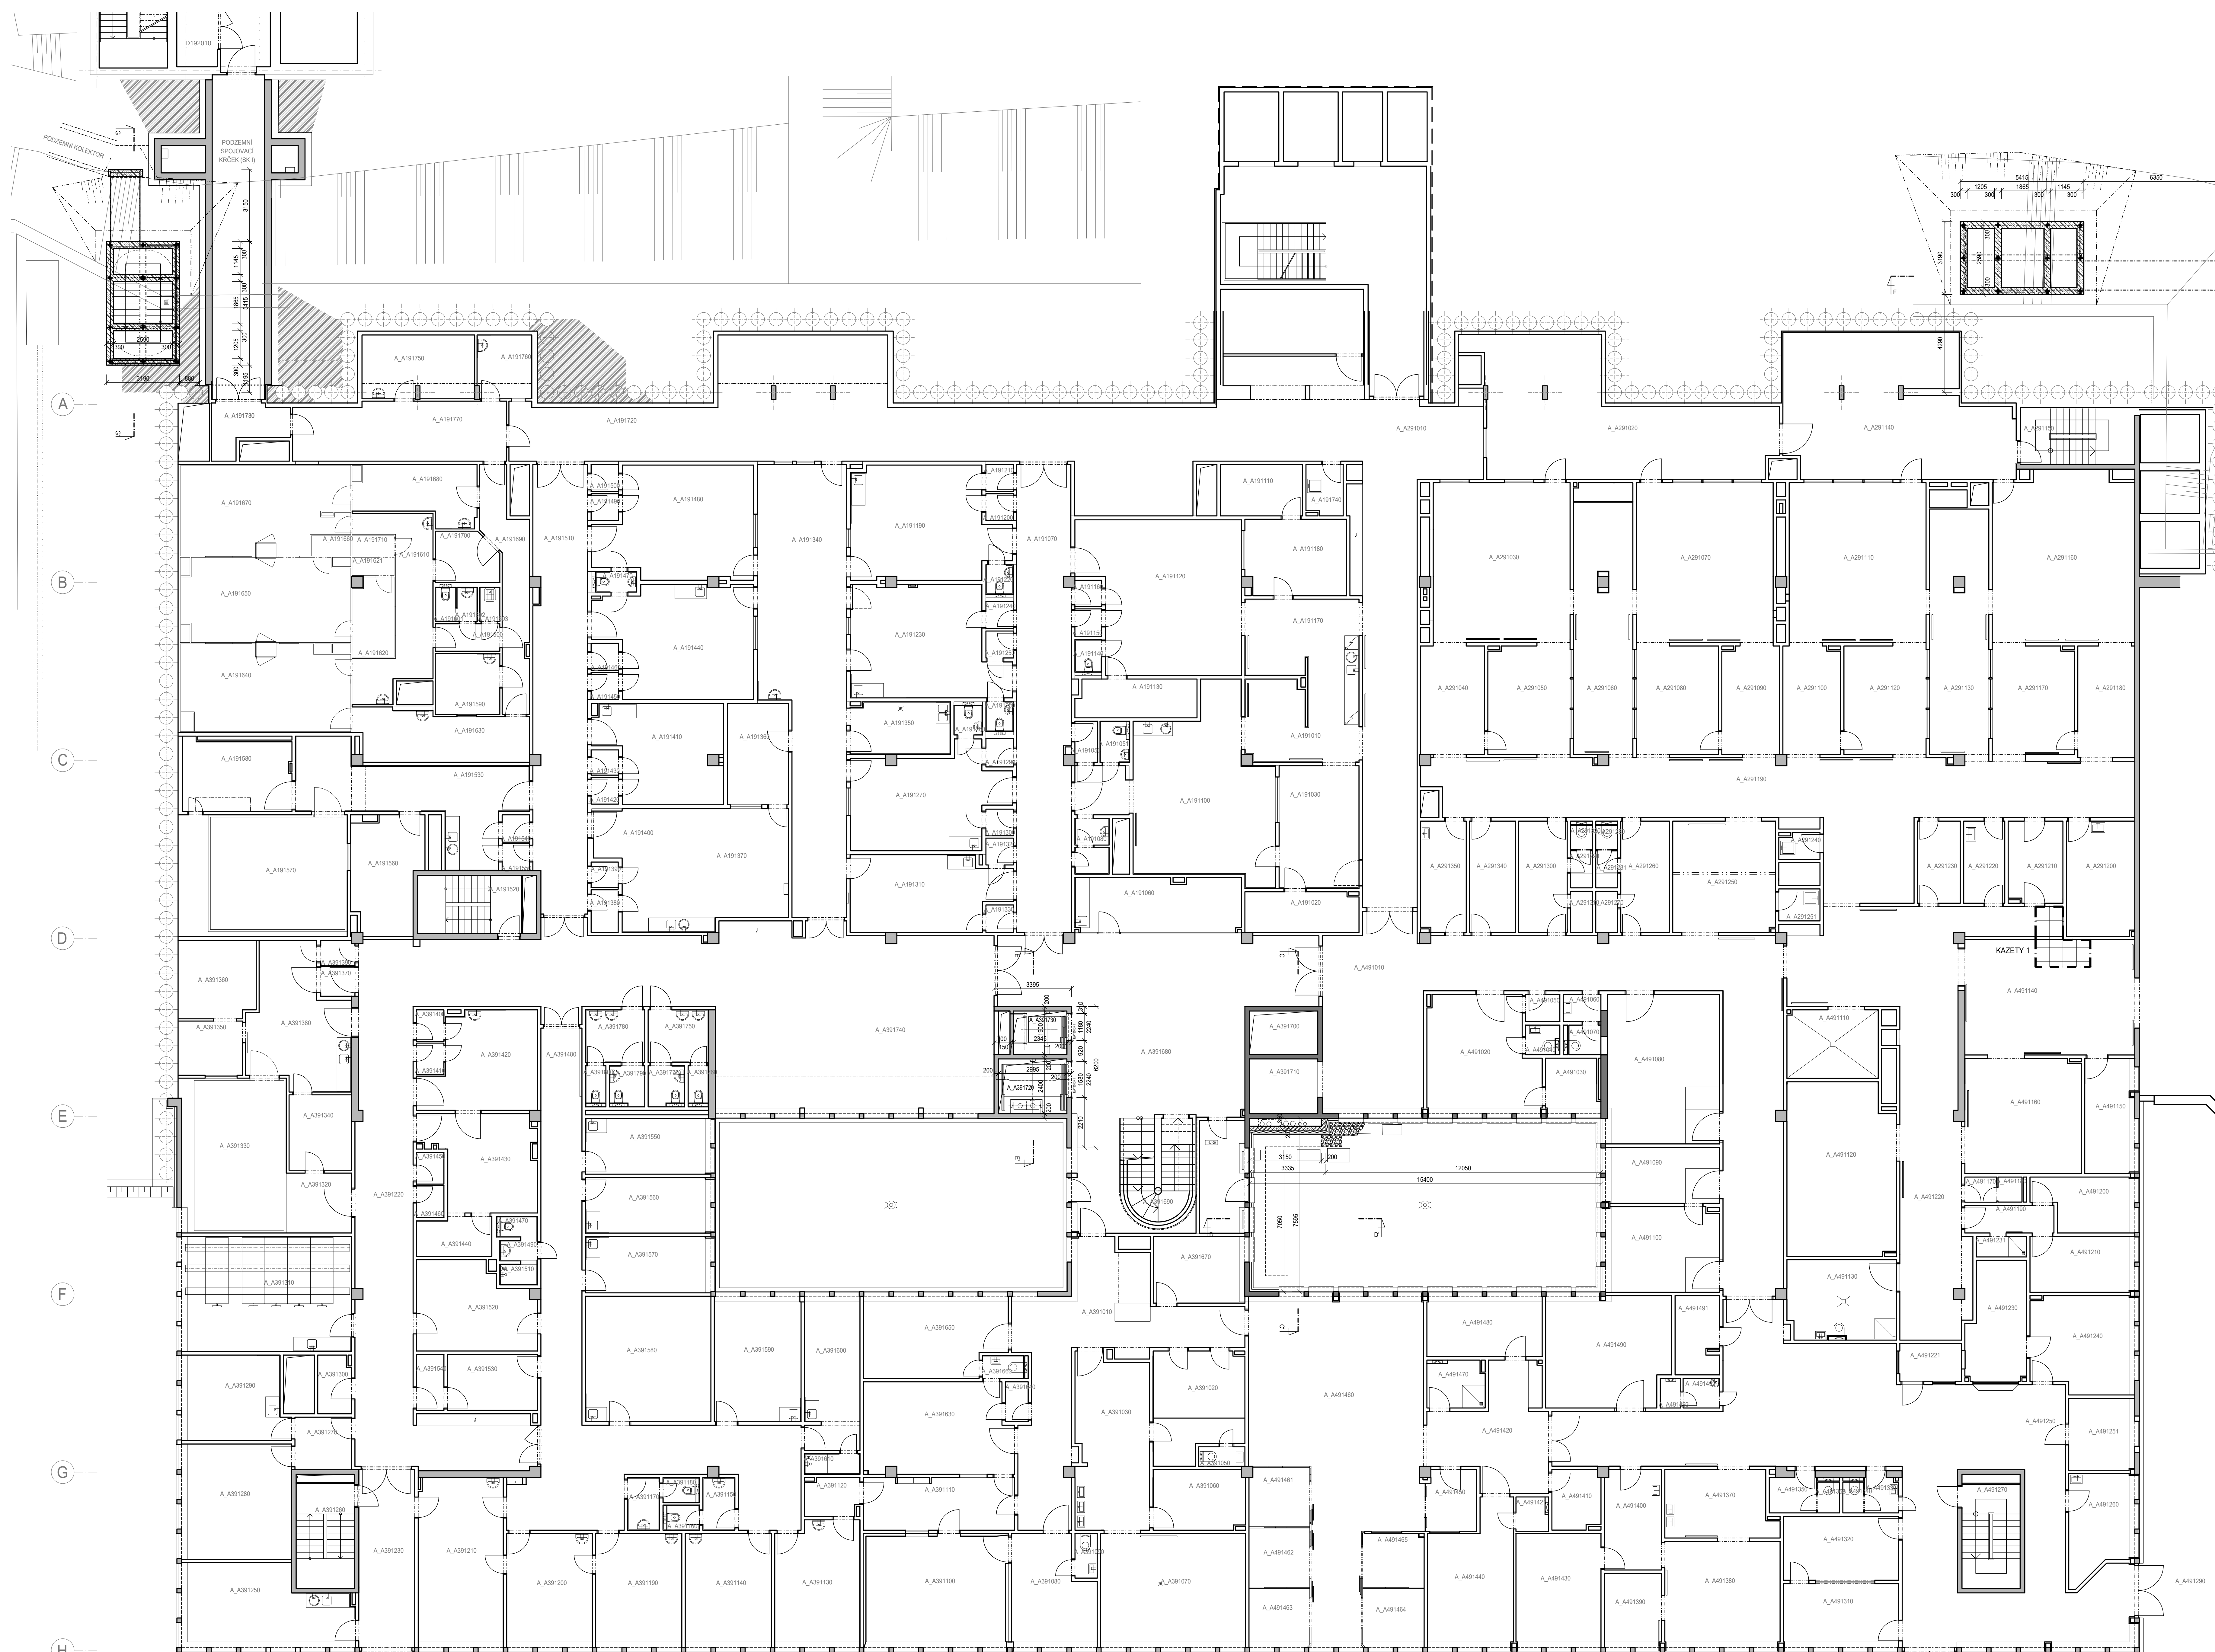

LEGENDA MÍSTNOSTÍ

Č. M. FN.02	NÁZEV MÍSTNOSTI	RP	POVRCH PODLAHY	ČZ	POVRCH STĚN	POVRCH STROPU
A_A19120	VÝTĚH	1.18	TECHNOLOGE			
A_A19120	VÝTĚH	4.08	TECHNOLOGE			

LEGENDA MATERIÁLŮ

- STAVAJÍCÍ KONSTRUKCE
- STAVAJÍCÍ ŽELEZOBETONOVÉ KONSTRUKCE
- DUTINNÝ TVAROVKÝ Z VEBROULOVANÉHO BETONU VYTĚNÉ BETONÁŘSKÉ VÝZTUŽI A BETONOVÉ ŽALVY. CELKOVÁ TL. ŽIVLA 200 mm. PODROBNÝ NÁVRH VIZ ČÁST D.1.01.2 STAVĚBNÉ KONSTRUKČNÍ ŘEŠENÍ
- LEPKA NEBOVNÁVÁ KONSTRUKCE TL. DLE PŮDORYSŮ OPÁŠENÉ Z NEJŠŠÍ STRAN Y 13 mm CEMENTOLANITOVÝ DESKAM Y 13 mm SÁDKOLANITOVÝ DESKAM Y 100 mm KABELIZOVANÝMI ŽILNÝMI KABELY TL. 15 mm. VNĚŘNÍ OPÁŠENÍ SÁDKOLANITOVÝ DESKAM TL. 15 mm. VNĚŘNÍ MANEŽRALE DLE TL. 200 mm SÁDKOLANITOVÝ STĚNÍ ŽLOUČNÉ OCELOVÉ PRÁKY NÁVRH VIZ D.1.01.21. CELKOVÁ POŽÁDÁVANÁ POHORNÍ GROSOROST STĚNÍ JE 414 DPL. U_{0,14} W_{0,14} W_{0,14}

LEGENDA MÍSTNOSTÍ - STAVAJÍCÍ OBJEKT A

A_A19138	VÝŠETŘOVNÁ CT	30,83 m ²			

A_A20114	STERILIZACE	56,13 m ²			
A_A20115	CHOĐBA	11,17 m ²			
A_A20116	OPERAČNÍ SÁL 10	46,73 m ²			
A_A20117	PRÁRAVNA	16,07 m ²			
A_A20118	DOKONČOVNÁ	12,26 m ²			
A_A20119	CHOĐBA	63,79 m ²			


VŠKOVÝ SYSTÉM BPV. SOUŘADNICOVÝ SYSTÉM JTSK
 BUDOVA A 30.000 ± 237,20 m n.m.
 1.PP ± 4,100 ± 233,10 m n.m.

DOKUMENTACE BYLA ZPRACOVÁNA DLE POKLADŮ PŘEDANÝCH ZHOTOVITELEM STAVBY

Revize	Vypracoval	Průběh revize	Datum

<p>PROJEKT Ing. Petr Vaclavík</p>	Hlavní inženýr projektu: ING. LUDĚK TOMEK	<p>FAKULTNÍ NEMOCNICE OLOMOUČ</p>
	Vedoucí projektant základy: ING. JAN KOČMÁNEK	
Profese: ARCH - STAV	Zpracovatel dle: 11 PROJEKT s.r.o. Kofrova 45, 616 00 Brno Tel.: +420 533 445 504 E-mail: petra.vaclavik@projekt.cz www.projekt.cz	Autorizace: Ing. Jan Kočmánek
Odpovědný projektant: ING. PETRA VAČLAVÍK	Vypracoval: ING. PETRA VAČLAVÍK	Kontroloval: ING. JAN KOČMÁNEK
Místo: FAKULTNÍ NEMOCNICE OLOMOUČ PD NÁSTAVBA BUDOVA A	Datum: 09. 2022	Stran: 08
Objekt: BUDOVA A - NÁSTAVBA	SO 01:	Formát: A4
Číslo: PŮDORYS 1.PP	Měřítko: 1:100	Číslo výkresu: D.1.01.1-102