


STŘECHA

STŘECHA

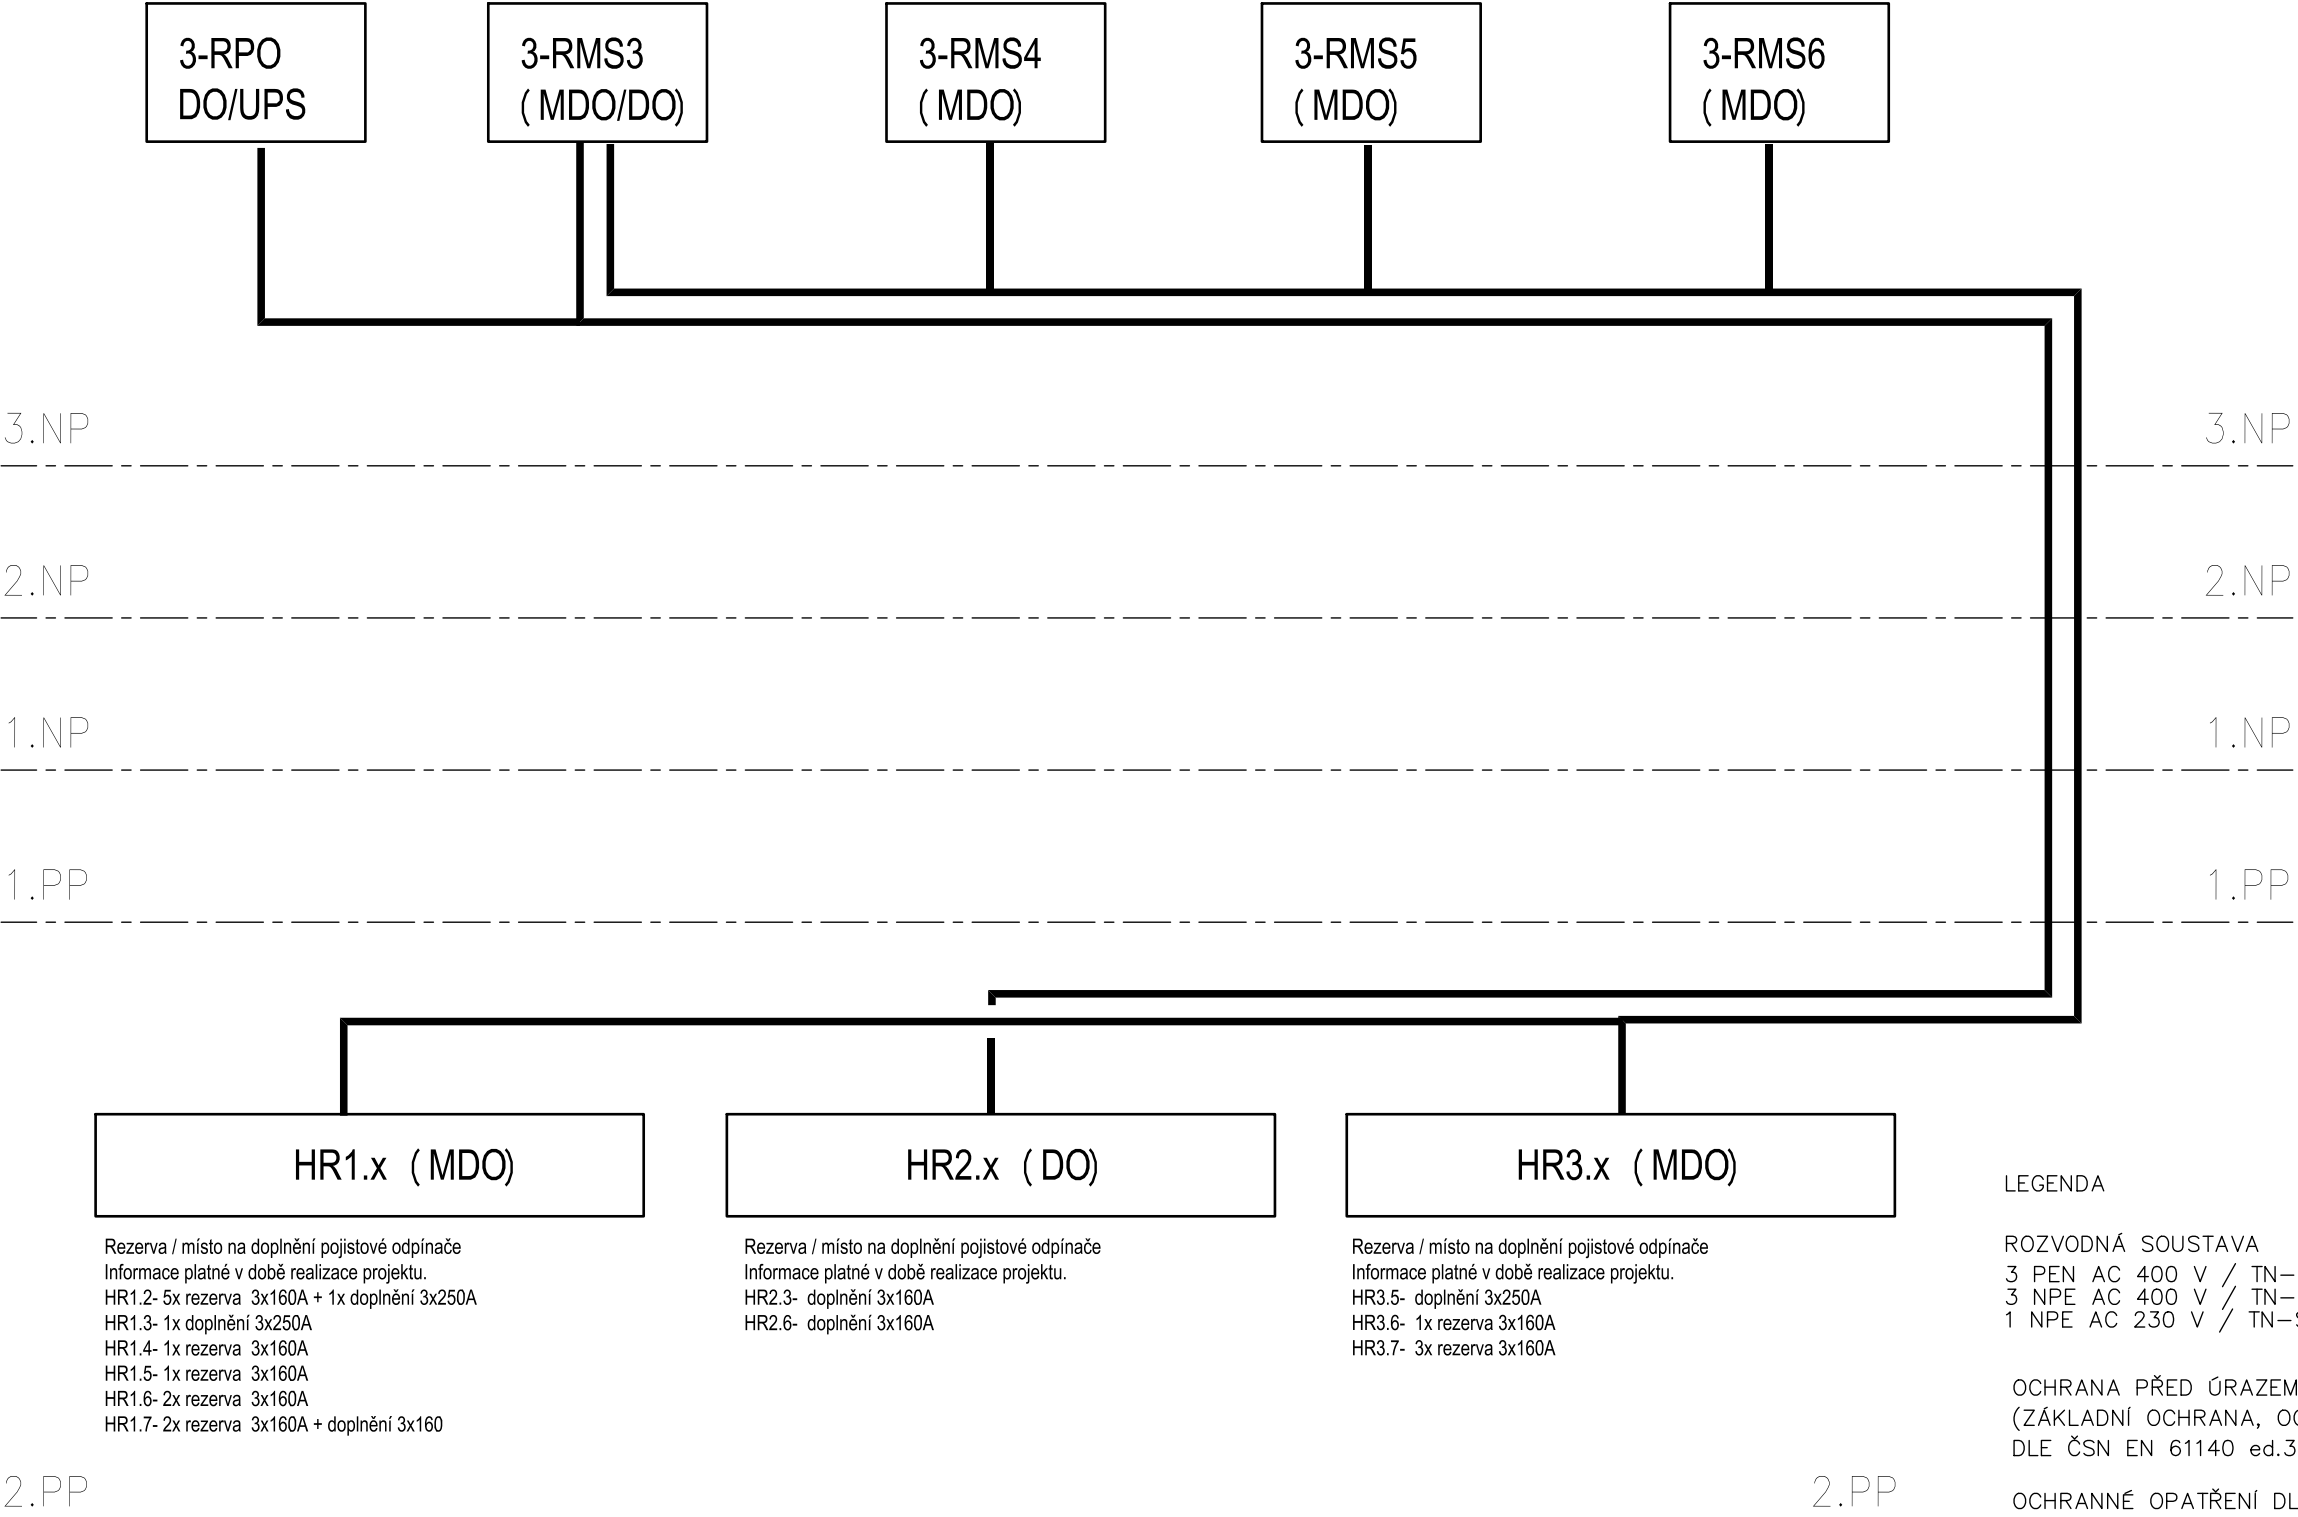

LEGENDA

ROZVODNÁ SOUSTAVA
3 PEN AC 400 V / TN–C
3 NPE AC 400 V / TN–S
1 NPE AC 230 V / TN–S

OCHRANA PŘED ÚRAZEM ELEKTRICKÝM PROUDEM
(ZÁKLADNÍ OCHRANA, OCHRANA PŘI PORUŠE)
DLE ČSN EN 61140 ed.3

OCHRANNÉ OPATŘENÍ DLE ČSN 332000–4–41 ed. 3
AUTOMATICKÉ ODPOJENÍ OD ZDROJE
DVOJITÁ NEBO ZESÍLENÁ IZOLACE

±0,000 = 263,200 m n.m.

Revize	Vypracoval	Popis revize	Datum

LT PROJEKT PROJEKTOVÁNÍ ZDRAVOTNICKÉ VÝSTAVBY			Hlavní inženýr projektu: ING. LUDĚK TOMEK Vedoucí projektant zakázky: ING. JAN KOČMÁNEK			Investor:  FAKULTNÍ NEMOCNICE OLOMOUC			
Profese: ELE		Zpracovatel dílu: SUBTECH, s.r.o. Slovinská 693/29, 61200 Brno Tel: +420 739 003 357 E-mail: novotny@subtech.cz				Autorizace:			
Odpovědný projektant: ING.JAN NOVOTNÝ		Vypracoval: ING.JAN NOVOTNÝ		Kontroloval: ING. PETR LAVIČKA					
Akce: FAKULTNÍ NEMOCNICE OLOMOUC PD NÁSTAVBA BUDOVY A						Zakázkové číslo: 06 - 2020		Paré:	
						Datum: 30.6.2022			
						Stupeň: DSPS			
Objekt: BUDOVA A - NÁSTAVBA						Formát: 3 A4			
Obsah: SCHÉMA NAPÁJENÍ						Měřítko:		Číslo výkresu: D.1.01.4c-101	