


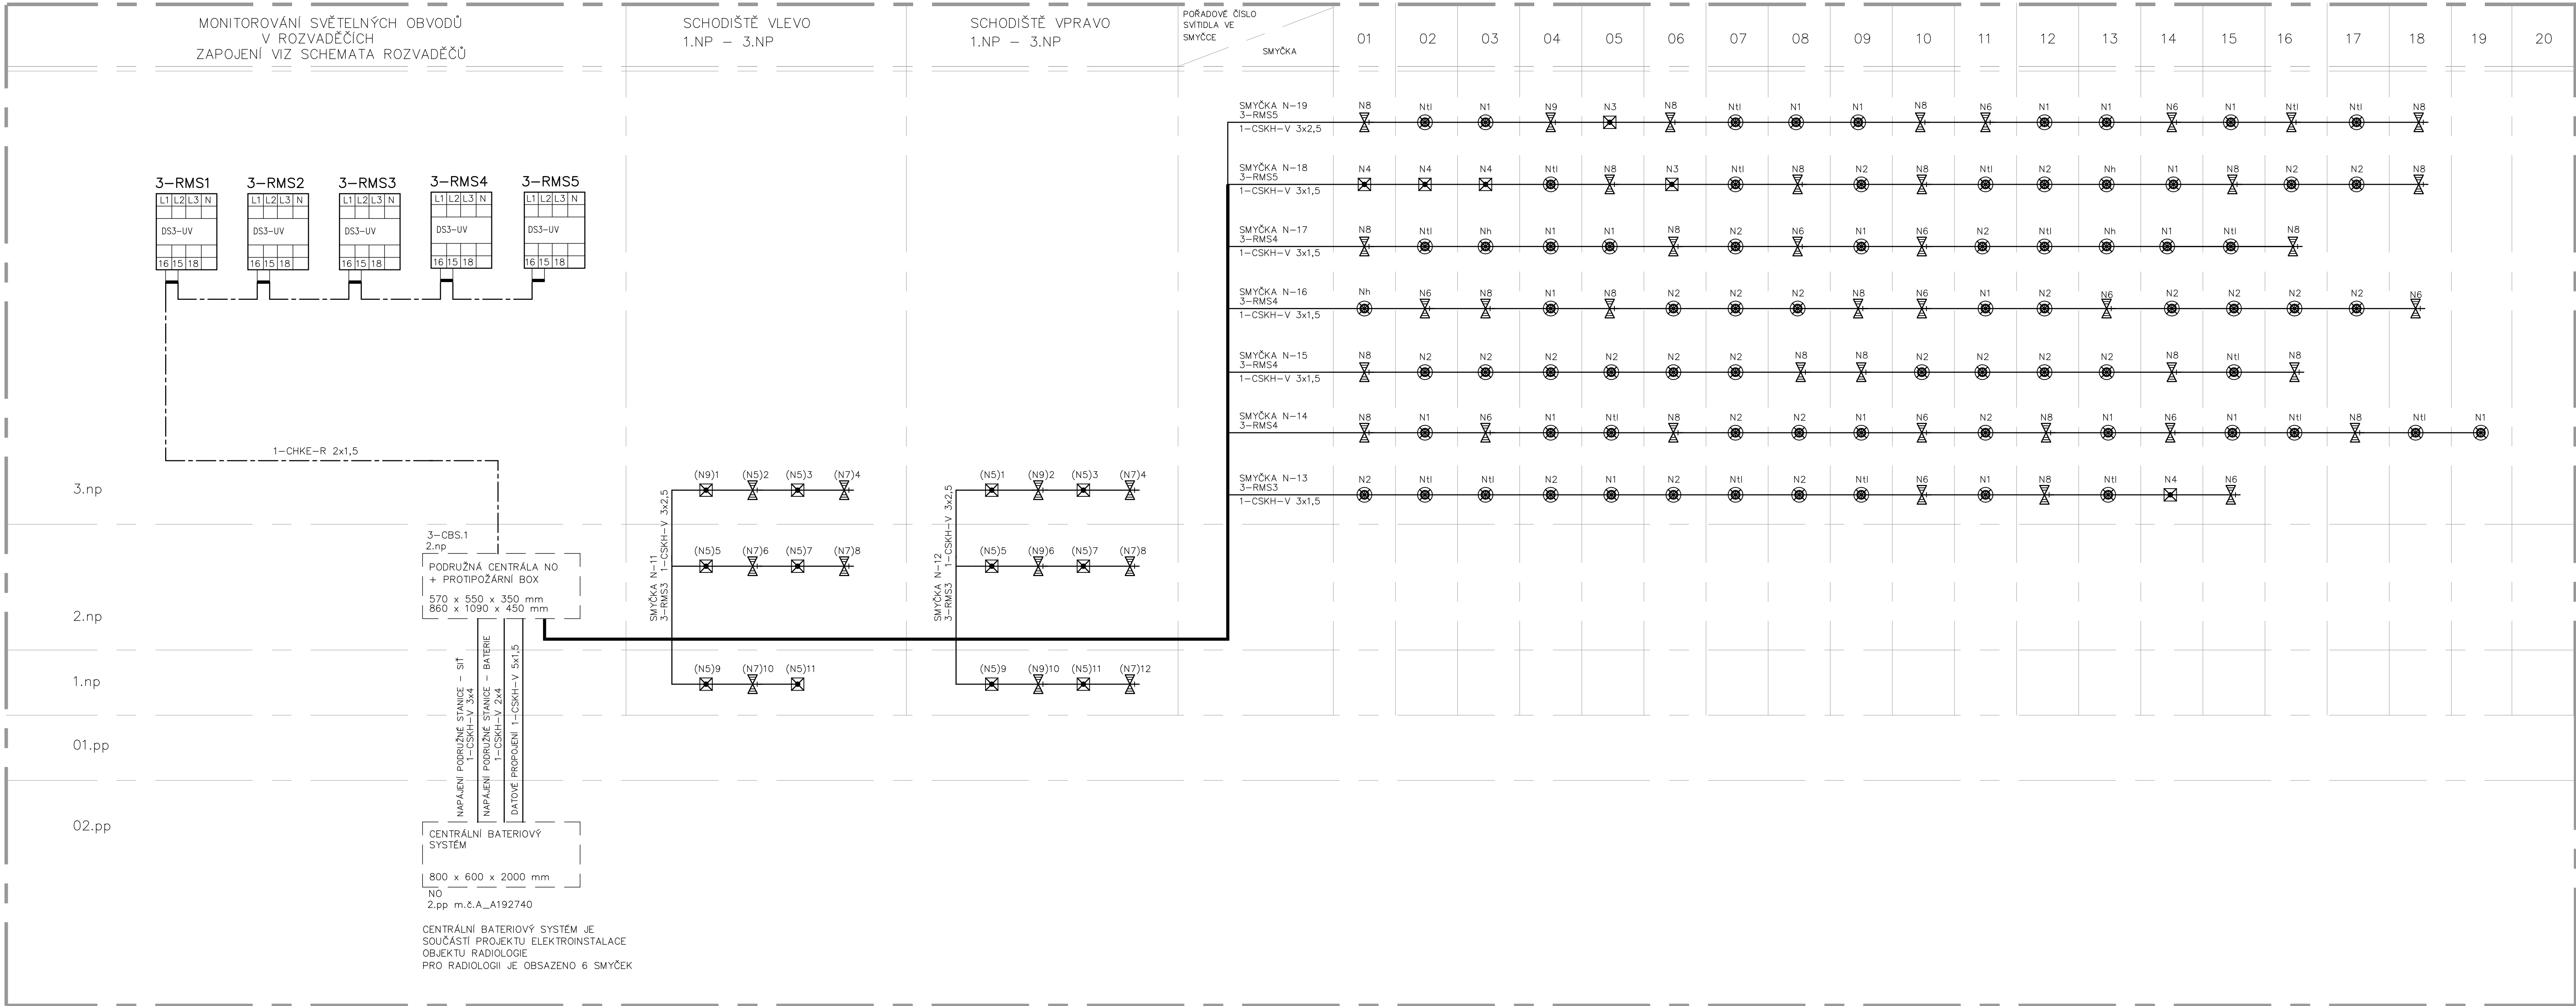


NAPĚŤOVÁ SOUSTAVA
3 NPE AC 400 V / TN-S

VSTUPNÍ NAPĚTÍ CENTRÁLY 230V AC
VÝSTUPNÍ NAPĚTÍ CENTRÁLY 230V AC (PROVOZ ZE SÍTĚ)
216V DC (PROVOZ NOUZOVÝ)

OCHRANA PŘED ÚRAZEM ELEKTRICKÝM PROUDEM
DLE ČSN EN 61140 ed.3
ZÁKLADNÍ OCHRANA
OCHRANA PŘI PORUŠĚ

OCHRANNÉ OPATŘENÍ
ČSN 33 2000-4-41 ed.3
AUTOMATICKÉ ODPOJENÍ OD ZDROJE
DVOJITÁ NEBO ZESÍLENÁ IZOLACE

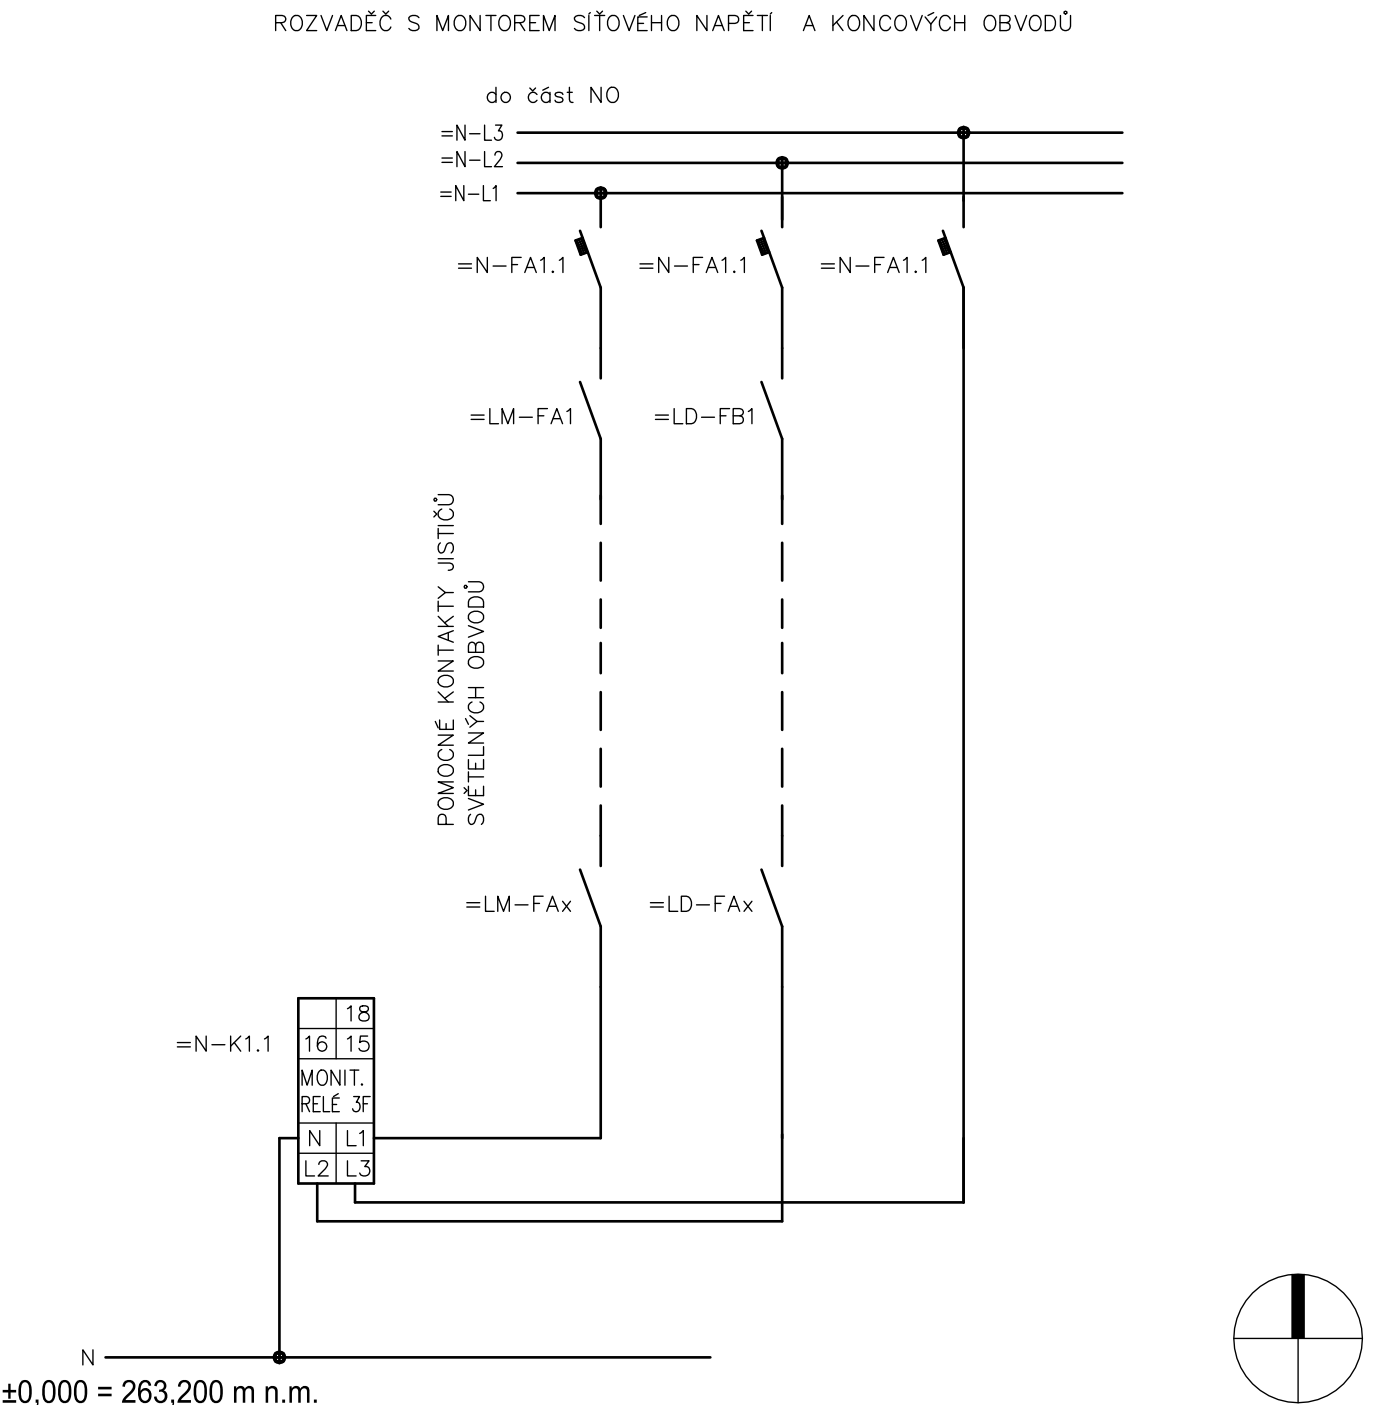

Rev.1	Ivana Dědková	Doplnění podružné centrály nouzového osvětlení	3.2022
Revize	Vypracoval	Popis revize	Datum

LT PROJEKT PROJEKTOVÁNÍ ZDRAVOTNICKÉ VÝSTAVBY		Hlavní inženýr projektu: ING. LUDĚK TOMEK Vedoucí projektant zakázky: ING. JAN KOCHÁNEK	Investor: FAKULTNÍ NEMOCNICE OLOMOUC
Profese: ELE	Zpracovatel dílu: SUBTECH, s.r.o. Slovinská 693/29, 61200 Brno Tel: +420 739 003 357 E-mail: novotny@subtech.cz	Autorizace:	
Odpovědný projektant: ING. JAN NOVOTNÝ	Vypracoval: ING. JAN NOVOTNÝ	Kontroloval: ING. PETR LAVIČKA	
Akce: FAKULTNÍ NEMOCNICE OLOMOUC PD NÁSTAVBA BUDOVY A		Zakázkové číslo: 06 - 2020 Datum: 30.6.2022 Stupeň: DSPS	Paré: Formát: 12A4
Obsah: SCHEMA NOUZOVÉHO OSVĚTLENÍ		Měřítko:	Číslo výkresu: D.1.01.4c-102 Rev.1