LEGENDA MÍSTNOSTÍ

KÓD PROJ.	NÁZEV MÍSTNOSTI	m^2
A 203010	PŘEDSÍŇ WC ŽENY	5,15
A203040	WC ŽENY	7,56
A203050	PŘEDSÍŇ WC MUŽŮ	4,65
A203060	WC MUŽI	9,65
A203070	WC ZDRAVIE	2,25
A203080	ÚKLIDOVÁ MÍSTNOST	4,55
A203090	WC ŽENY	1,27
A203100	WC ŽENY	1,27
A203110	PŘEDSÍŇ A SPRCHY ŽENY	14,65
A203120	ŠATNA ALP ŽENY	79,43
A203130	WC ŽENY	1,45
A203140	WC ŽENY	1,45
A203150	PŘEDSÍŇ A SPRCHY ŽENY	14,65
A203160	CHODBA	74,45
A203170	PŘEDSÍŇ A SPRCHY ŽENY	13,65
A203180	WC ŽENY	1,24
A203190	WC ŽENY	1,24
A203200	ŠATNA NLP ŽENY	81,5
A203210	PŘEDSÍŇ A SPRCHY MUŽŮ	14,65
A203220	WC MUŽŮ	1,24
A203230	WC MUŽŮ	1,24
A203240	ŠATNA ALP MUŽI	66,49
A203250	PŘEDSÍŇ A SPRCHY MUŽŮ	14,65
A203260	WC MUŽŮ	1,65
A203270	WC MUŽŮ	1,65
A203280	ŠATNA LÉKAŘŮ MUŽŮ	19,4
A203290	PŘEDSÍŇ A SPRCHY ŽENY	10,75
A203300	WC ŽENY	1,24
A203310	WC ŽENY	1,24
A203320	ŠATNA LÉKAŘŮ ŽENY	18,1
A203330	CHODBA	18,35
A203340	ÚLOŽIŠTĚ ODPADŮ	9,63
A203350	ŠATNA ADMINISTRATIVA ŽENY	2,57
A203360	ŠATNA ADMINISTRATIVA ŽENY	5,35
A203380	CHODBA	39,61
A203390	KANCELÁŘ OSPOŘÍNA	17,15
A203370	KANCELÁŘ OSTRAHA	25,55
A203400	WC SPRCHA	3,45
A203410	WC SPRCHA	3,42
A203420	KANCELÁŘ SPLUVOTALEY	25,15
A203430	KANCELÁŘ TECHNIK	14,65
A203440	SPOLEČNÁ KÁVOVÁ	5,95
A203450	SCHÁDZEŇŇ	9,12

LEGENDA MÍSTNOSTÍ

KÓD PROJ.	NÁZEV MÍSTNOSTI	m^2
A103010	SCHÁDZEŇŇ	12,4
A103020	PODESTA SCHÓDZEŇŇ	5,28
A103030	STROJOVNA VÝT	74,15
A103040	CHODBA	5,71
A103050	PŘEDSÍŇ	2,85
A103060	SPRCHA	2,47
A103070	WC	1,27
A103080	CHODBA	10,13
A103090	SPRCHA	4,43
A103100	STROJOVNA VÝT	19,1
A103110	INSPEKČNÍ POKOJ	12,9
A103120	INSPEKČNÍ POKOJ	12,9
A103130	WC	2,51
A103140	INSPEKČNÍ POKOJ	12,9
A103150	INSPEKČNÍ POKOJ	12,9
A103160	INSPEKČNÍ POKOJ	12,9
A103170	INSPEKČNÍ POKOJ	12,9
A103180	INSPEKČNÍ POKOJ	12,9
A103190	WC	2,51
A103200	INSPEKČNÍ POKOJ	12,9
A103212	PROSTOR PŘED VÝTAHY	14,07
A103211	VÝTAH	7,18
A103220	VÝTAH	6,75
A103230	INSPEKČNÍ POKOJ	12,9
A103240	INSPEKČNÍ POKOJ	12,9
A103250	INSPEKČNÍ POKOJ	11,55
A103260	ÚKLIDOVÁ MÍSTNOST	3,78
A103261	PROSTOR PŘED VÝTAHY	20,65
A103270	LÉŽIŠTĚ VÝTAHU	7,16
A103280	SPRCHA	3,45
A103290	INSPEKČNÍ POKOJ	12,9
A103300	WC	2,51
A103310	INSPEKČNÍ POKOJ	12,9
A103320	INSPEKČNÍ POKOJ	12,9
A103330	INSPEKČNÍ POKOJ	12,9
A103340	INSPEKČNÍ POKOJ	12,9
A103350	INSPEKČNÍ POKOJ	12,9
A103360	INSPEKČNÍ POKOJ	12,9
A103370	WC	2,51
A103380	CHODBA	45,22
A103390	INSTALACE PROSTOR VÝT	2,51
A103400	INSTALACE PROSTOR VÝT	2,51

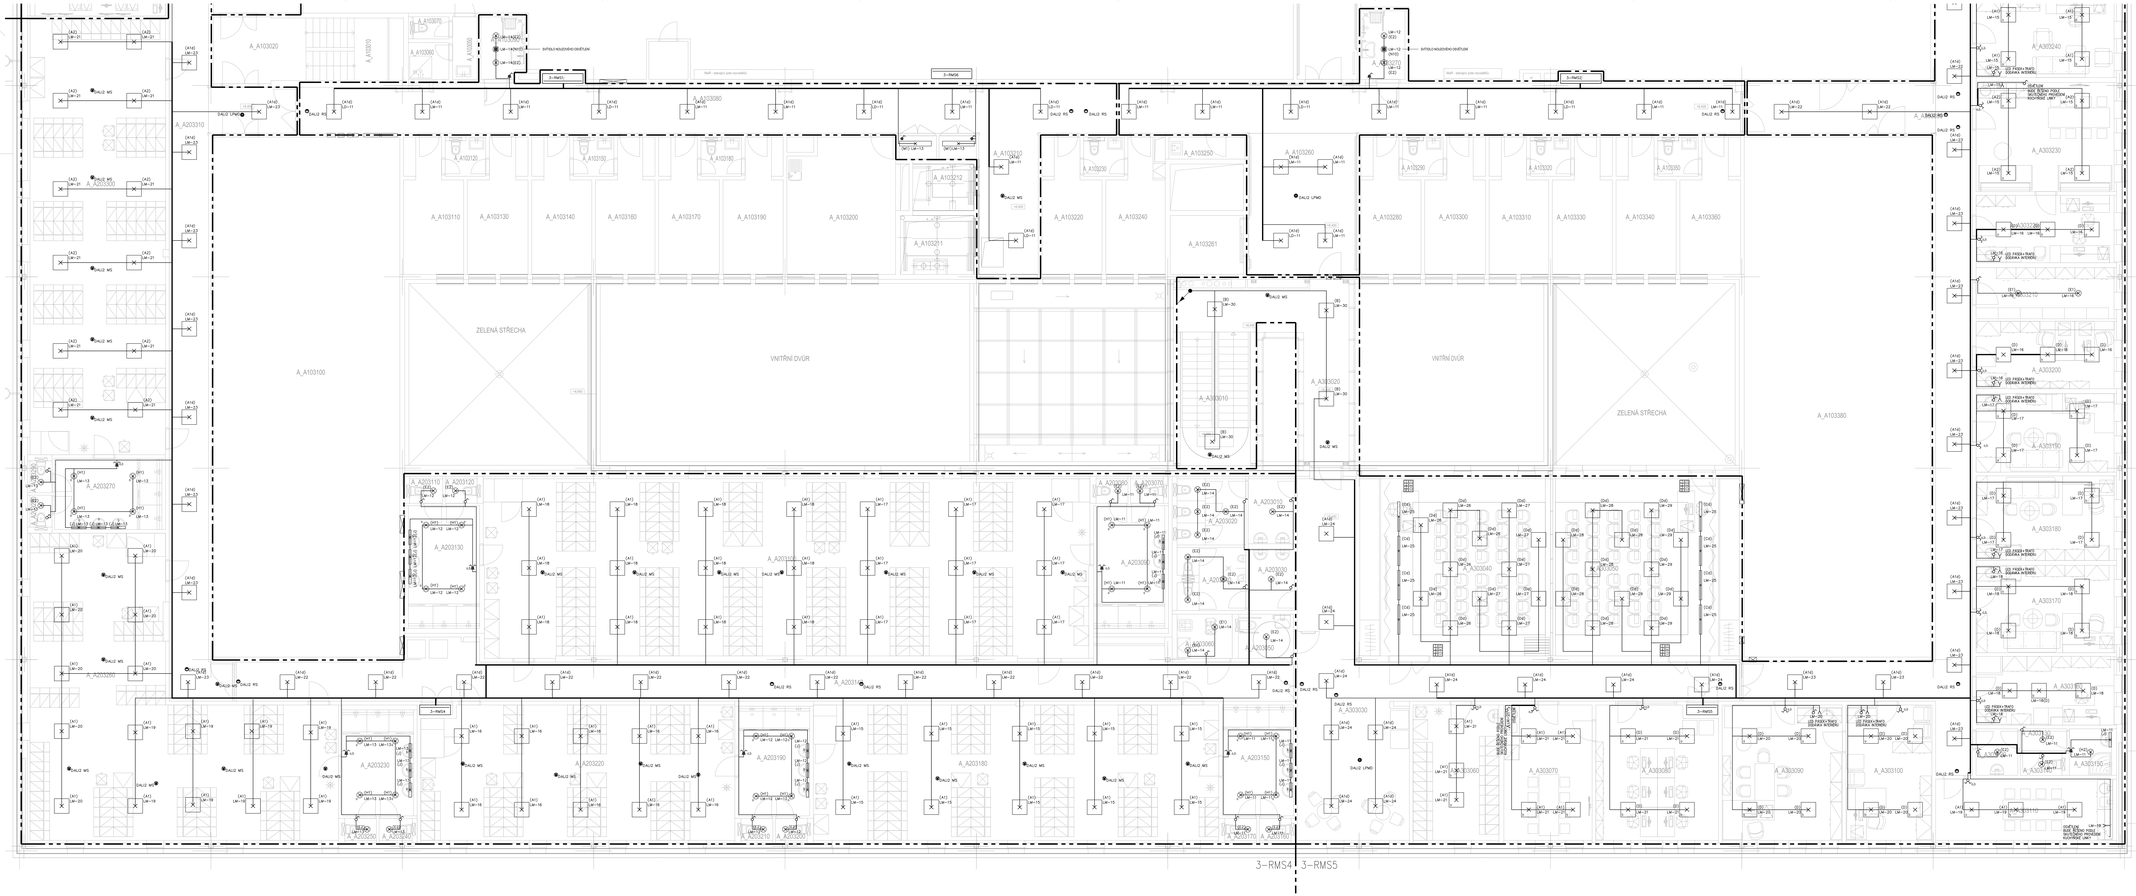

LEGENDA MÍSTNOSTÍ

KÓD PROJ.	NÁZEV MÍSTNOSTI	m^2
A203500	NÁSTERNA	15,47
A203510	DENNÍ MÍSTNOST	25,15
A203520	LÉKAŘSKÝ POKOJ	16,55
A203530	LÉKAŘSKÝ POKOJ	16,55
A203540	ZVEDACÍ MÍSTNOST	17,25
A203550	ZVEDACÍ MÍSTNOST	17,25
A203560	LÉKAŘSKÝ POKOJ	16,55
A203570	SEST. ADMINISTRATIVA	16,55
A203580	DENNÍ MÍSTNOST	25,15
A203590	CHODBA	37,25
A203600	WC ŽENY	1,52
A203610	WC ŽENY	1,52
A203620	SPRCHA ŽENY	2,51
A203630	PŘEDSÍŇ WC	2,51
A203640	CHODBA WC ŽENY	2,51
A203650	ÚKLIDOVÁ MÍSTNOST	2,51
A203660	PŘEDSÍŇ WC	2,51
A203670	CHODBA WC MUŽŮ	2,51
A203680	WC MUŽŮ	1,65
A203690	SPRCHA MUŽŮ	2,51
A203700	CHODBA	10,15
A203710	SPOLEČNÁ KÁVOVÁ	5,95
A203720	SCHÁDZEŇŇ	12,4

LEGENDA:


SPÍNAČ DOMOVNÍ ZAPUŠTĚNÝ RAZÍCÍ 1, 5, 6, 7
SPÍNAČ DOMOVNÍ NÁSTĚNNÝ IP44 RAZÍCÍ 1, 5, 6
SPÍNAČ DOMOVNÍ ZAPUŠTĚNÝ RAZÍCÍ 1/0U
SPÍNAČ DOMOVNÍ ZAPUŠTĚNÝ RAZÍCÍ 1/0
ZÁSUVKY DOMOVNÍ NÁSTĚNNÝ IP44
ZÁSUVKY DOMOVNÍ ZAPUŠTĚNÝ IP44
ZÁSUVKY DOMOVNÍ ZAPUŠTĚNÝ
DVOJNÁSOBNÁ ZÁSUVKA DOMOVNÍ ZAPUŠTĚNÁ - BÍLÁ
DVOJNÁSOBNÁ ZÁSUVKA DOMOVNÍ ZAPUŠTĚNÁ - HNĚDÁ
DVOJNÁSOBNÁ ZÁSUVKA DOMOVNÍ ZAPUŠTĚNÁ - HNĚDÁ + PŘEPĚTOVÁ OCHRANA
DVOJNÁSOBNÁ ZÁSUVKA DOMOVNÍ ZAPUŠTĚNÁ - ČERVENÁ

NA VŠECH ZÁSUVKÁCH MUSÍ BÝT POD OBVODU S PVRSOVÝM ZÁVLEM NA PEVNÉ PŘIPOJAPCH ZAŘÍZENÍ MUSÍ BÝT POPSÁN OBVOD A ROZVADĚČ

POPIS SVÍTIDEL:
(A1) ..... TYP SVÍTIDLA PODLE LEGENDY SVÍTIDEL

(X) ..... SVÍTIDLO LED VÝSTAVNÉ PŘÍSLUŠNÉ ROZMĚR ZNAČKY NEODPOVÍDÁ SKUTEČNÉ VELIKOSTI SVÍTIDLA

POPIS SVÍTIDEL:
TYPSVÍ
