


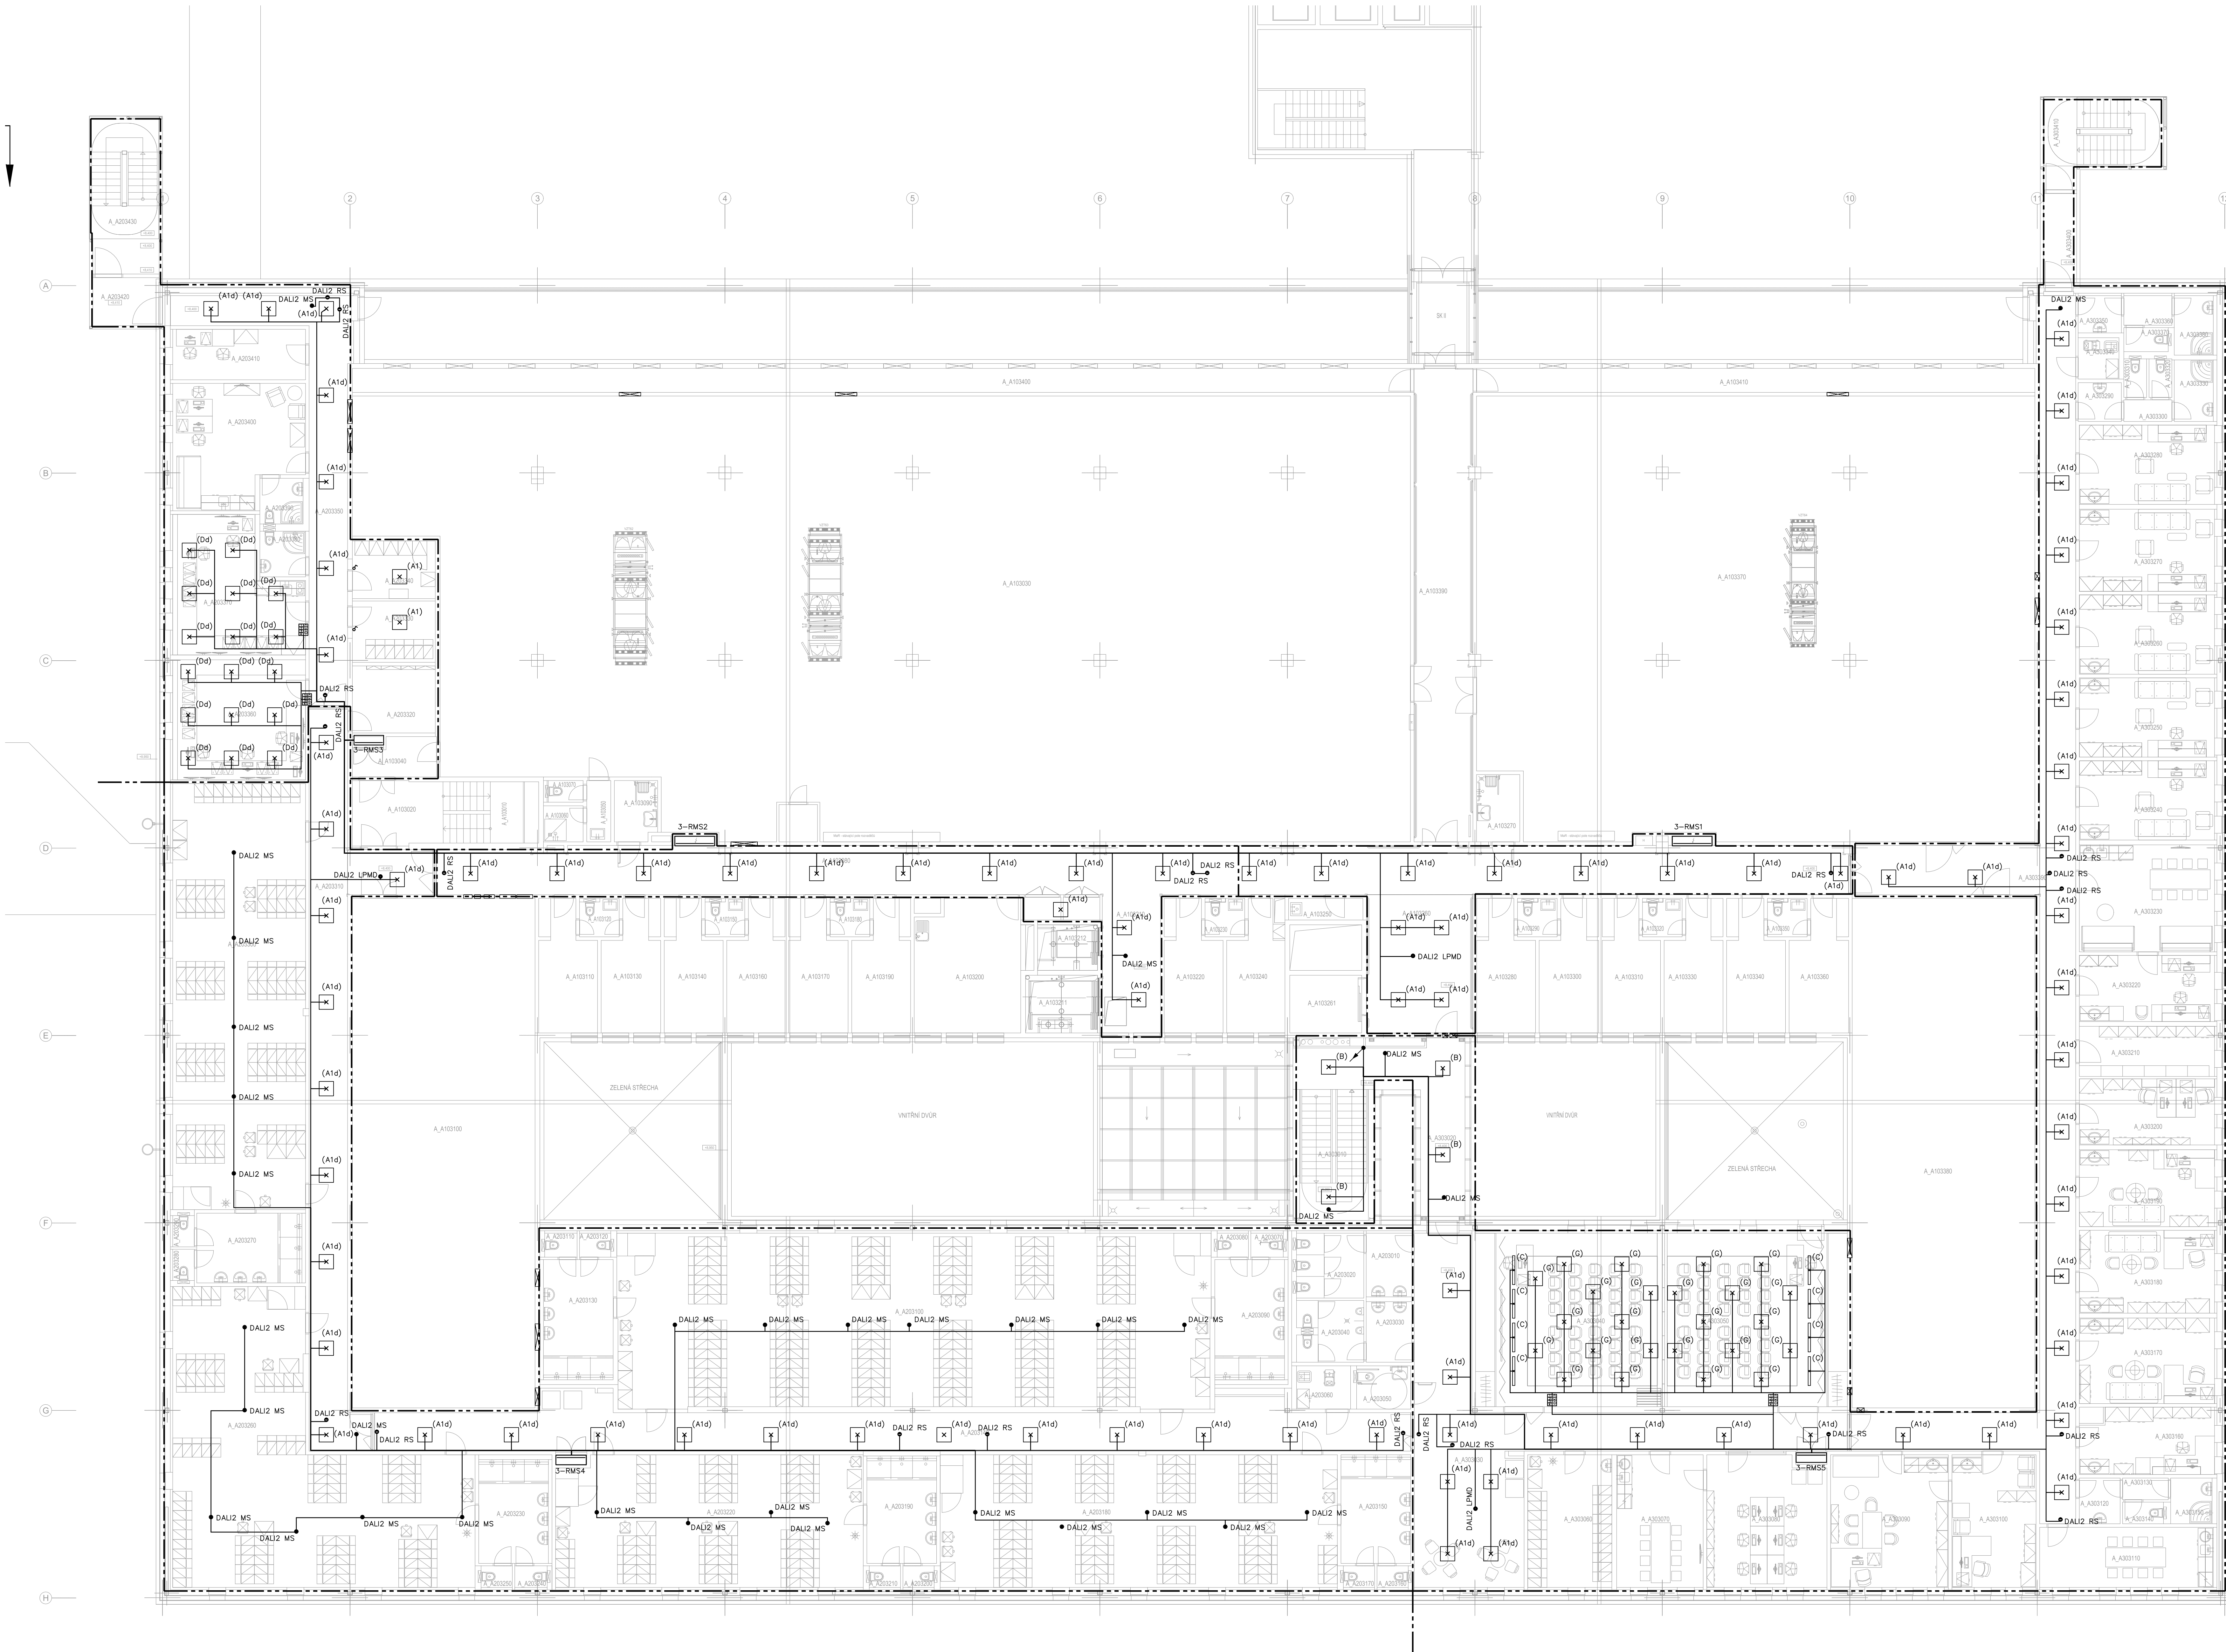

LEGENDA:

Místní pospojování

připojení spotřebiče a pevným přívodem

SPINAČ DOMOVNÍ ZAPUŠTĚNÝ RÁZENÍ 1, 5, 6, 7

SPINAČ DOMOVNÍ NÁSTĚNNÝ IP44 RÁZENÍ 1, 5, 6

SPINAČ DOMOVNÍ ZAPUŠTĚNÝ RÁZENÍ 1/0

SPINAČ DOMOVNÍ ZAPUŠTĚNÝ IP44

ZASUVKY DOMOVNÍ ZAPUŠTĚNÝ

ZASUVKY DOMOVNÍ ZAPUŠTĚNÝ IP44

DVOJNÁSOBNÁ ZASUVKA DOMOVNÍ ZAPUŠTĚNÁ – BÍLÁ

DVOJNÁSOBNÁ ZASUVKA DOMOVNÍ ZAPUŠTĚNÁ – HNĚDÁ

DVOJNÁSOBNÁ ZASUVKA DOMOVNÍ ZAPUŠTĚNÁ – HNĚDÁ + PŘEPŮTOVÁ OCHRANA

DVOJNÁSOBNÁ ZASUVKA DOMOVNÍ ZAPUŠTĚNÁ – ČERVENÁ

NA VŠECH ZASUVKÁCH MUSÍ BÝT POIS ODVODU S POŘADOVÝM ČÍSLEM NA PEVNÉ PŘÍPOJNÝCH ZAŘÍZENÍ MUSÍ BÝT POPSÁN ODVOD A ROZVADEČ

POPIS SVÍTIDEL

(A1) TYP SVÍTIDLA PODLE LEGENDY SVÍTIDEL

(A1) SVÍTIDLO LED VESTAVNÉ, PŘISAZENÉ, ROZMĚR ZNAČKY NEODPOVÍDÁ SKUTEČNÉ VELIKOSTI SVÍTIDLA

POPIS SVÍTIDEL

–11(D5)g

PAČKA SPINAČE

TYP SVÍTIDLA PODLE LEGENDY SVÍTIDEL

ODVOD V ROZVADEČI

DOPORUČENÁ VÝŠKA SPINAČŮ +1,3 m

PŘI MONTÁŽI SVÍTIDEL A SPINAČŮ NUTNO DODRŽET USTANOVENÍ NOREM ČSN 33 2000–7–701 ed.2, ČSN 33 2130 ed.3

POŽÁRNÍ ŽLAB R60–P ROZMĚRY 300/60

DRÁTĚNÝ ŽLAB ROZMĚRY 300/60

ROZVADEČ, ZASUVKOVÁ SKŘÍŇ

PARAPETNÍ KANÁL ROZMĚRY 170x70

ROZVODNÁ SOUSTAVA

3 PEN AC 400 V / TN–C

3 NPE AC 400 V / TN–S, INPE AC 230 V/TN–S

OCHRANA PŘED ÚRAZEM ELEKTRICKÝM PROUDEM (ZÁKLADNÍ OCHRANA, OCHRANA PŘI PORUŠĚ) DLE ČSN EN 61140

OCHRANNÉ OPATŘENÍ DLE ČSN 332000–4–41 ed. 3

AUTOMATICKÉ ODPOJENÍ OD ZDROJE

DVOJITÁ NEBO ZESÍLENÁ JEDNÁČE

INSTALACE VE ZVLÁŠTNÍCH MÍSTNOSTI

MORÁVE POKLADY DLE ČSN 33 2312 ed.2

UMÝVARNY, SPRCHOVÉ DLE ČSN 332000–7–701 ED.2

ČYK technologie

RS

170/70..4m

±0.000 = 263,200 m.n.m.

Revize	Vypracoval	Popis revize	Datum

LT PROJEKT

PROJEKTOVÁNÍ ZDRAVOTNICKÝCH VÝSTAV

Hlavní inženýr projektu:
ING. LUDĚK TOMER

Vedoucí projektant zařadky:
ING. JAN KOCHANEK

Investor:
**FAKULTNÍ NEMOCNICE
OLOMOUČ**

Autorizace:

Profese: ELE	Zpracovatel dle: SUBTECH s.r.o. Slovácká 633/2, 782 00 Bno Tel: +420 739 003 307 E-mail: novotny@subtech.cz
Odpovědný projektant: ING. JAN NOVOTNÝ	Vypracoval: ING. JAN NOVOTNÝ
	Kontroloval: ING. PETR LAVIČKA

Alt:	FAKULTNÍ NEMOCNICE OLOMOUČ PD NÁSTAVBA BUDOVY A	Základová úroveň:	06 - 2020	Plan:
Objekt:	BUDOVNA A - NÁSTAVBA	Datum:	30.6.2022	Stupeň:
Číslo:	UMĚLÉ OSVĚTLENÍ 3.NP - DALI	Formát:	DSP6	18x4
		Měřítko:	1:100	Číslo výkresu: D.1.01.4c-113