


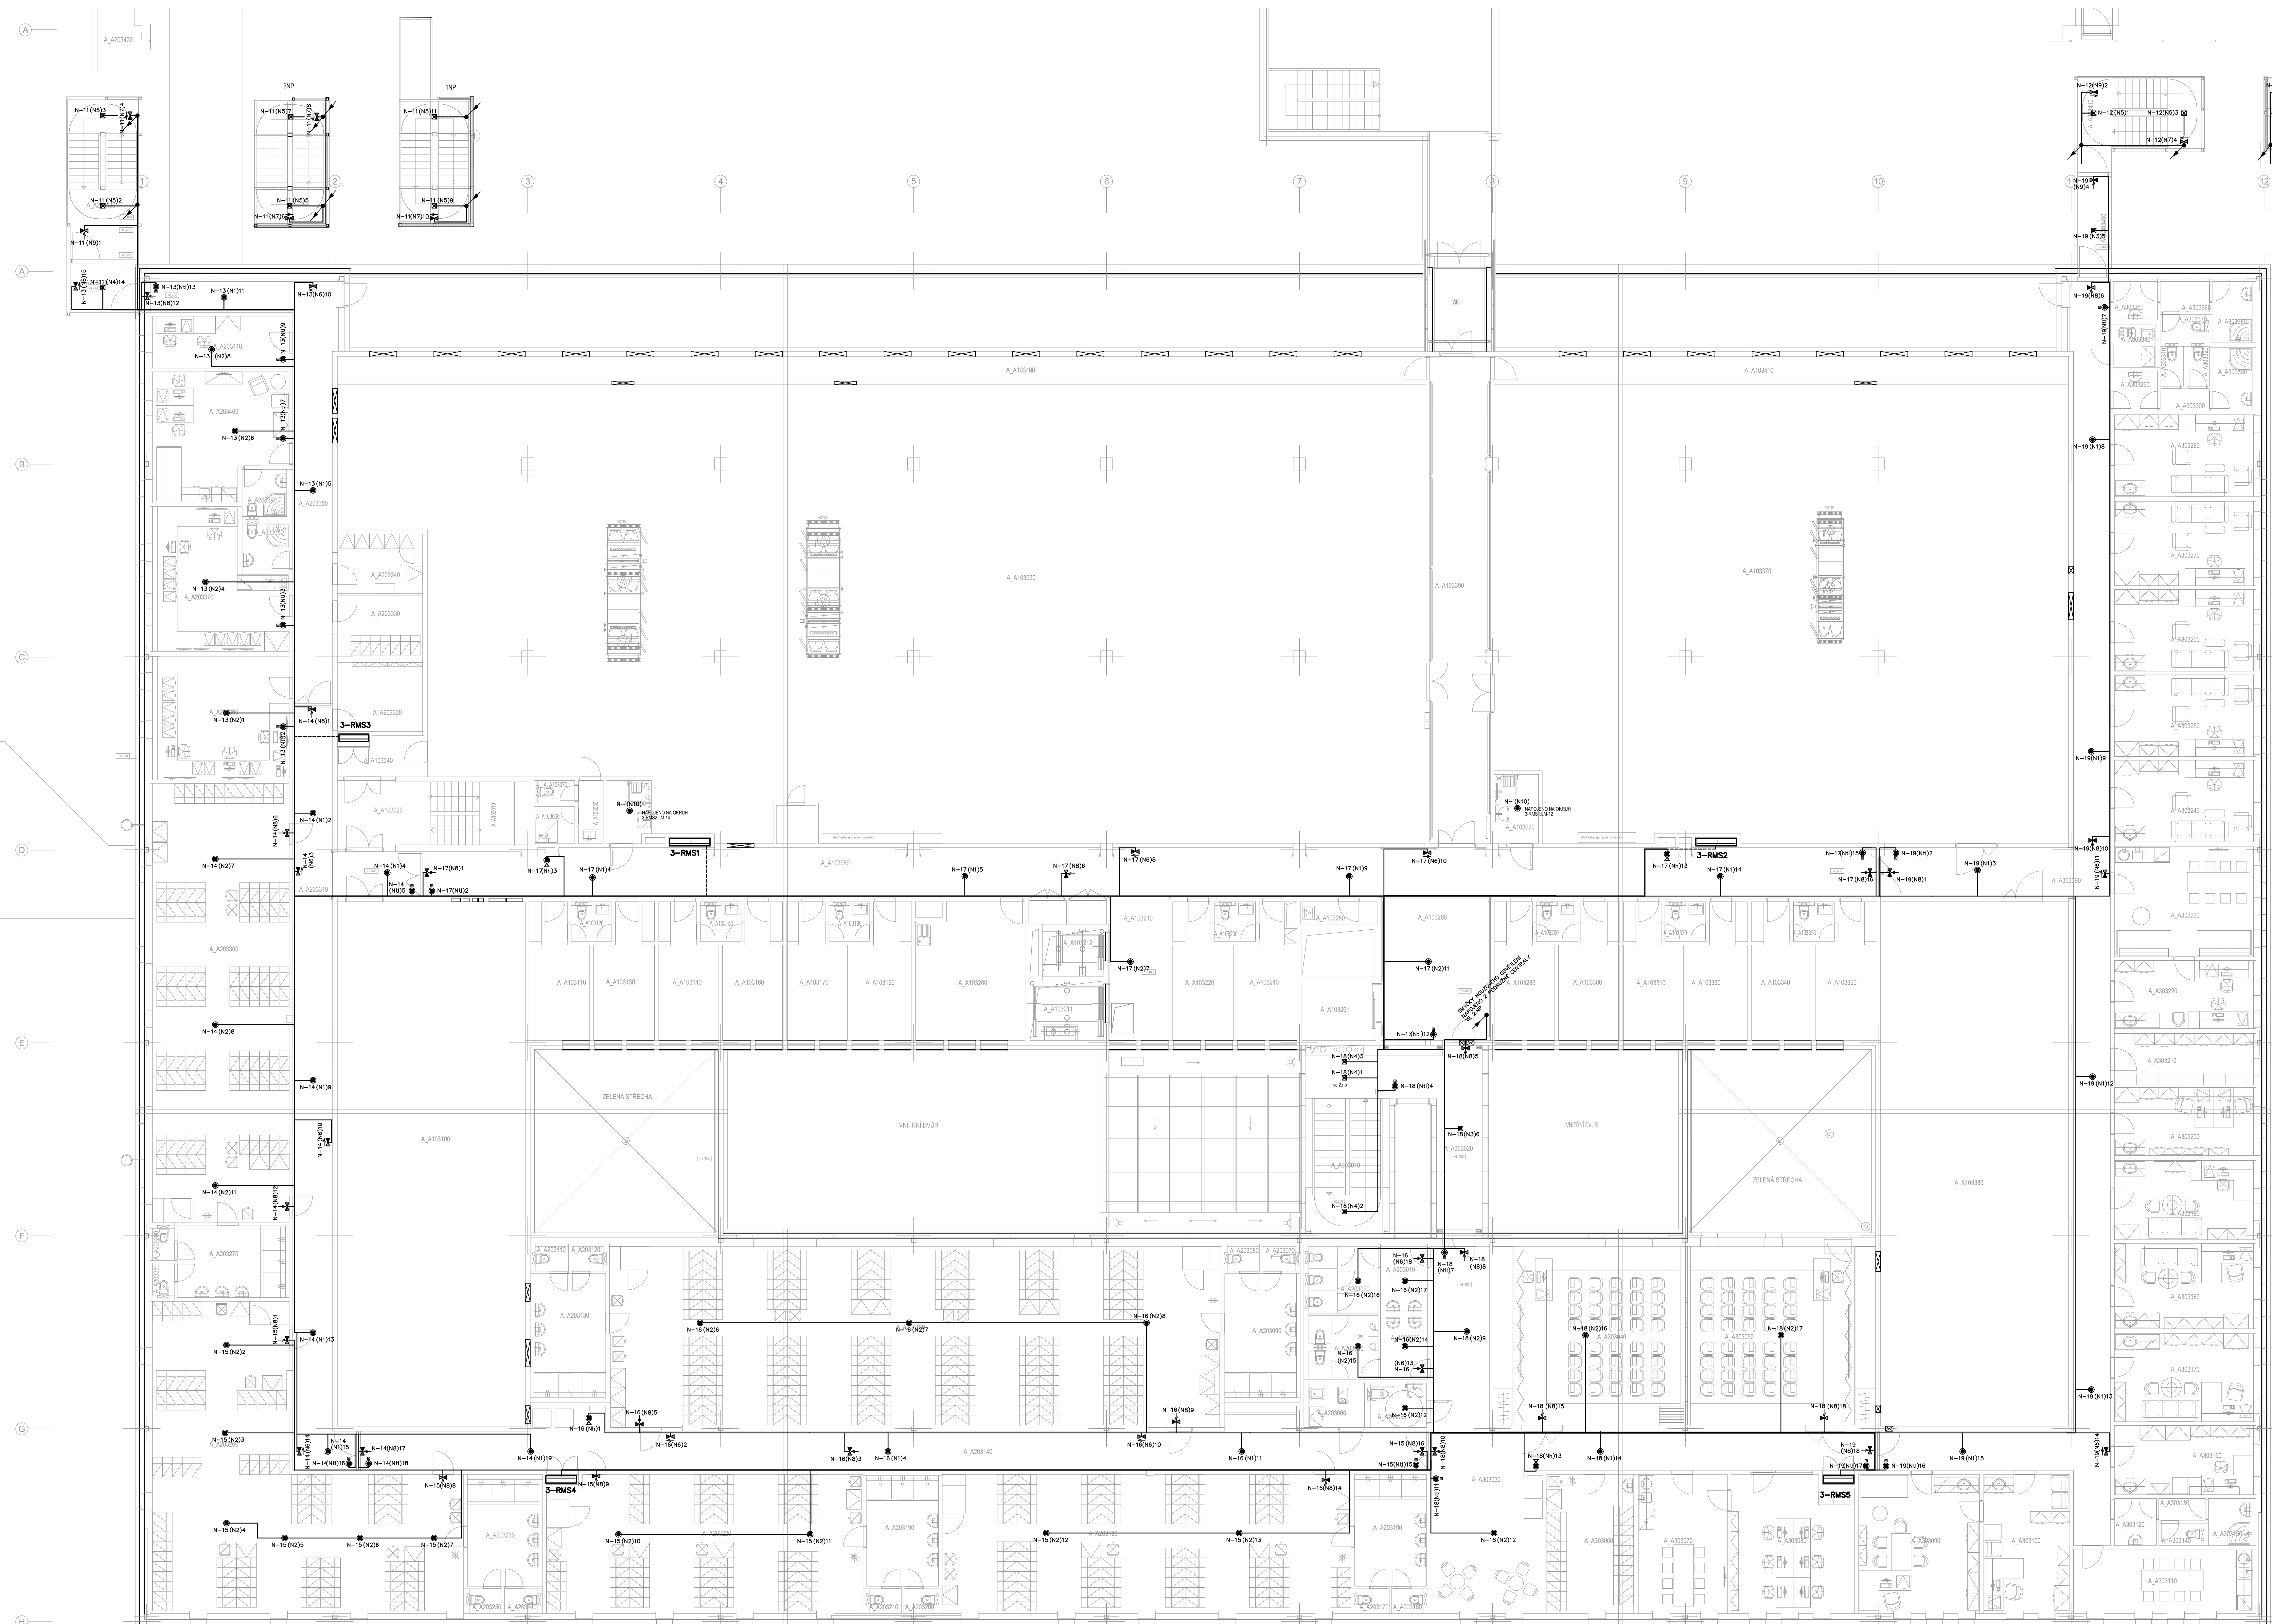

PODROBNÝ POPIS SVÍTIDEL JE V LEGENDĚ SVÍTIDEL

- SVÍTIDLO NOUZOVÉHO OSVĚTLENÍ – PROTIPANICKÉ
- SVÍTIDLO NOUZOVÉHO OSVĚTLENÍ – SMĚR ÚKOHU POKYTOGRAM

POPS SVÍTIDEL
N-11(N11)1
— POŘADOVÉ ČÍSLO SVÍTIDLA VE SMÝČCE
— TYP SVÍTIDLA PODLE LEGENDY SVÍTIDEL
— ČÍSLO OKRUHU V CENTRÁLE NOUZOVÉHO OSVĚTLENÍ

ROZVADEČ


NAPĚŤOVÁ SOUSTAVA
3 NPE AC 400 V / TN-S
VSTUPNÍ NAPĚTÍ CENTRÁLY 230V AC
VÝSTUPNÍ NAPĚTÍ CENTRÁLY 230V AC (PROVOZ ZE SÍTĚ)
216V DC (PROVOZ NOUZOVÝ)

OCHRANA PŘED PRAZEM ELEKTRICKÝM PROUDEM
DLE ČSN EN 61140 ed.3
ZÁKLADNÍ OCHRANA
OCHRANA PŘI PORUŠĚ

OCHRANNE OPATŘENÍ
ČSN 33 2000-4-41 ed.3
AUTOMATICKÉ ODPOJENÍ OD ZDROJE
DVOUTA NEBO ZE ZELENA IZOLACE

PRO PŘESNÉ POLOHY KONCOVÝCH PRVKŮ VIZ ČÁST RPD –
– KOORDINAČNÍ VÝKRESY

UMÍSTĚNÍ PODRUŽNÉ CENTRÁLY NOUZOVÉHO OSVĚTLENÍ VE 2.NP

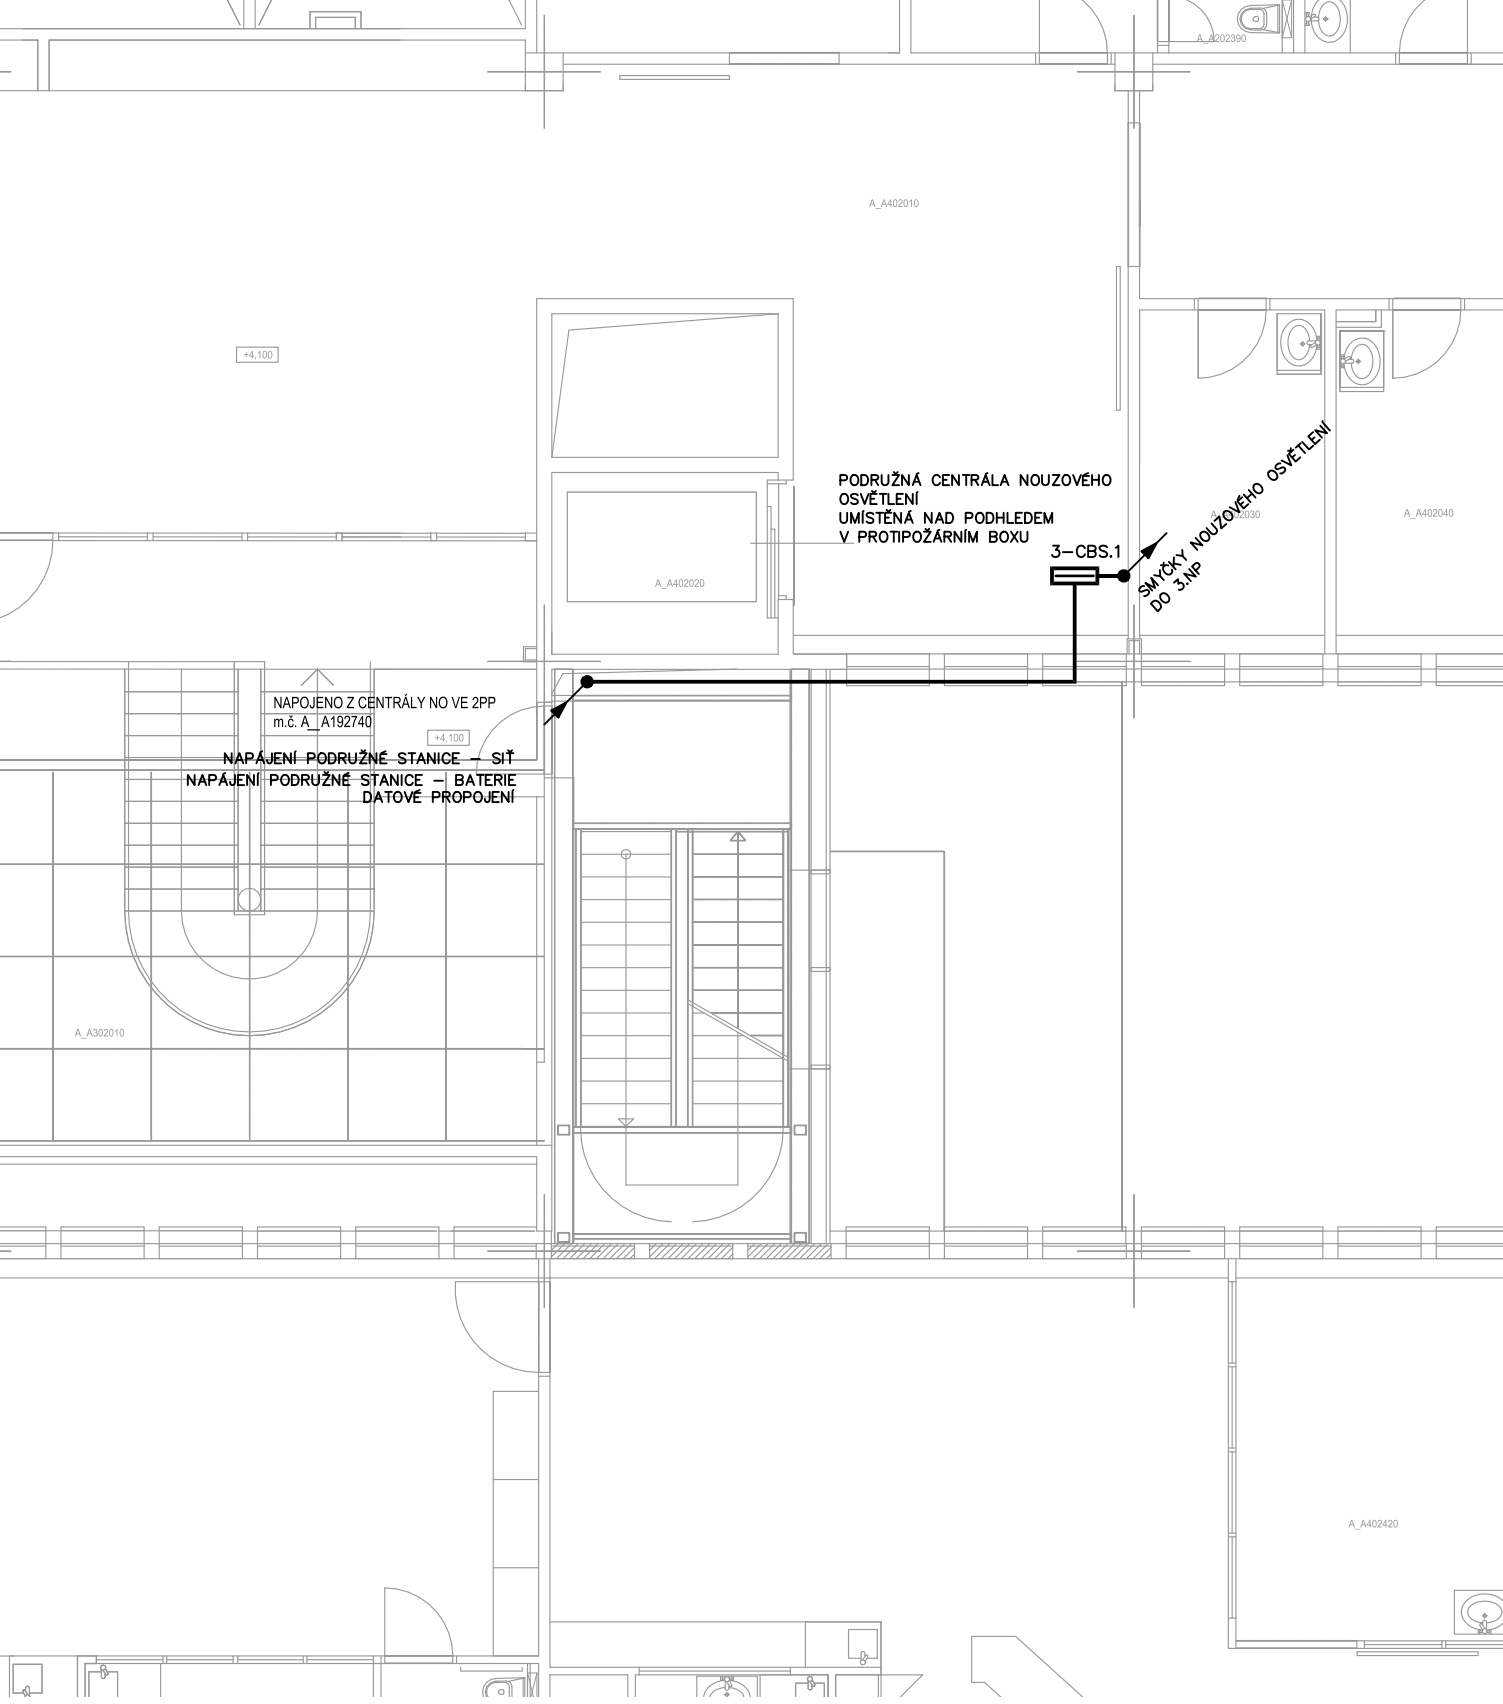

LEGENDA MÍSTNOSTÍ

Č. M. PKOL	NÁZEV MÍSTNOSTI	RP
A_A103010	SCHODIŠTĚ	12,14
A_A103020	PŘEDSÍŇ WC ŽENY	5,10
A_A103030	PODESTA SCHODIŠTĚ	6,29
A_A103040	STROJOVNA VZT	74,49
A_A103050	WC MUŽI	5,11
A_A103060	PŘEDSÍŇ	2,85
A_A103070	SPRCHA	2,47
A_A103080	WC ŽENY	1,31
A_A103090	CHOUBA	101,74
A_A103100	PŘEDSÍŇ A SPRCHA ŽENY	4,43
A_A103110	STROJOVNA VZT	161,54
LEGENDA MÍSTNOSTÍ

NOU.	NÁZEV MÍSTNOSTI	RP
A_A103010	PŘEDSÍŇ WC ŽENY	5,11
A_A103020	WC ŽENY	7,56
A_A103030	PŘEDSÍŇ WC MUŽI	4,56
A_A103040	WC MUŽI	6,50
A_A103050	WC MUŽI	4,19
A_A103060	ÚLOVĚKOVÁ MÍSTNOST	4,19
A_A103070	WC ŽENY	1,37
A_A103080	WC ŽENY	1,37
A_A103090	PŘEDSÍŇ A SPRCHY ŽENY	14,62
A_A103100	SÁTKA NLPZ ŽENY	17,93
A_A103110	WC ŽENY	1,37
A_A103120	WC ŽENY	1,37
A_A103130	PŘEDSÍŇ A SPRCHY ŽENY	14,62
A_A103140	CHOUBA	74,48
A_A103150	PŘEDSÍŇ A SPRCHY ŽENY	12,21
A_A103160	WC ŽENY	1,37
A_A103170	WC ŽENY	1,37
A_A103180	SÁTKA NLPZ ŽENY	19,34
A_A103190	PŘEDSÍŇ A SPRCHY MUŽI	13,19
A_A103200	WC MUŽI	1,29
A_A103210	WC MUŽI	1,29
A_A103220	SÁTKA NLPZ MUŽI	69,89
A_A103230	PŘEDSÍŇ A SPRCHY MUŽI	12,80
A_A103240	WC MUŽI	1,29
A_A103250	WC MUŽI	1,29
A_A103260	SÁTKA LEKÁŘI MUŽI	10,70
A_A103270	PŘEDSÍŇ A SPRCHY ŽENY	12,21
A_A103280	WC ŽENY	1,24
A_A103290	WC ŽENY	1,24
A_A103300	SÁTKA LEKÁŘI ŽENY	66,36
A_A103310	CHOUBA	58,26
A_A103320	KUJOVÝ DEPOZIT	8,85
A_A103330	SÁTKA ADMINISTRATIVNÍ MUŽI	8,85
A_A103340	SÁTKA ADMINISTRATIVNÍ ŽENY	8,85
A_A103350	CHOUBA	32,81
A_A103360	KANCELÁŘ DOPROKŮ	27,62
A_A103370	KANCELÁŘ OCHRANA	27,62
A_A103380	WC SPRCHA	3,91
A_A103390	WC SPRCHA	3,42
A_A103400	KANCELÁŘ SPOJIVATELŮ	28,29
A_A103410	KANCELÁŘ TECHNIK	11,80
A_A103420	SPOJIVATEL KŘÍDEK	5,58
A_A103430	SCHODIŠTĚ	19,31