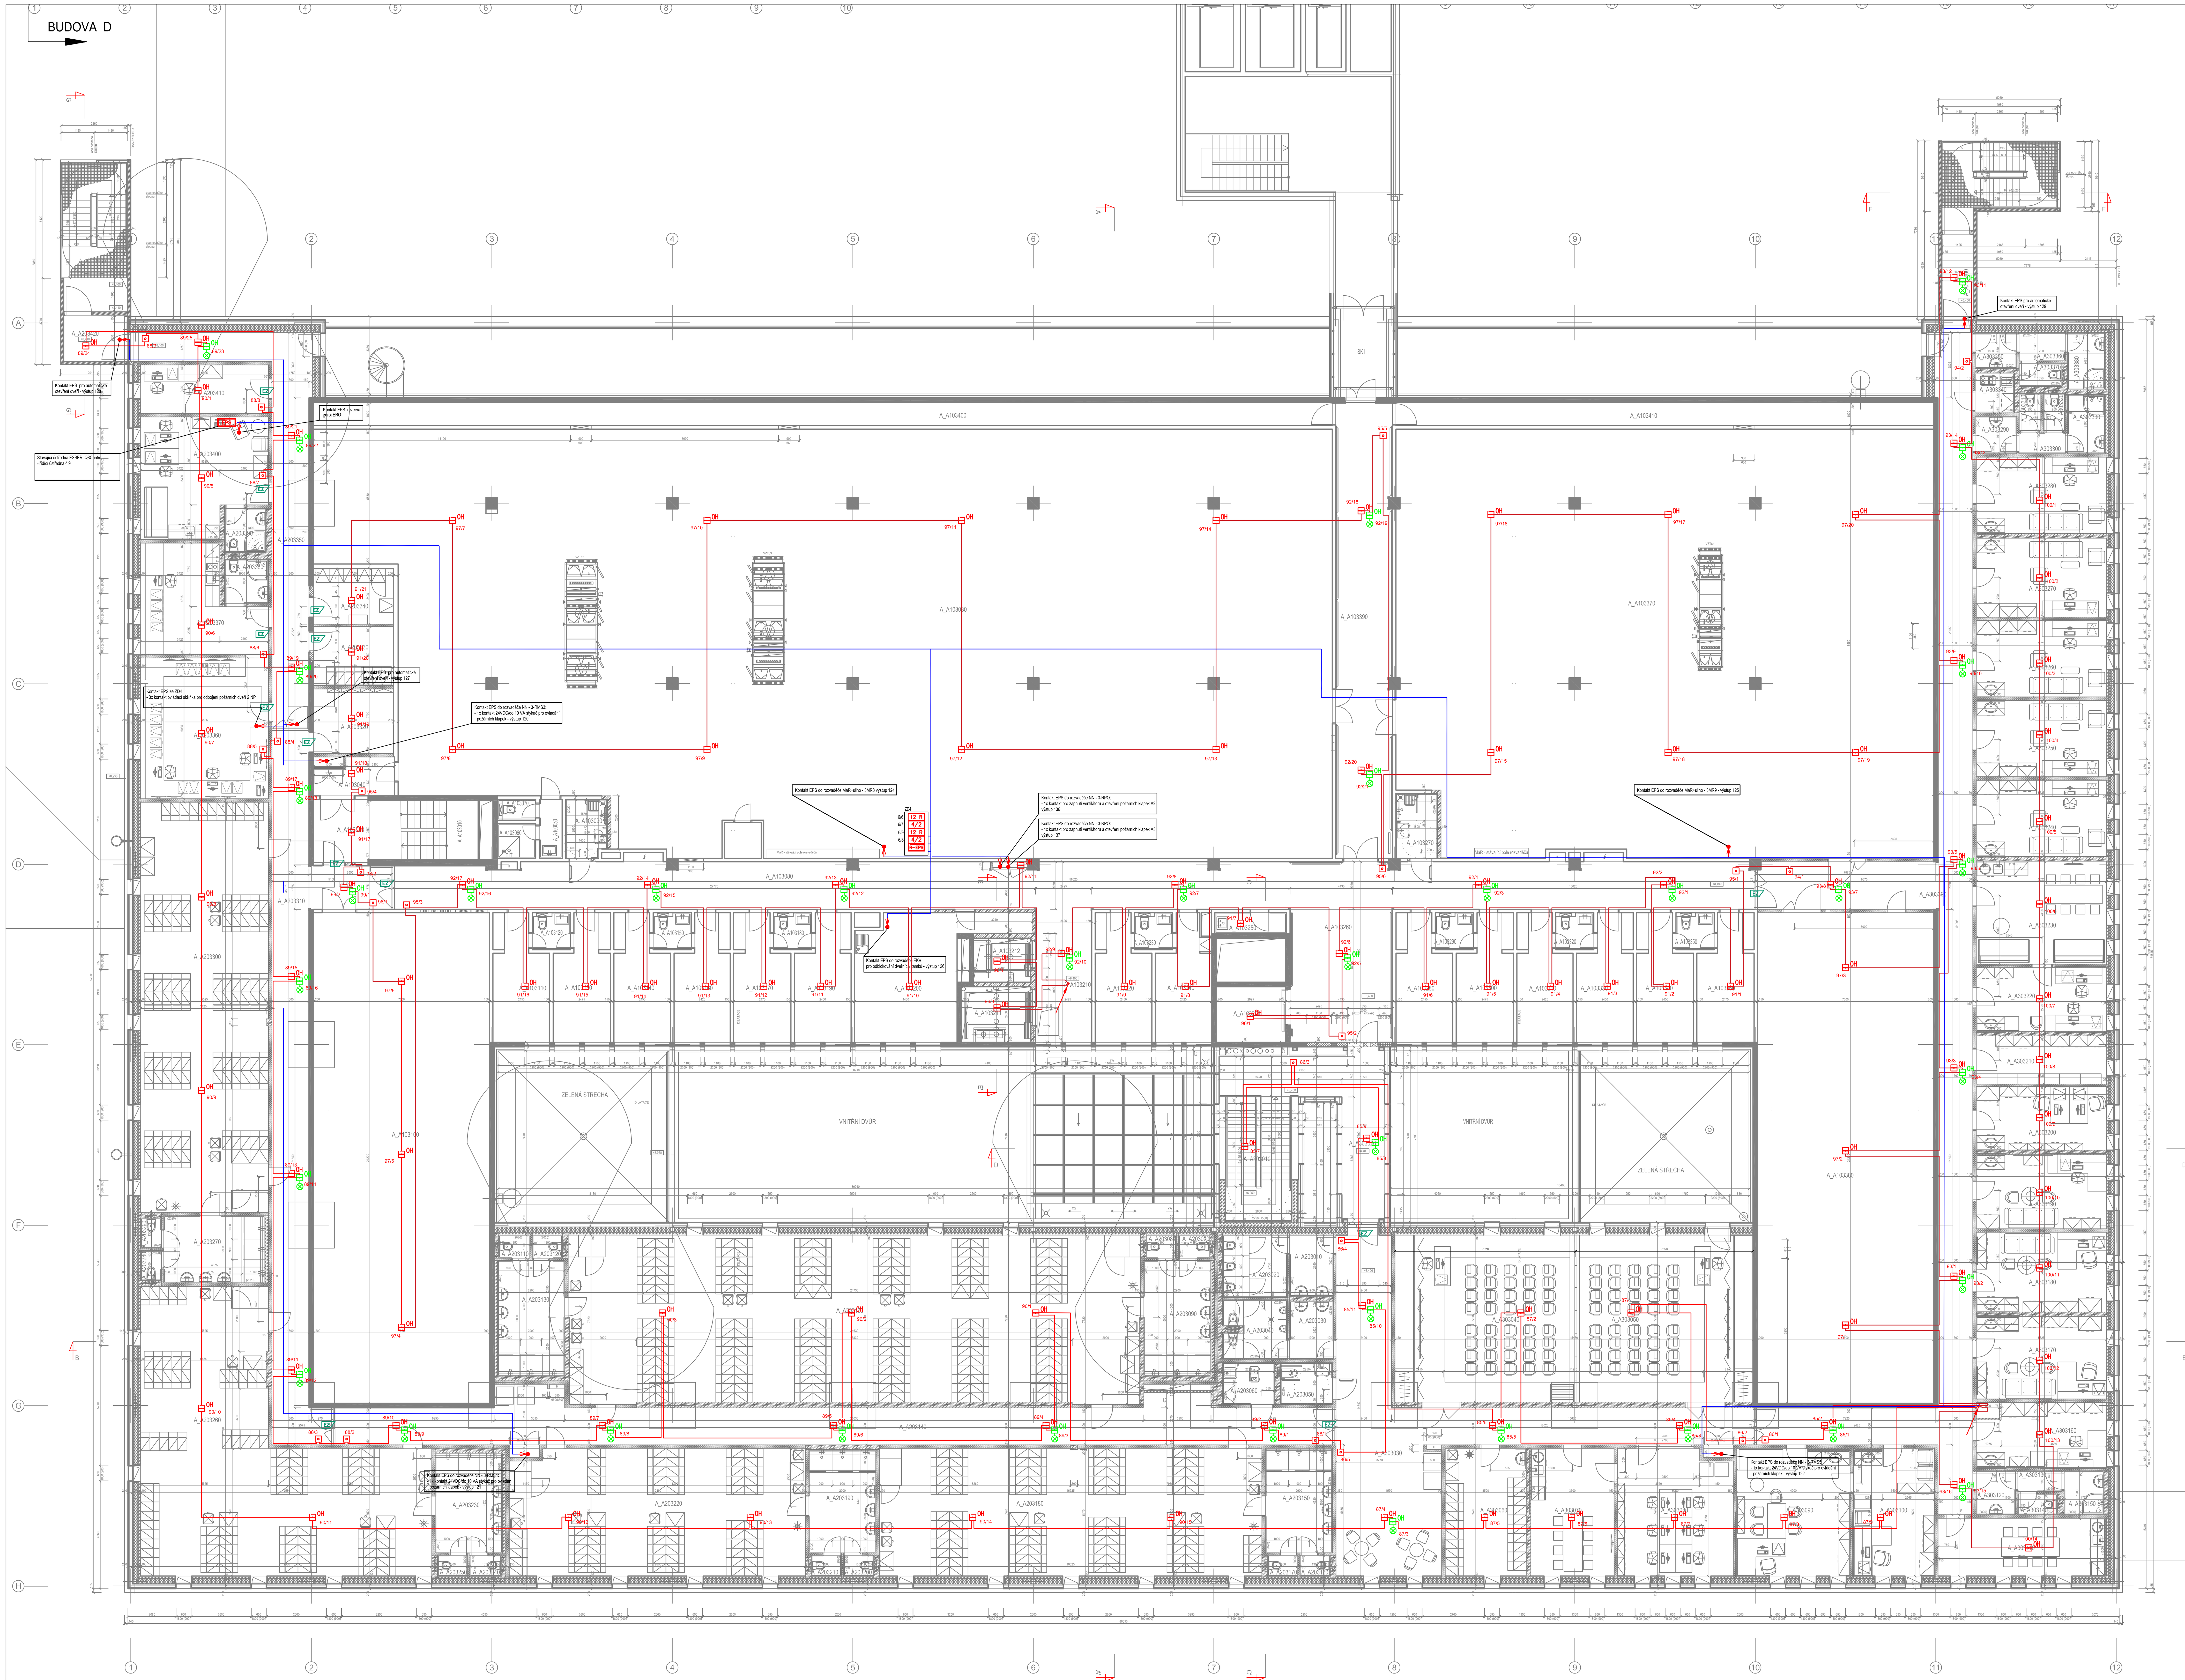

LEGENDA MÍSTNOSTÍ

Č.M. FNOL	NÁZEV MÍSTNOSTI	m²	POVRCH PODLAHY	OZ.	POVRCH STĚN	POVRCH STROPU
A_A103010	SCHODIŠTĚ	12,14				
A_A103020	PODESTA SCHODIŠTĚ	6,29				
A_A103030	STROJOVNA VZT	744,56				
A_A103040	CHODBA	5,11			STÁVAJÍCÍ	
A_A103050	PŘEDSÍŇ	2,85				
A_A103060	SPRCHA	2,47				
A_A103070	WC	1,30				
A_A103080	CHODBA	101,74	PVC 1	A1	PVC SOKL v=100 mm	KAZETOVÝ PODHLED
A_A103090	SPRCHA	4,43	KERAMICKÁ DLAŽBA 3	F2	KERAMICKÝ OBKLAD v=H.H. ZÁRUBNĚ	SDK PODHL. IMPREGNOVANÝ
A_A103100	STROJOVNA VZT	161,34				
A_A103110	INSPEKČNÍ POKOJ	12,16				
A_A103120	WC	2,51				
A_A103130	INSPEKČNÍ POKOJ	12,30				
A_A103140	INSPEKČNÍ POKOJ	12,16				
A_A103150	WC	2,51			STÁVAJÍCÍ	
A_A103160	INSPEKČNÍ POKOJ	12,02				
A_A103170	INSPEKČNÍ POKOJ	12,30				
A_A103180	WC	2,51				
A_A103190	INSPEKČNÍ POKOJ	12,16				
A_A103200	MÍSTNOST DISPEČINKU	23,85				
A_A103210	PROSTOR PŘED VÝTAHY	14,57	PVC 1	A1	PVC SOKL v=100 mm	KAZETOVÝ/ SDK PODHLED
A_A103211	VÝTAH	7,18	TECHNOLOGIE			
A_A103212	VÝTAH	4,74	TECHNOLOGIE			
A_A103220	INSPEKČNÍ POKOJ	12,16				
A_A103230	WC	2,51			STÁVAJÍCÍ	
A_A103240	INSPEKČNÍ POKOJ	11,52				
A_A103250	ÚKLIDOVÁ MÍSTNOST	2,78				
A_A103260	PROSTOR PŘED VÝTAHY	25,80	PVC 1	A1	PVC SOKL v=100 mm	KAZETOVÝ/ SDK PODHLED
A_A103261	LŮŽKOVÝ VÝTAH	7,18	STÁVAJÍCÍ		STÁVAJÍCÍ	STÁVAJÍCÍ
A_A103270	SPRCHA	5,04	KERAMICKÁ DLAŽBA 3	F2	KERAMICKÝ OBKLAD v=H.H. ZÁRUBNĚ	SDK PODHL. IMPREGNOVANÝ
A_A103280	INSPEKČNÍ POKOJ	12,16				
A_A103290	WC	2,51				
A_A103300	INSPEKČNÍ POKOJ	12,30				
A_A103310	INSPEKČNÍ POKOJ	12,02				
A_A103320	WC	2,51				
A_A103330	INSPEKČNÍ POKOJ	12,16				
A_A103340	INSPEKČNÍ POKOJ	12,16				
A_A103350	WC	2,51			STÁVAJÍCÍ	
A_A103360	INSPEKČNÍ POKOJ	12,30				
A_A103370	STROJOVNA VZT	424,04				
A_A103380	STROJOVNA VZT	161,36				
A_A103390	CHODBA	48,37				
A_A103400	INSTALAČNÍ PROSTOR VZT	44,02				
A_A103410	INSTALAČNÍ PROSTOR VZT	23,23				

LEGENDA MÍSTNOSTÍ

Č.M. FNOL	NÁZEV MÍSTNOSTI	m²	POVRCH PODLAHY	OZ.	POVRCH STĚN	POVRCH STROPU
A_A203010	PŘEDSÍŇ WC ŽENY	5,10	KERAMICKÁ DLAŽBA 2	E1	KERAMICKÝ OBKLAD v=H.H. ZÁRUBNĚ	SDK PODHL. IMPREGNOVANÝ
A_A203020	WC ŽENY	7,56	KERAMICKÁ DLAŽBA 2	E1	KERAMICKÝ OBKLAD v=H.H. ZÁRUBNĚ	SDK PODHL. IMPREGNOVANÝ
A_A203030	PŘEDSÍŇ WC MUŽI	4,86	KERAMICKÁ DLAŽBA 2	E1	KERAMICKÝ OBKLAD v=H.H. ZÁRUBNĚ	SDK PODHL. IMPREGNOVANÝ
A_A203040	WC MUŽI	6,93	KERAMICKÁ DLAŽBA 2	E1	KERAMICKÝ OBKLAD v=H.H. ZÁRUBNĚ	SDK PODHL. IMPREGNOVANÝ
A_A203050	WC IMOBILNÍ	4,19	KERAMICKÁ DLAŽBA 2	E1	KERAMICKÝ OBKLAD v=H.H. ZÁRUBNĚ	SDK PODHL. IMPREGNOVANÝ
A_A203060	ÚKLIDOVÁ MÍSTNOST	4,05	PVC 2	B2	KERAMICKÝ OBKLAD v=H.H. ZÁRUBNĚ PVC SOKL v=100 mm	SDK PODHL. IMPREGNOVANÝ
A_A203070	WC ŽENY	1,42	KERAMICKÁ DLAŽBA 3	F1	KERAMICKÝ OBKLAD v=H.H. ZÁRUBNĚ	SDK PODHL. IMPREGNOVANÝ
A_A203080	WC ŽENY	1,37	KERAMICKÁ DLAŽBA 3	F1	KERAMICKÝ OBKLAD v=H.H. ZÁRUBNĚ	SDK PODHL. IMPREGNOVANÝ
A_A203090	PŘEDSÍŇ A SPRCHY ŽENY	14,62	KERAMICKÁ DLAŽBA 3	F1	KERAMICKÝ OBKLAD v=H.H. ZÁRUBNĚ	SDK PODHL. IMPREGNOVANÝ
A_A203100	ŠATNA NLZP ŽENY	179,03	PVC 2	B2	OMYVATELNÝ NÁTĚR PVC SOKL v=100 mm	KAZETOVÝ PODHLED
A_A203110	WC ŽENY	1,42	KERAMICKÁ DLAŽBA 3	F1	KERAMICKÝ OBKLAD v=H.H. ZÁRUBNĚ	SDK PODHL. IMPREGNOVANÝ
A_A203120	WC ŽENY	1,37	KERAMICKÁ DLAŽBA 3	F1	KERAMICKÝ OBKLAD v=H.H. ZÁRUBNĚ	SDK PODHL. IMPREGNOVANÝ
A_A203130	PŘEDSÍŇ A SPRCHY ŽENY	14,62	KERAMICKÁ DLAŽBA 3	F1	KERAMICKÝ OBKLAD v=H.H. ZÁRUBNĚ	SDK PODHL. IMPREGNOVANÝ
A_A203140	CHODBA	74,49	PVC 1	A2	PVC SOKL v=100 mm	KAZETOVÝ / SDK PODHLED
A_A203150	PŘEDSÍŇ A SPRCHY ŽENY	13,23	KERAMICKÁ DLAŽBA 3	F1	KERAMICKÝ OBKLAD v=H.H. ZÁRUBNĚ	SDK PODHL. IMPREGNOVANÝ
A_A203160	WC ŽENY	1,24	KERAMICKÁ DLAŽBA 3	F1	KERAMICKÝ OBKLAD v=H.H. ZÁRUBNĚ	SDK PODHL. IMPREGNOVANÝ
A_A203170	WC ŽENY	1,24	KERAMICKÁ DLAŽBA 3	F1	KERAMICKÝ OBKLAD v=H.H. ZÁRUBNĚ	SDK PODHL. IMPREGNOVANÝ
A_A203180	ŠATNA NLZP ŽENY	91,32	PVC 2	B2	OMYVATELNÝ NÁTĚR PVC SOKL v=100 mm	KAZETOVÝ PODHLED
A_A203190	PŘEDSÍŇ A SPRCHY MUŽI	13,08	KERAMICKÁ DLAŽBA 3	F1	KERAMICKÝ OBKLAD v=H.H. ZÁRUBNĚ	SDK PODHL. IMPREGNOVANÝ
A_A203200	WC MUŽI	1,24	KERAMICKÁ DLAŽBA 3	F1	KERAMICKÝ OBKLAD v=H.H. ZÁRUBNĚ	SDK PODHL. IMPREGNOVANÝ
A_A203210	WC MUŽI	1,24	KERAMICKÁ DLAŽBA 3	F1	KERAMICKÝ OBKLAD v=H.H. ZÁRUBNĚ	SDK PODHL. IMPREGNOVANÝ
A_A203220	ŠATNA NLZP MUŽI	69,98	PVC 2	B2	OMYVATELNÝ NÁTĚR PVC SOKL v=100 mm	KAZETOVÝ PODHLED
A_A203230	PŘEDSÍŇ A SPRCHY MUŽI	12,65	KERAMICKÁ DLAŽBA 3	F1	KERAMICKÝ OBKLAD v=H.H. ZÁRUBNĚ	SDK PODHL. IMPREGNOVANÝ
A_A203240	WC MUŽI	1,29	KERAMICKÁ DLAŽBA 3	F1	KERAMICKÝ OBKLAD v=H.H. ZÁRUBNĚ	SDK PODHL. IMPREGNOVANÝ
A_A203250	WC MUŽI	1,24	KERAMICKÁ DLAŽBA 3	F1	KERAMICKÝ OBKLAD v=H.H. ZÁRUBNĚ	SDK PODHL. IMPREGNOVANÝ
A_A203260	ŠATNA LÉKAŘI MUŽI	108,20	PVC 2	B2	OMYVATELNÝ NÁTĚR PVC SOKL v=100 mm	KAZETOVÝ PODHLED
A_A203270	PŘEDSÍŇ A SPRCHY ŽENY	12,76	KERAMICKÁ DLAŽBA 3	F1	KERAMICKÝ OBKLAD v=H.H. ZÁRUBNĚ	SDK PODHL. IMPREGNOVANÝ
A_A203280	WC ŽENY	1,24	KERAMICKÁ DLAŽBA 3	F1	KERAMICKÝ OBKLAD v=H.H. ZÁRUBNĚ	SDK PODHL. IMPREGNOVANÝ
A_A203290	WC ŽENY	1,24	KERAMICKÁ DLAŽBA 3	F1	KERAMICKÝ OBKLAD v=H.H. ZÁRUBNĚ	SDK PODHL. IMPREGNOVANÝ
A_A203300	ŠATNA LÉKAŘI ŽENY	98,14	PVC 2	B2	OMYVATELNÝ NÁTĚR PVC SOKL v=100 mm	KAZETOVÝ PODHLED
A_A203310	CHODBA	58,26	PVC 1	A2	PVC SOKL v=100 mm	KAZETOVÝ PODHLED
A_A203320	KLÍČOVÝ DEPOZIT	9,63	PVC 2	B1	PVC SOKL v=100 mm	KAZETOVÝ PODHLED
A_A203330	ŠATNA ADMINISTRATIVA MUŽI	8,80	PVC 2	B1	PVC SOKL v=100 mm	KAZETOVÝ PODHLED
A_A203340	ŠATNA ADMINISTRATIVA ŽENY	8,28	PVC 2	B1	PVC SOKL v=100 mm	KAZETOVÝ PODHLED
A_A203350	CHODBA	36,50	PVC 1	A2	PVC SOKL v=100 mm	KAZETOVÝ PODHLED
A_A203360	KANCELÁŘ DISPEČINK	33,62	PVC 3, ANTISTATICKÉ	C1	K.O. ZA LINKOU v=1500 mm PVC SOKL v=100 mm	KAZETOVÝ PODHLED
A_A203370	KANCELÁŘ OSTRAHA	21,08	PVC 3, ANTISTATICKÉ	C1	K.O. ZA LINKOU v=1500 mm PVC SOKL v=100 mm	KAZETOVÝ PODHLED
A_A203380	WC, SPRCHA	3,61	KERAMICKÁ DLAŽBA 3	F1	KERAMICKÝ OBKLAD v=H.H. ZÁRUBNĚ	SDK PODHL. IMPREGNOVANÝ
A_A203390	WC, SPRCHA	3,42	KERAMICKÁ DLAŽBA 3	F1	KERAMICKÝ OBKLAD v=H.H. ZÁRUBNĚ	SDK PODHL. IMPREGNOVANÝ
A_A203400	KANCELÁŘ SPOJOVATELKY	26,24	PVC 3, ANTISTATICKÉ	C1	K.O. ZA LINKOU v=1500 mm PVC SOKL v=100 mm	KAZETOVÝ PODHLED
A_A203410	KANCELÁŘ TECHNIK	11,60	PVC 3, ANTISTATICKÉ	C1	PVC SOKL v=100 mm	KAZETOVÝ PODHLED
A_A203420	SPOJOVACÍ KRČEK	5,59	NÁTĚR NA BETON	G2	FASÁDNÍ NÁTĚR	SÁDROVLÁKNITÝ PODHLED
A_A203430	SCHODIŠTĚ	18,33	KCE Z POROROŠTŮ NÁTĚR NA BETON	G2	FASÁDNÍ NÁTĚR	

LEGENDA MÍSTNOSTÍ

Č.M. FNOL	NÁZEV MÍSTNOSTI	m²	POVRCH PODLAHY	OZ.	POVRCH STĚN	POVRCH STROPU
[illegible]	[illegible]	[illegible]	[illegible]	[illegible]	[illegible]	[illegible]
A_A303420	SPOJOVACÍ KRČEK	[illegible]	NÁTĚR NA BETON	G2	FASÁDNÍ NÁTĚR	SÁDROVLÁKNITÝ PODHLED
A_A303430	SCHODIŠTĚ	[illegible]	[illegible]	G2	FASÁDNÍ NÁTĚR	[illegible]

LEGENDA ZNAČEK

- EPS – Ústředna systému EPS, ovládací
- 4/2 – Vstupně / výstupní modul 4/2
- 12 R – Výstupní modul 12 volně programovatelných relé
- R-EPS – Skříň externího záložovaného napájecího zdroje 24V/5A
- OH – Hlásič požáru opticko-kouřový
- OH – Hlásič požáru opticko-kouřový instalovaný nad podhledem
- OT – Hlásič požáru multikriteriální (kouř+teplota)
- Hlásič požáru tlačítkový
- Paralelní optická signalizace
- Paralelní optická signalizace pro hlásiče nad podhledem

LEGENDA TRASY

- Hlásičová kruhová linka vedená v běžných prostorech: kabel s třídou reakce na oheň, SHKFH-R 1x2x0,8, B2caS1D1
- Připojení paralelní optické signalizace od automatických hlásičů: kabel s funkční schopností při požáru dle 23/2008 sb., SSKFH-V180 1x2x0,8, P60-R
- Trasa k ovládaným zařízením: kabeláže a úložná trasa s funkční schopností při požáru dle 23/2008 sb., SSKFH-V180 2x2x0,8, P60-R

±0,000 = 263,200 m n.m.

Revize	Vypracoval	Popis revize	Datum

LT PROJEKT
PROJEKTOVÁNÍ ZDRAVOTNICKÉ VÝSTAVBY

Hlavní inženýr projektu: ING. LUDĚK TOMEK
Vedoucí projektant zakázky: ING. JAN KOCMÁNEK

Investor: FAKULTNÍ NEMOCNICE OLOMOUC

Profese: EPS+ERO
Zpracovatel dílu: JIMI CZ a.s., Plzeňská 276/298, 150 00 Praha 5, Tel. 517 350 204 – jimi ELECTRONIC SOLUTIONS
Autorizace:

Odpovědný projektant: Roman Sedlák
Vypracoval: Zbyněk Krátký
Kontroloval: Roman Sedlák

Akce: **FAKULTNÍ NEMOCNICE OLOMOUC PD NÁSTAVBA BUDOVY A**
Zakázkové číslo: 06 - 2020
Paré:
Datum: 06/2022
Stupeň: DSPS
Objekt: BUDOVA A - NÁSTAVBA – SO 01
Formát: 16 A4
Obsah: **EPS 3.NP**
Měřítko: 1:100
Číslo výkresu: D.1.01.4h-102.1