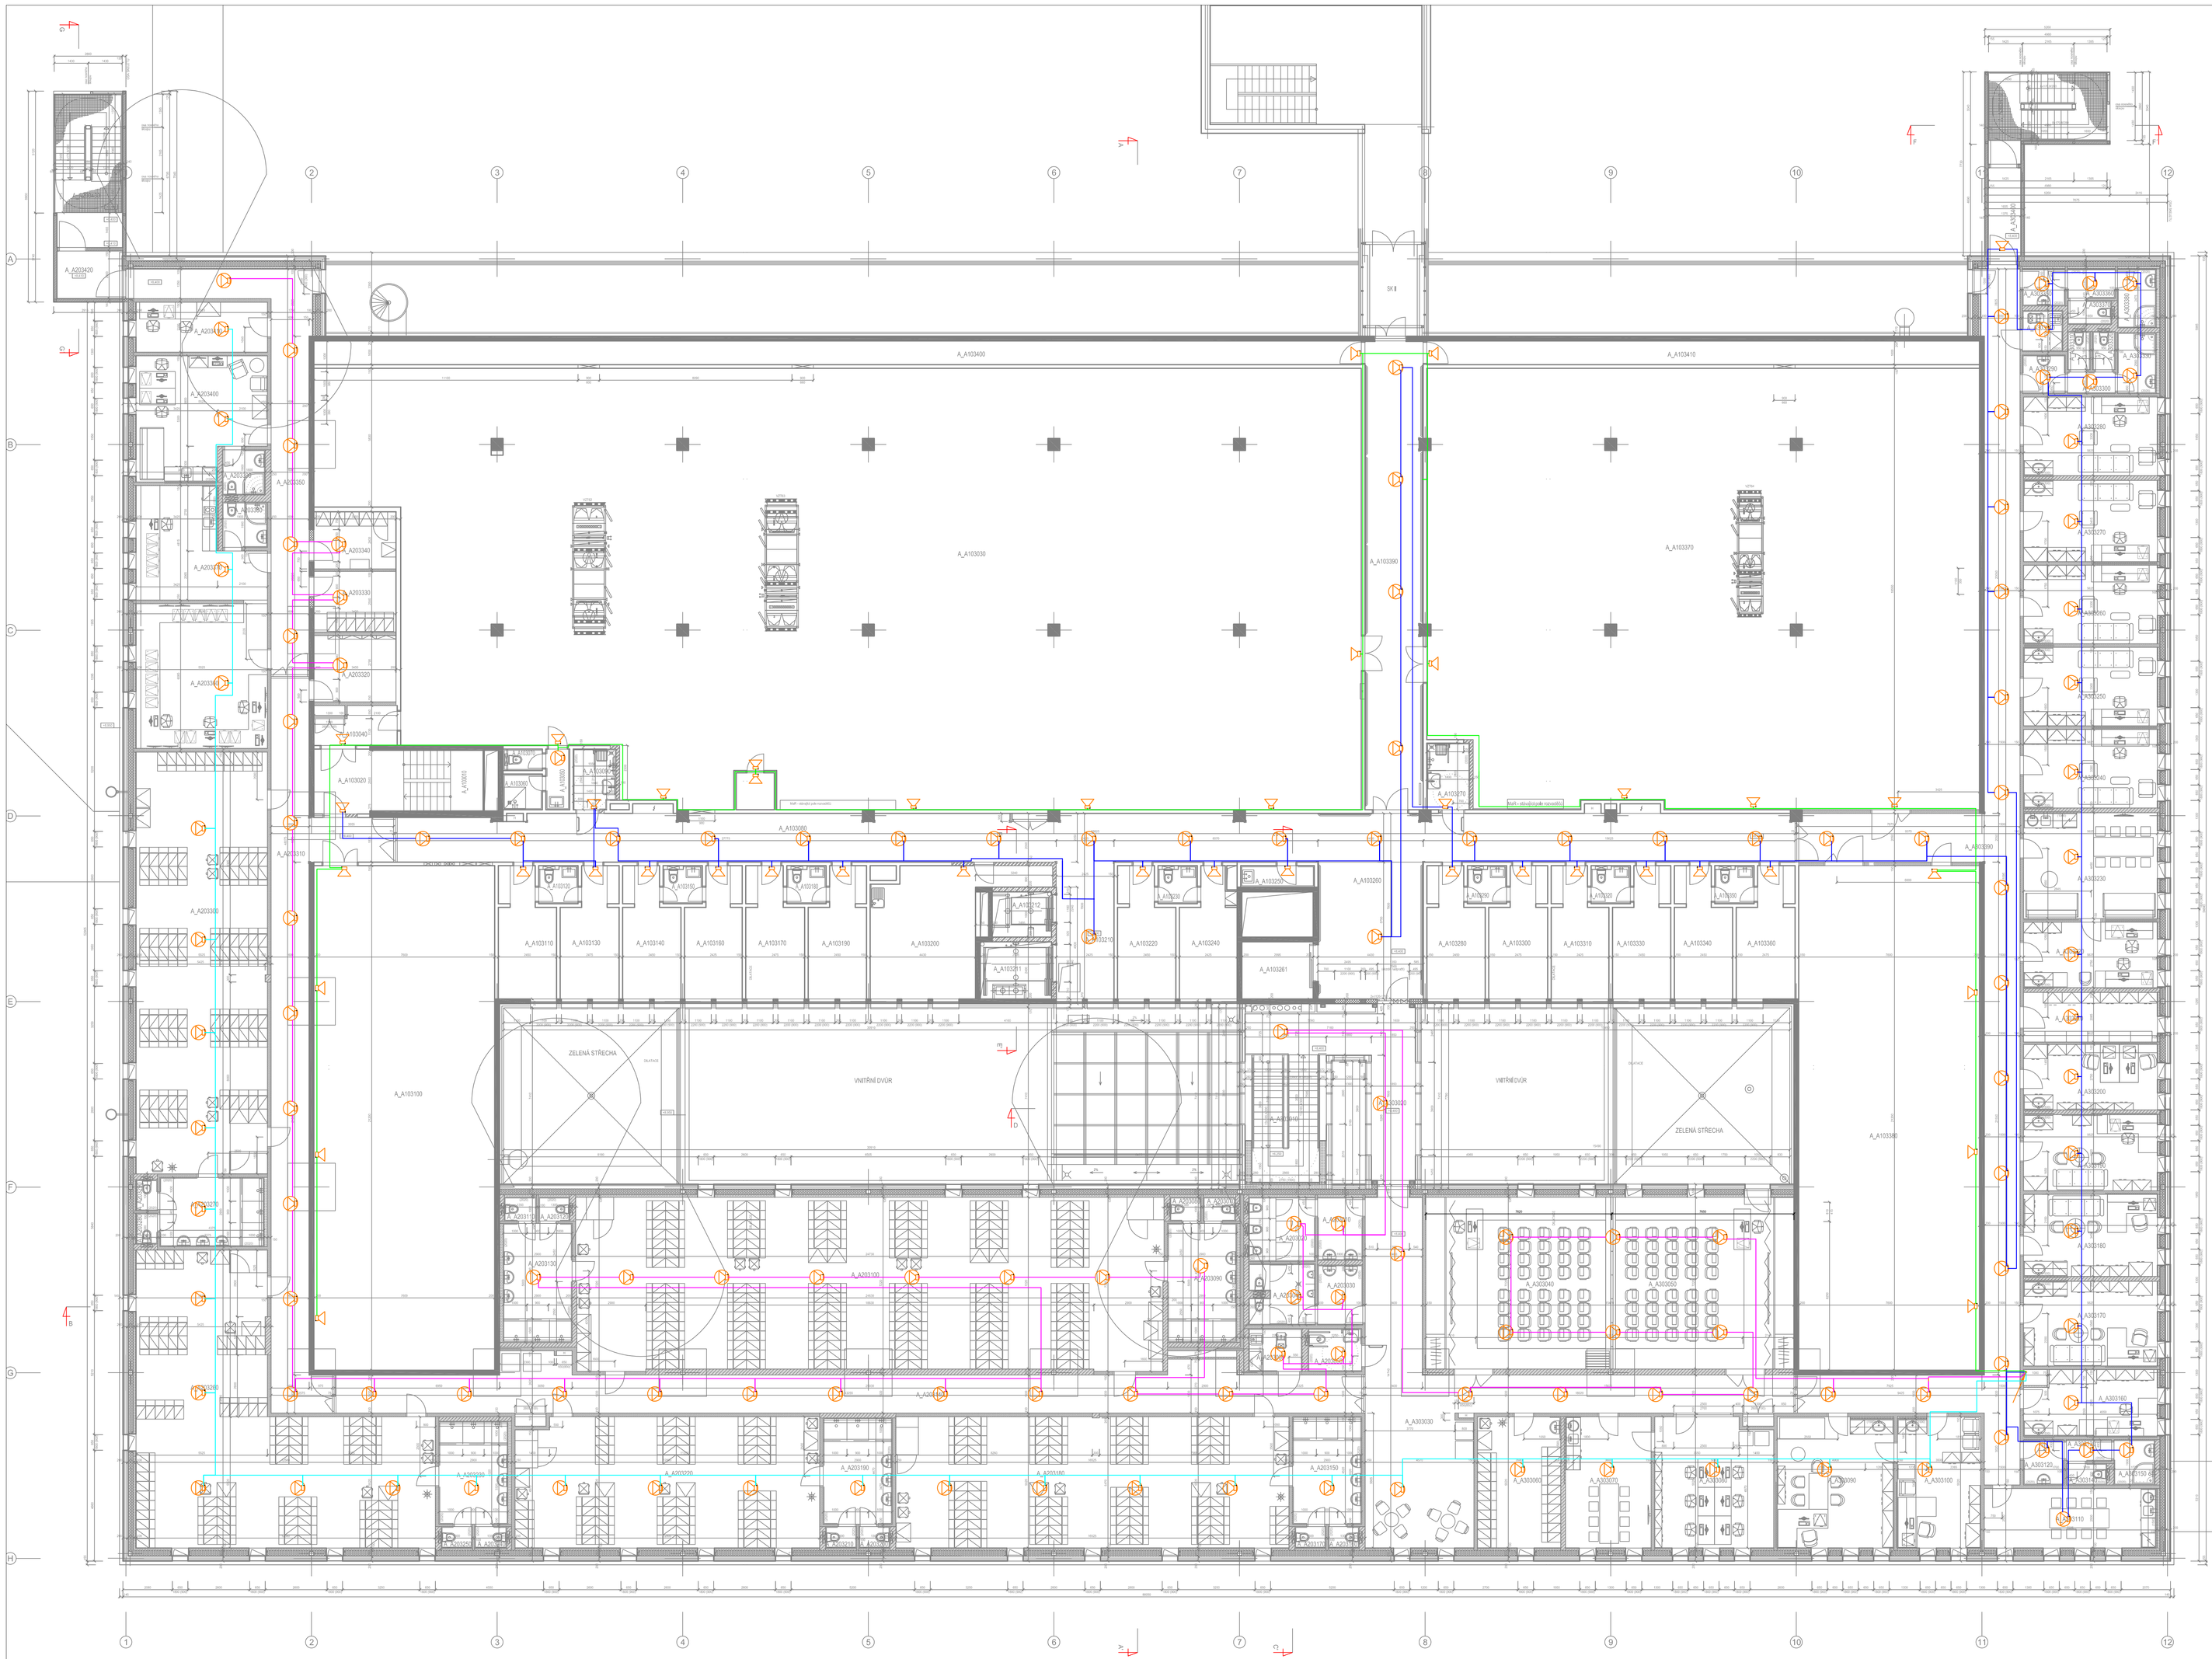
A_A103400
A_A103410
A_A103030
A_A103370
A_A103390
A_A103100
A_A103280
A_A103300
A_A103310
A_A103330
A_A103340
A_A103360
A_A103380
A_A103150
A_A103130
A_A103140
A_A103160
A_A103170
A_A103190
A_A103200
A_A103220
A_A103240
A_A103261
A_A103080
A_A103090
A_A103279
A_A103290
ZELENÁ STŘECHA
VNITŘNÍ DVŮR
ZELENÁ STŘECHA
VNITŘNÍ DVŮR
ref. skladů pak nosníků
ref. skladů pak nosníků
SK II
A_A203420
A_A203400
A_A203200
A_A203340
A_A203330
A_A203320
A_A203040
A_A203310
A_A203300
A_A203290
A_A203100
A_A203090
A_A203030
A_A203270
A_A203250
A_A203180
A_A203170
A_A203160
A_A203230
A_A203190
A_A203150
A_A303300
A_A303310
A_A303330
A_A303340
A_A303360
A_A303380
A_A303390
A_A303200
A_A303100
A_A303110
