






LEGENDA ZNAČEK


-  Ústředna evakuačního rozhlasu
-  Reprodukční ERO - nástěnný
-  Reprodukční ERO - podhledový

LEGENDA TRASY

-  Reprodukční linka Budova A.3. NP - A_1.2.1, 1-CXKH-V P60-R 3x2,5
-  Reprodukční linka Budova A.3. NP - A_1.2.2, 1-CXKH-V P60-R 3x2,5
-  Reprodukční linka Budova A.3. NP - A_1.2.3, 1-CXKH-V P60-R 3x2,5
-  Reprodukční linka Budova A.3. NP - A_1.2.4, 1-CXKH-V P60-R 3x2,5

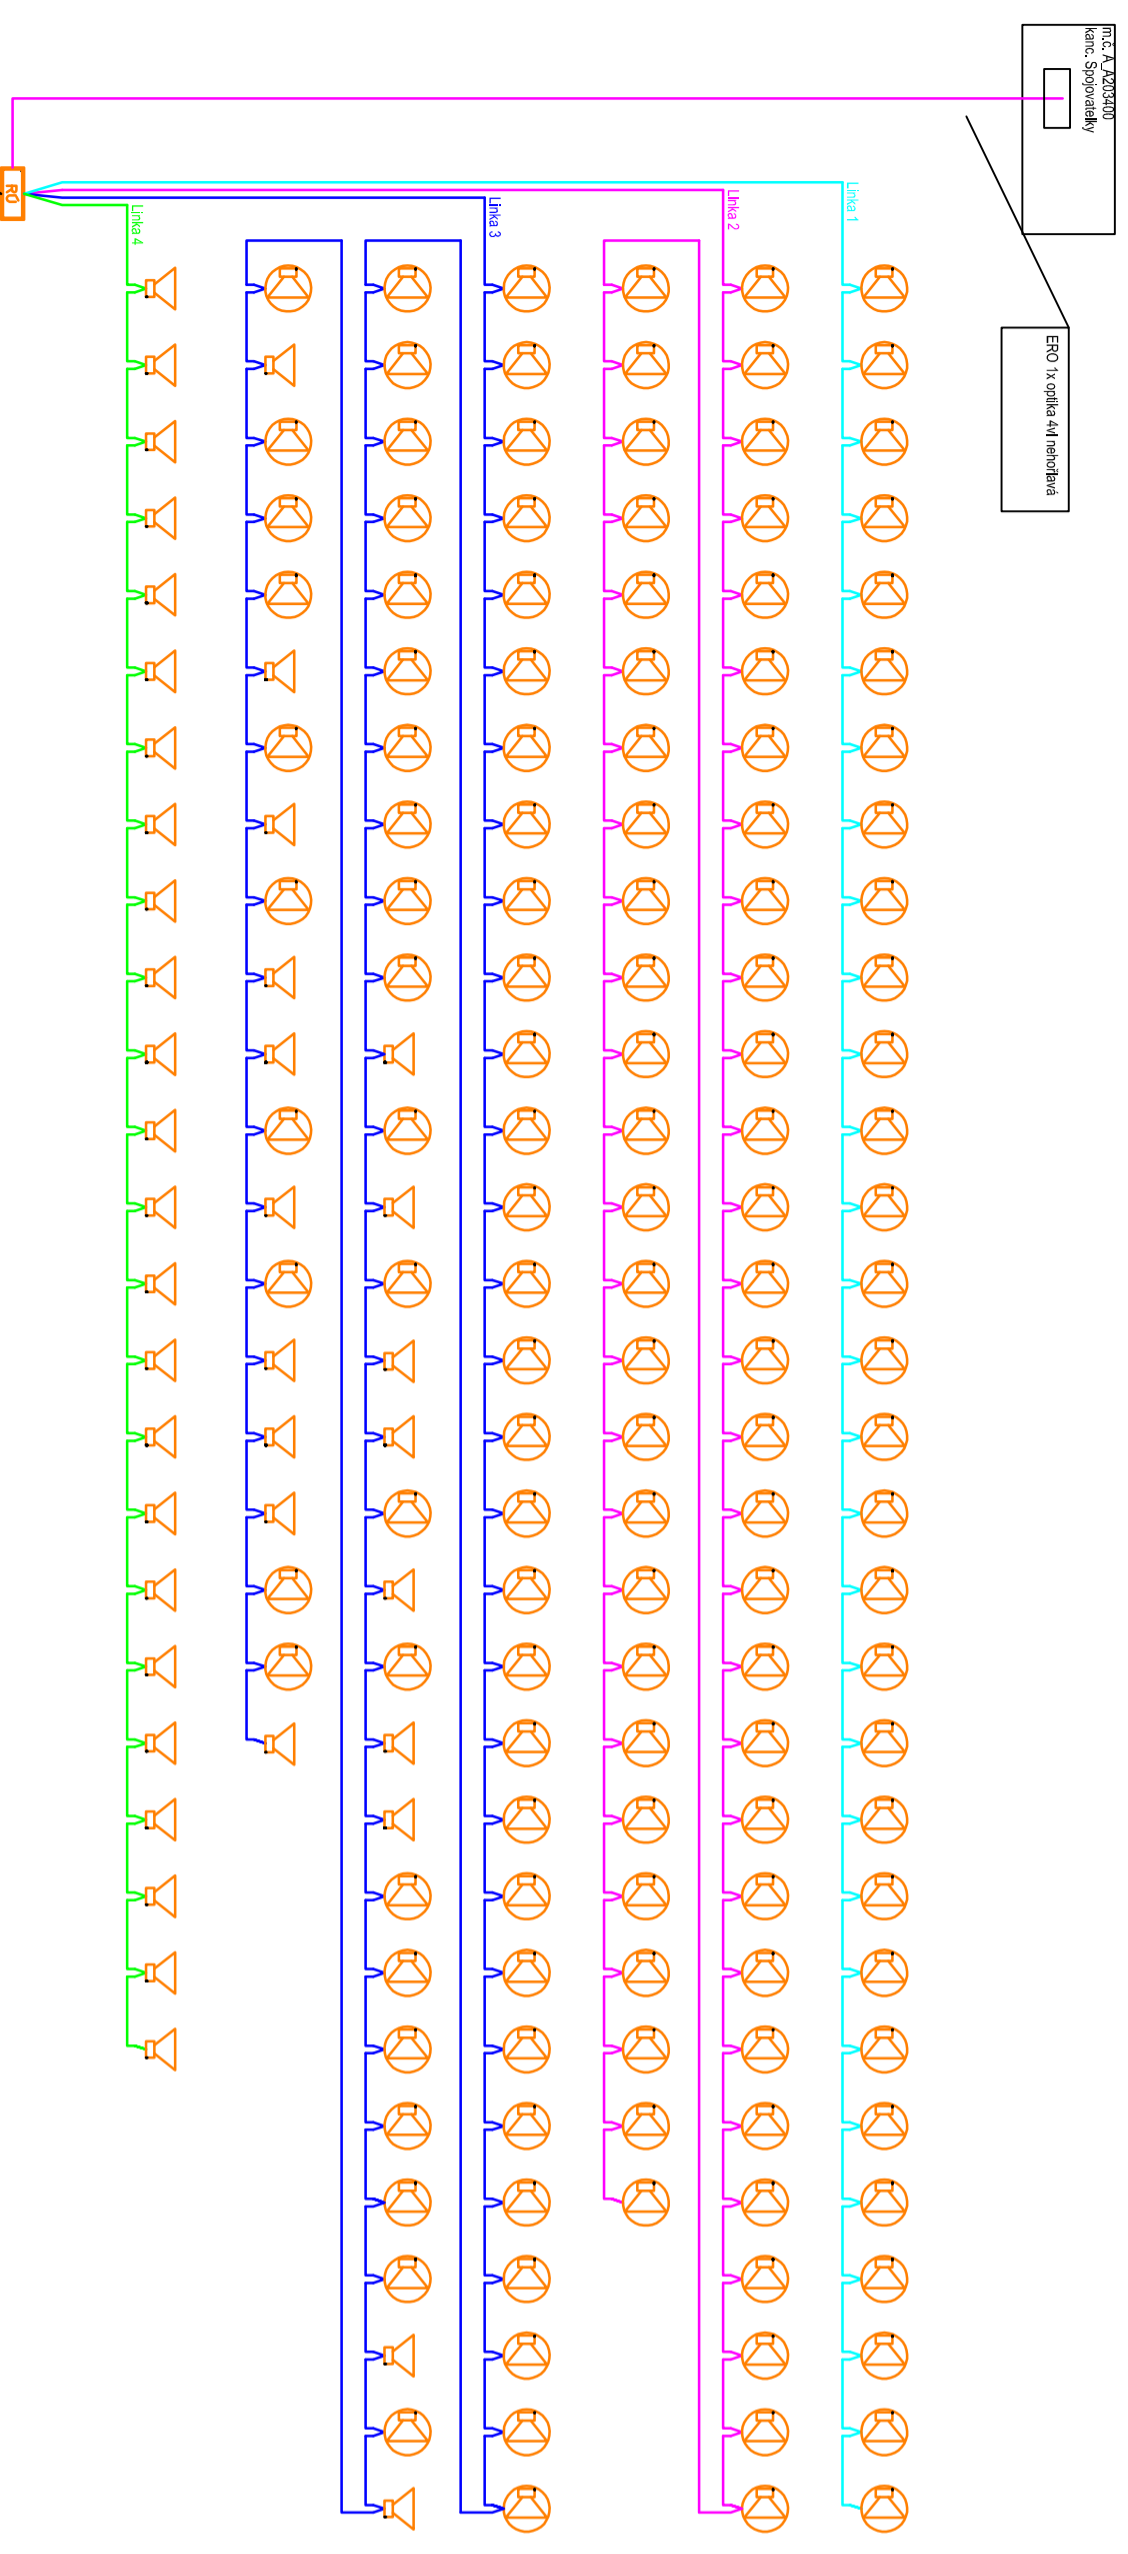

±0,000 = 263,200 m n.m.

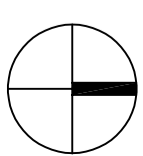


Realizace	Vypracoval	Popis revize	Datum

LT PROJEKT
PROJEKTOVÁNÍ ZDRAVOTNICKÉ VÝSTAVBY

Hlavní inženýr projektu:
ING. LUDĚK TOMĚK

Vedoucí projektant zakázky:
ING. JAN KOČMÁNEK

Investor:
**FAKULTNÍ NEMOCNICE
OLOMOUC**

Projise:	Zpracovatel dílu:	Autorizace:	
EPS+ERO	JIMI CZ a.s. Přizpůsobená 276/298, 150 00 Praha 5 Tel. 517 350 204		
Odpovědný projektant:	Vypracoval:	Datum:	
Roman Sedláček	Zbyněk Krátký	06/2022	
	Kontroloval:	Stupeň:	
	Roman Sedláček	DSFS	
		Formát:	
		3 A4	

Akce:	Zakázkové číslo:	Paré:	
FAKULTNÍ NEMOCNICE OLOMOUC PD NÁSTAVBA BUDOVY A	06 - 2020		
Objekt: BUDOVA A - NÁSTAVBA	Datum:	06/2022	
	SO 01	Stupeň: DSFS	
		Formát: 3 A4	
Obsah:	Měřítko:	Číslo výkresu:	
ERO přehledové schéma	--	D.1.01.4h-103.2	