


LEGENDA ZNAČEK


- EPS Ústředna systému EPS, ovládací
- 4/2 Vstupně / výstupní modul 4/2
- 12 R Výstupní modul 12 volně programovatelných relé
- R-EPS Skříň externího zálohovaného napájecího zdroje 24V/5A
- OH Hlásič požáru optčko-kouřový
- OH Hlásič požáru optčko-kouřový instalovaný nad podhledem
- 02T Hlásič požáru multikriteriální (kouř+teplota)
- O Hlásič požáru tlačítkový
- X Paralelní optická signalizace
- X Paralelní optická signalizace pro hlásiče nad podhledem

LEGENDA TRASY

- Hlásičová kruhová linka vedená v běžných prostorech: kabel s třídou reakce na oheň, SHKFH-R 1x2x0,8, BZcas1D1
- Připojení paralelní optické signalizace od automatických hlásičů: kabel s funkční schopností při požáru dle 23/2008 sb., SSKFH-V180 1x2x0,8, P60-R
- Trasa k ovládaným zařízením: kabeláže a uložná trasa s funkční schopností při požáru dle 23/2008 sb., SSKFH-V180 2x2x0,8, P60-R

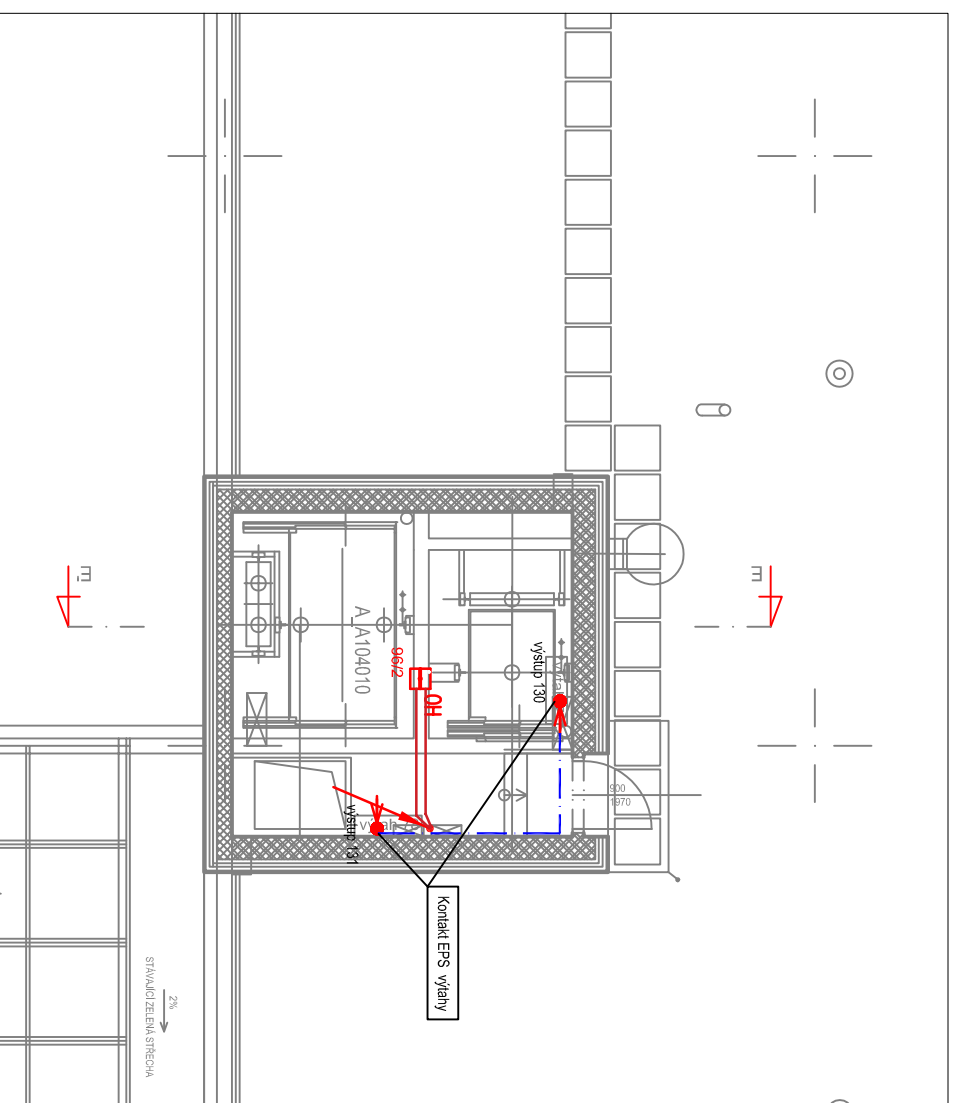

±0,000 = 263,200 m n.m.

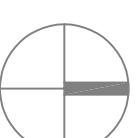

Revize	Vypracoval	Popis revize	Datum

LT PROJEKT PROJEKTOVÁNÍ ZDRAVOTNICKÉ VÝSTAVBY		Hlavní inženýr projektu: ING. LUDĚK TOMEK Vedoucí projektant zakázky: ING. JAN KOČMÁNEK	
Profese: EPS+ERO	Zpracovatel dílu: JIMI CZ a.s. Pilsenská 276/298, 150 00 Praha 5 Tel. 517 350 204 	Autorizace:  FAKULTNÍ NEMOCNICE OLOMOUC	
Odpovědný projektant: Roman Sedlák	Vypracoval: Zbyněk Krátký	Kontroloval: Roman Sedlák	
	<i>Sedlák</i>	<i>Krátký</i>	<i>Sedlák</i>

Akce: FAKULTNÍ NEMOCNICE OLOMOUC PD NÁSTAVBA BUDOVY A	Zakázkové číslo: 06 - 2020	Paré:
Objekt: BUDOVA A - NÁSTAVBA	Datum: 06/2022	
	Stupeň: DSPS	
	Formát: 2 A4	
Obsah: EPS 4.NP - strojovna výtahy 77, 78	Měřítko: 1:100	Číslo výkresu: D.1.01.4h-104