

POŽÁRNĚ DĚLÍCÍ KONSTRUKCE – PROSTUPY 2x KANALIZACE DN 110 + 4x VODA (3/4") – OPATŘIT POŽÁRNÍMI UCIPÁVKAMI

**031**  
SPOJOVACÍ CHODBA  
80,00m<sup>2</sup>

ZASLEPENÍ STÁVAJÍCÍHO PŘÍVODU VODY  
A ODPADU VE STĚNĚ AŽ PO SVISLÉ STOUPAČNÍ POTRUBÍ (ZAMEZENÍ SLEPÝCH ODBOČEK),  
DEMONTÁŽ DŘEZU

**050**  
ČIŠTÍCÍ MÍSTNOST  
4,26m<sup>2</sup>

KANALIZACE PRO DEZINFEKTOR  
VÝVOD ZE STĚNY DN 110  
VÝŠKA OD PODLAHY NA STŘED POTRUBÍ 210mm

**040**  
SKLAD  
10,93m<sup>2</sup>


**041**  
MÍSTNOST SE ZEMÍ  
11,27m<sup>2</sup>

STÁVAJÍCÍ STOUPAČNÍ POTRUBÍ  
SPLEŠKOVÉ KANALIZACE HT, DN 125

ZRUŠENÍ STÁVAJÍCÍ VPUSTI  
DEMONTÁŽ A ZASLEPENÍ POTRUBÍ KANALIZACE  
AŽ PO STOUPAČNÍ POTRUBÍ

ZASLEPENÍ STÁVAJÍCÍHO PŘÍVODU VODY  
A ODPADU VE STĚNĚ AŽ PO SVISLÉ STOUPAČNÍ POTRUBÍ  
(ZAMEZENÍ SLEPÝCH ODBOČEK), DEMONTÁŽ DŘEZU

**060**  
DOSPÁVACÍ HALA  
124,82m<sup>2</sup>

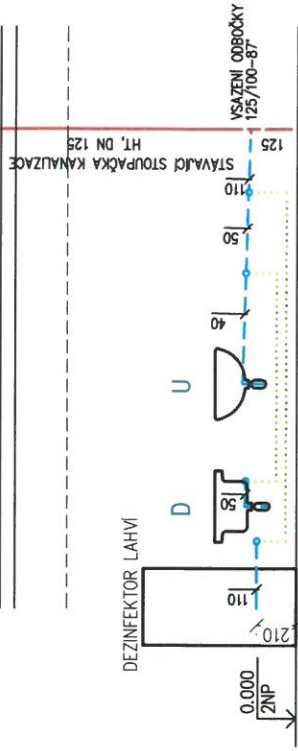

### LEGENDA

- STUDENÁ VODA PITNÁ NOVÁ (PP-RCT, PN22)
- TEPLÁ VODA (PP-RCT, PN22)
- PŘIPOJOVACÍ POTRUBÍ KANALIZACE (HT)

- U UMYVADLO Š. 55cm
  - STOJANKOVÁ PÁKOVÁ BATERIE UMYVADLOVÁ
  - ZÁPACHOVÁ UZÁVĚRKA DN40, POLOSLOUP
  - 2xROHOVÝ VENTIL 1/2"–3/8"
  - 2xPANCEROVÁ HADIČKA

- D DŘEZ
  - STOJANKOVÁ PÁKOVÁ BATERIE DŘEZOVÁ
  - ZÁPACHOVÁ UZÁVĚRKA DN50
  - 2xROHOVÝ VENTIL 1/2"–3/8"
  - 2xPANCEROVÁ HADIČKA

- OČNÍ SPRŠKA
  - RUČNÍ OČNÍ SPRCHA S JEDNOU HLAVICÍ
  - STĚNOVÝ DRŽÁK
  - PŘÍVOD 1/2", REGULOVANÝ MAX. PRŮTOK 14 l/min (0,3 MPa), POŽÁDOVANÝ TLAK VODY MIN. 0,2MPa – MAX. 0,5MPa
  - DOPORUČENA TEPLOTA VODY MIN. 15° – MAX. 35°
  - PANCEROVÁ FLEXI HADIČE

**Souhlasí se skutečným provedením OS**  
OHL ŽS, a.s.

07-08-2019

Datum:

Podpis:

**LIVING FUTURE**

Tomkova 57/27  
779 00 Olomouc

Zodpovědný projektant:	Vypracoval:	Kremlil:	Form:
Ondřej Přibíl	Ondřej Přibíl	Ondřej Přibíl	
Kraj:	Město:	parcelsa č. 2346, k.ú. Nová Ulice	
Olomoucký	Olomouc		
Investor:	Fakultní nemocnice Olomouc, I.P. Pavlova 185/6, Nová Ulice, 775 20 Olomouc		
Název stavby:	FN OLMOUC - STAVEBNÍ ÚPRAVY DOSPÁVACÍ HALY V OBJEKTU "A" - 2NP		
Název přílohy:	D.1.4.1. ZDRAVOTNĚ TECHNICKÉ INSTALACE		
Název výřezu:	Půdorys 2.np-kanalizace		
Číslo výřezu:	1:50		
Číslo archivu/zadávký:	06/19		
Verze listu:	43/18		
Formát výřezu:	v 1.0		
Měřítko:	2 x A4		
Číslo výřezu:	D.1.4.1.2		

**Projekce 17B**  
Přibíl Ondřej  
autORIZOVANÝ  
PROJEKČNÍ STROJNÍK  
PROJEKČNÍ STROJNÍK  
Příj. 1709  
768 61 Brno pod Hradištem  
tel. 776 152 270  
email: oandrij@bentum.cz