







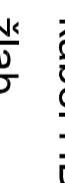
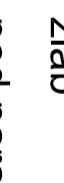
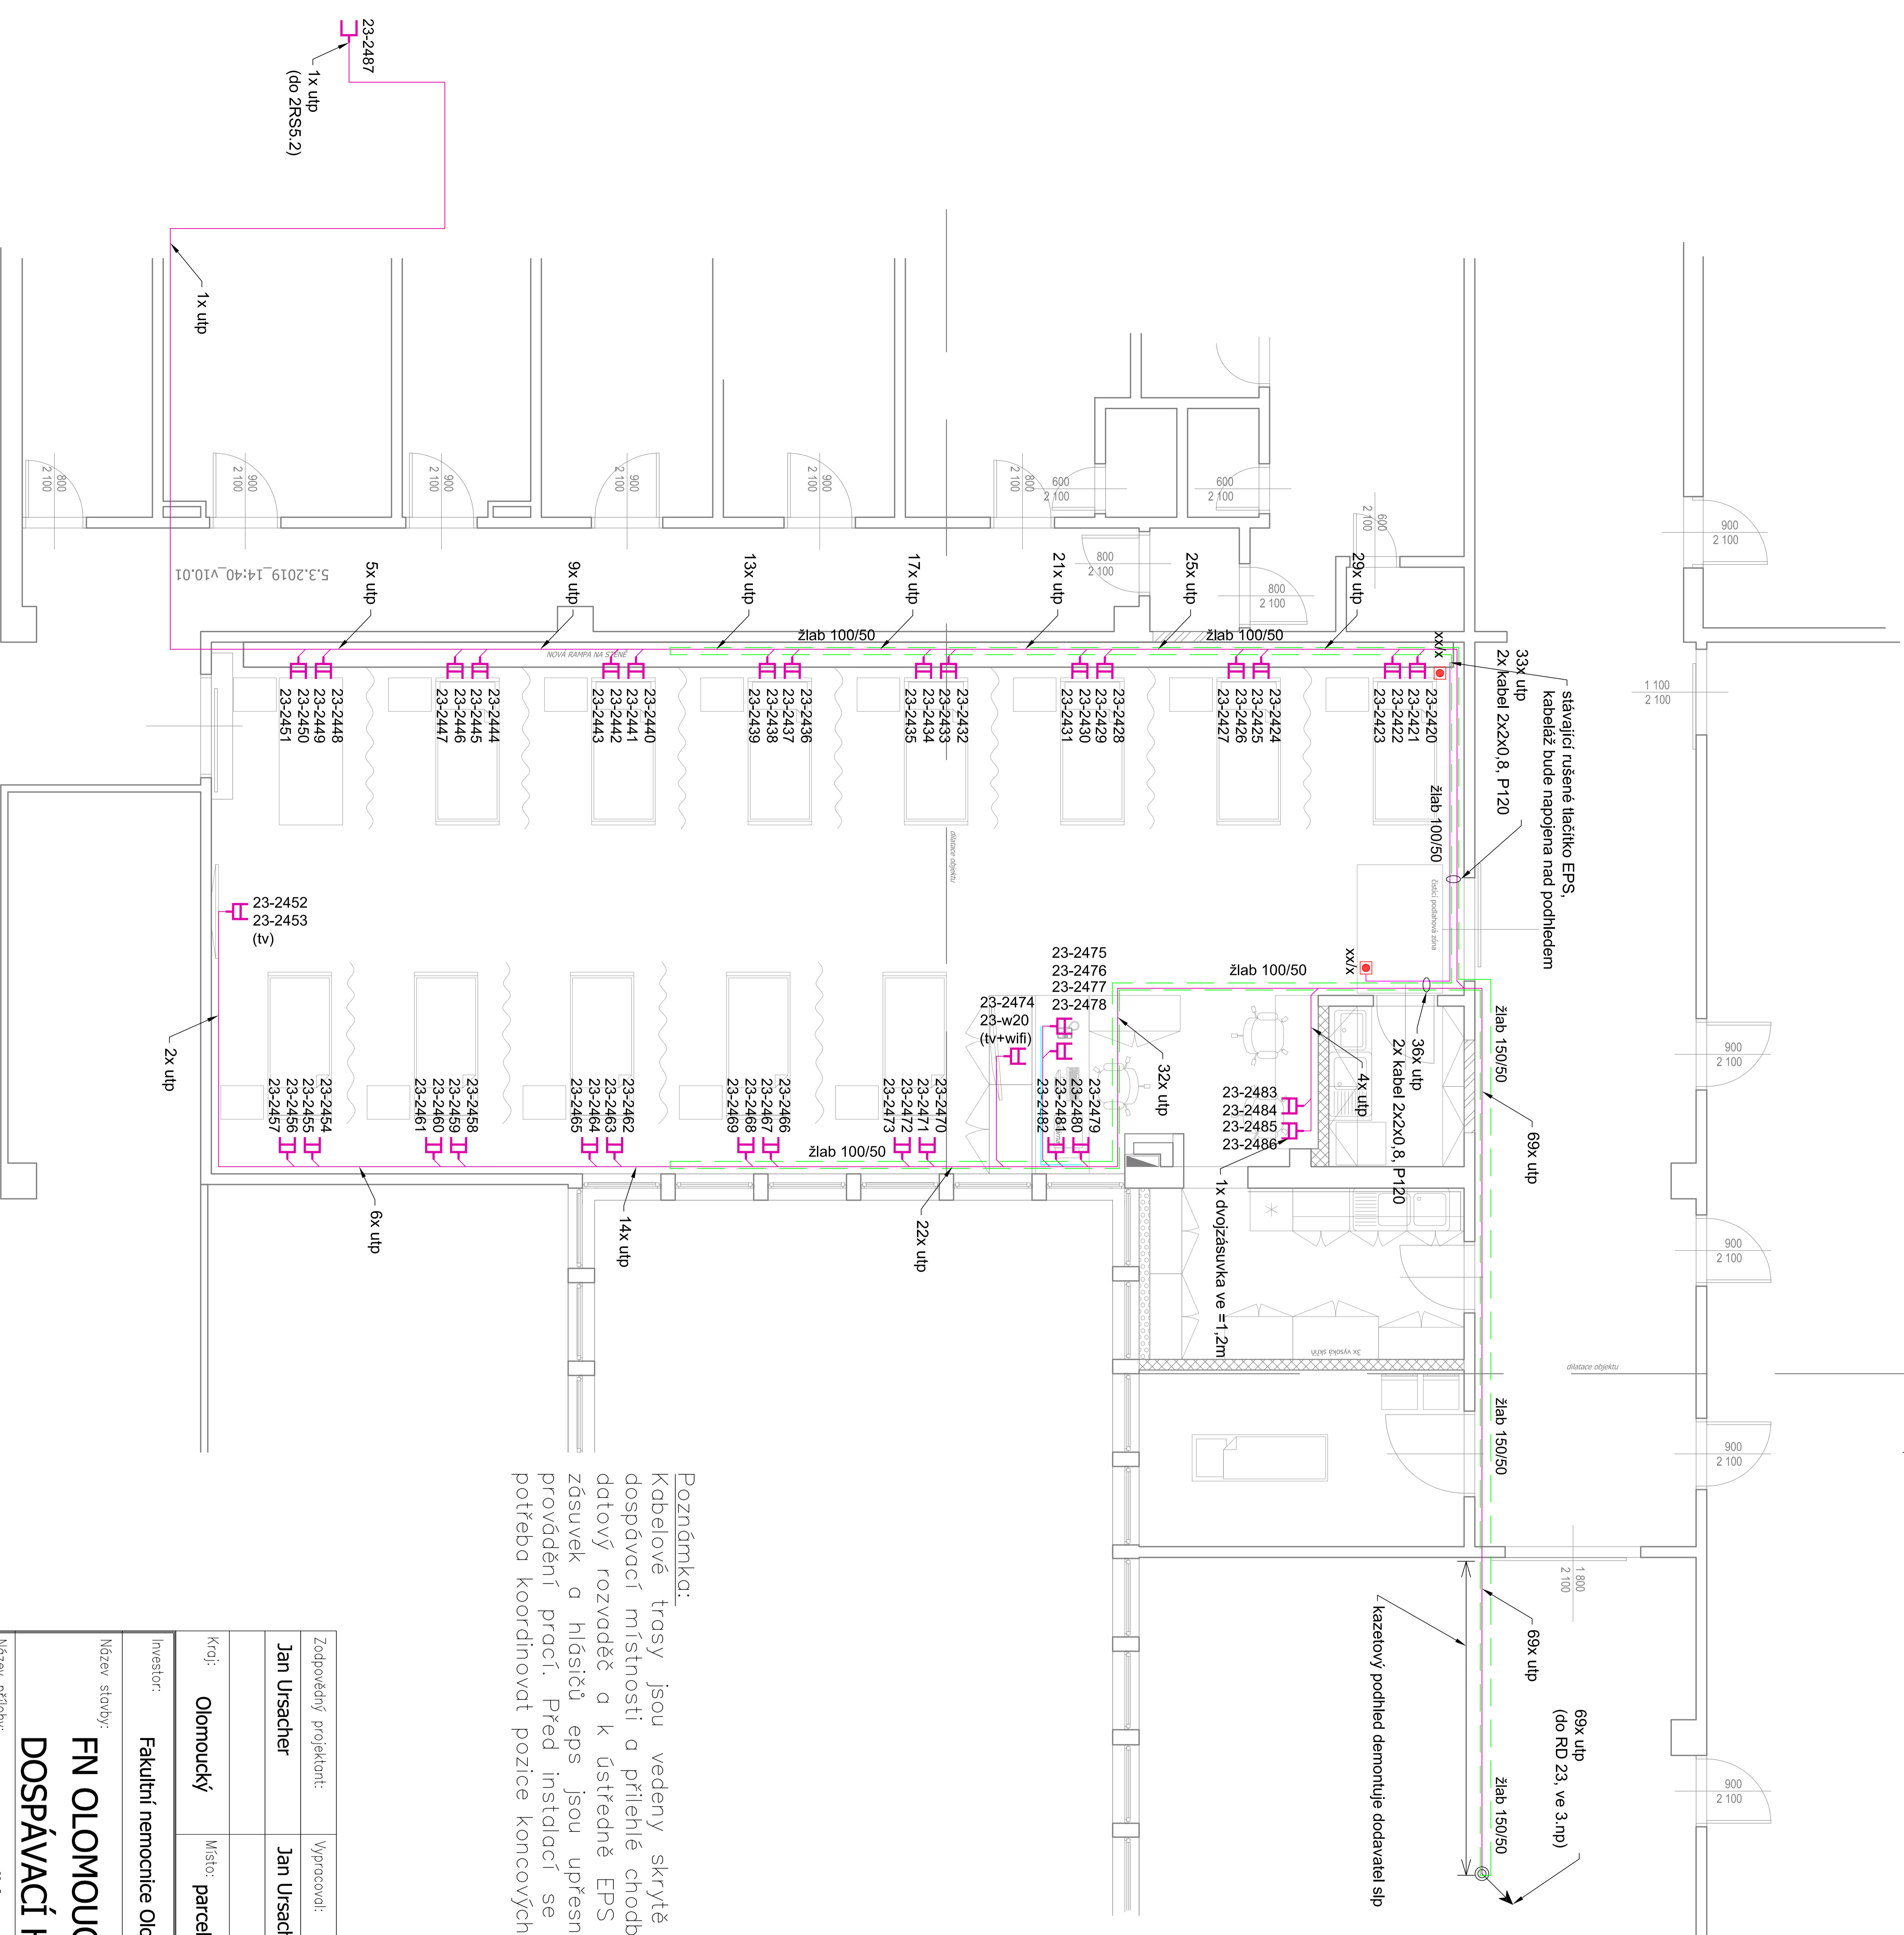


- LEGENDA:**
- STRUKTUROVANÁ KABELAŽ**
-  Datová zásuvka 2x RJ 45
  -  Datová zásuvka 1x RJ 45
  -  Datová zásuvka 2x RJ 45 (v podlahové krabici)
  -  Datový rozvaděč
  -  Dvorní audio/video panel
  -  utp cat. 6
  -  kabel 2x2x0,8
  -  kabel HDMI
  -  zlab
  -  pod parapetní kanál dod. ELo



**Poznámka:**

Kabelové trasy jsou vedeny skrytě nad podhledy, pod omítky, v podlaže nebo v lůžkové rampě. Podhledy v dospívací místnosti a přílehlé chodbě jsou demontovány v rámci bouracích prací. Zbylé směrem ke stupáčce za datový rozvaděč a k ústředně EPS jsou demontovány a zaklappeny dodavatelem slaboproudé. Číslo účastnických zásuvek a hlásičů eps jsou upřesněna v průběhu provádění prací s ohledem na aktuální číselník v době provádění prací. Před instalací se všechny koncové prvky předloží investory k odsouhlasení. Při realizaci je potřeba koordinovat pozice koncových prvků s interiérem a ostatními technologemi.

**LIVING  
FUTURE**  
Tomkova 57/27  
779 00 Olomouc



Zodpovědný projektant:	Vypracoval:	Kreslil:	Poré:
Jan Ursacher	Jan Ursacher	Jan Ursacher	
Kraj:	Místo:	parcelsa č. 2346, k.ú. Nová Ulice	
Investor:	Fakultní nemocnice Olomouc, I.P. Pavlova 185/6, Nová Ulice, 775 20 Olomouc		
Název stavby:	FN OLOMOUC - STAVEBNÍ ÚPRAVY DOSPÍVACÍ HALY V OBJEKTU "A" - 2NP		
Název přílohy:	D.1.4.7. ZAŘÍZENÍ SLABOPROUDÉ ELEKTROTECHNIKY		
Název výkresu:	PŮDORYS 2.NP - SK		
Měřítko:	1:100	Číslo výkresu:	D.1.4.7.2.
Účel projektu:	DS95	Datum:	08/19
Číslo archívni/zakázky:	43/18	Verze tisku:	v 1.0
Formát výkresu:	2 x A4		