

LEGENDA:


ELEKTRICKÁ POŽÁRNÍ SIGNALIZACE

- Ústředna EPS (tablo)
- Zařízení dálkového přenosu
- Obslužné pole požární ochrany
- Klíčový trezor požární ochrany
- Linkový přijímač bezdrátových prvků
- Vstupně / výstupní prvek
- Nasávací jednotka
- Zálhoňovaný zdroj
- Hlásič na podhledu
- Hlásič na stropě (nad podhledem s par. indikací)
- Hlásič na stropě (nad podhledem), bezdrátový
- Tlačítkový hlásič
- Sírečna
- Majáček
- Sírečna s majáčkem
- Spojovací krabice
- Kabel 1x2x0.8
- Kabel 2x2x0.8, P60
- Deleční kabel

Poznámka:
Kabelové trasy jsou vedeny skrytě nad podhledy, pod omítky, v podlaže nebo v lůžkové rampě. Podhledy v dšpávací místnosti a přílehlé chodbě jsou demontovány v rámci bouracích prací. Zbylé směrem ke stupačce za datový rozvaděč a k ústředně EPS jsou demontovány a zaklopeny dodavatelem slaboproudé. Čísla účastnických zásuvek a hlásičů eps jsou upřesněna v průběhu provádění prací s ohledem na aktuální číslování v době provádění prací. Před instalací se všechny koncové prvky předloží investořovi k odsouhlasení. Při realizaci je potřeba koordinovat pozice koncových prvků s interiérem a ostatními technologiemi.

Zodpovědný projektant:	Vypracoval:	Kreslil:	Poré:
Jan Ursacher	Jan Ursacher	Jan Ursacher	
Kraj:	Místo:	parcels č. 2346, k.ú. Nová Ulice	
Investoř:	Fakultní nemocnice Olomouc, I.P. Pavlova 185/6, Nová Ulice, 775 20 Olomouc		
Název stavby:	FN OLOMOUC - STAVEBNÍ ÚPRÁVY DOSPÁVACÍ HALY V OBJEKTU "A" - 2NP		
Název přílohy:	D.1.4.7. ZAŘÍZENÍ SLABOPROUDÉ ELEKTROTECHNIKY		
Název výkresu:	PŮDORYS 2.NP - EPS		
Měřítko:	1:100		
Číslo výkresu:	D.1.4.7.3.		

**LIVING
FUTURE**
Tomkova 57/27
779 00 Olomouc

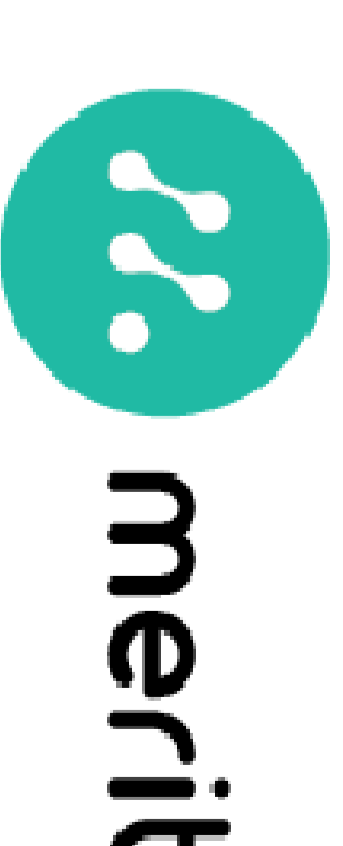

Účel projektu: DŠPS

Datum: 08/19

Číslo archivrání/zakázky: 43/18

Verze tisku: v 1.0

Formát výkresu: 2 x A4