


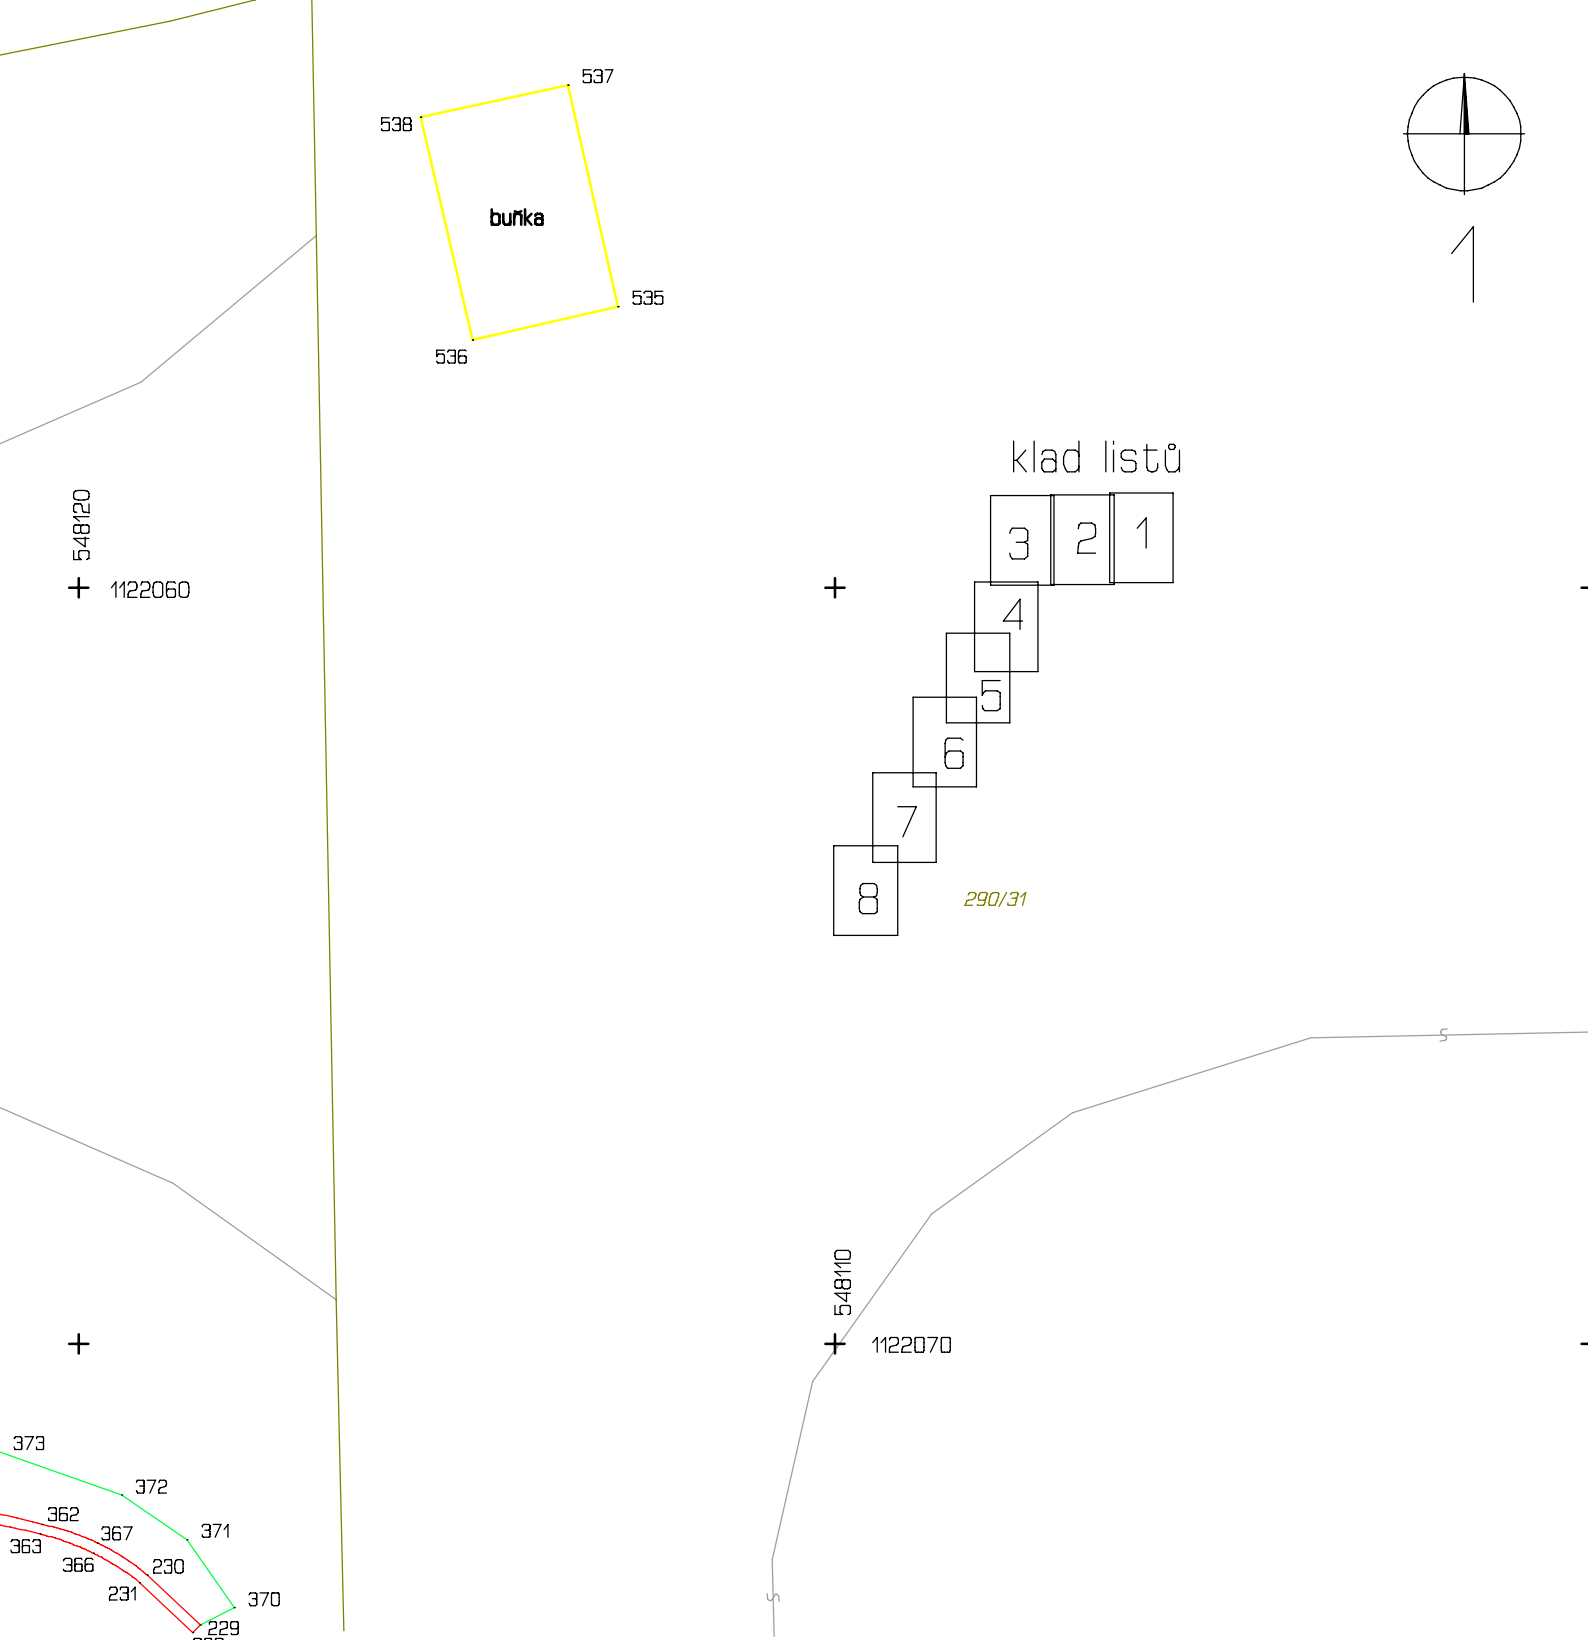


Legenda:

obruha, přídlažba, slepecká dlažba, asfalt, obvod budovy
vpust, poklop kanál, dopr.značka, závara, automat
mapa KN

Overil: Ing. Věra Česková
číslo ověření: 153/2024 dne: 22.9.2024
Nálezitostmi a přesností odpovídá právním předpisům

Geodézie Olomouc s.r.o. Chválkovická 182 779 00 Olomouc IČ:05023343 Tel.:732 861 653		SOUŘADNICOVÝ SYSTÉM JTSK			
		VÝŠKOVÝ SYSTÉM Bpv		ZAK.ČÍSLO	55/2024b
VYPRACOVAL Jiří Velart	KONTROLOVAL Jiří Velart	LIST MAPY DKM		DATUM	22.9.2024
				FORMÁT	8xA4
KRAJ Olomoucký	OBEC Olomouc	KATASTRÁLNÍ ÚZEMÍ Nová Ulice		MĚŘÍTKO	1:100
Zaměření skutečného provedení stavby-komunikace					
Akce: ÚPRAVA VJEZDU DO AREÁLU FNOL Z ULICE HNĚVOTÍNSKÁ					

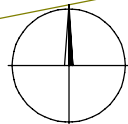

2

631/1

548140
+ 1122060

+

△ 532

463
462
kostky 461
460

290/1

+

asfalt

+

376 375 374 373

241 364 365 363
243 240 237 236 234 235

asfalt

244
245

dlažba

246
247

△ 529

548130
+ 1122080

+

