


Rozváděč silový
Budova dopravy

Rozváděč datový
Budova dopravy

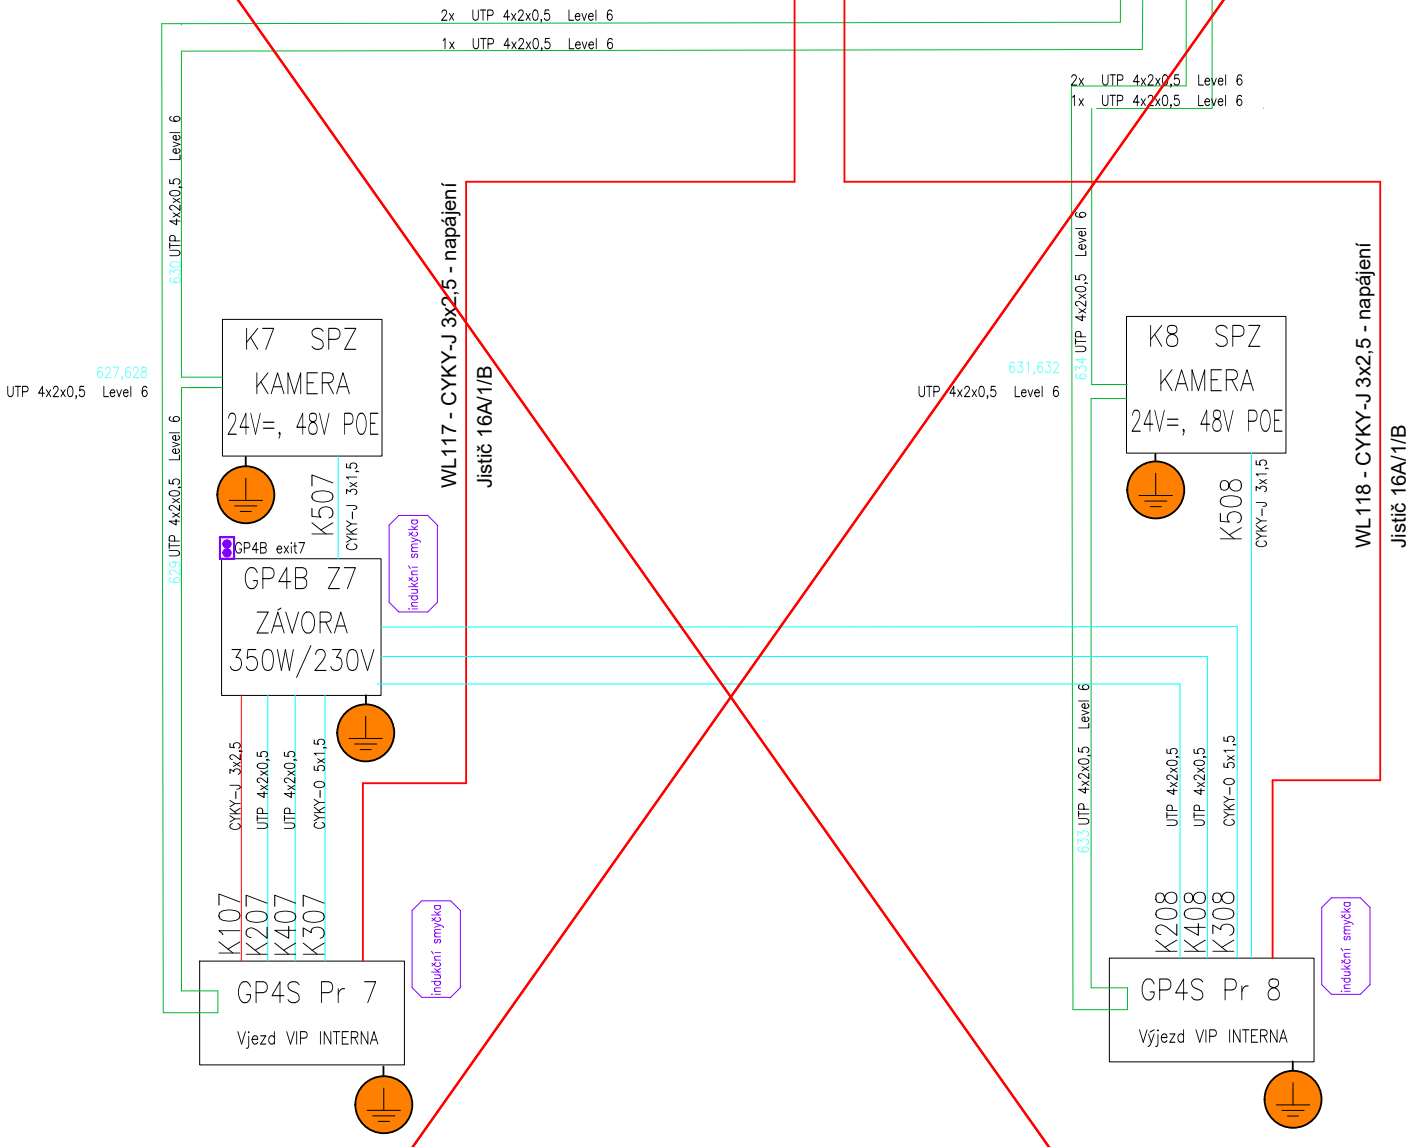

Neosazuje se kabelová příprava v zemi